


土地利用竣工図

S=1:500

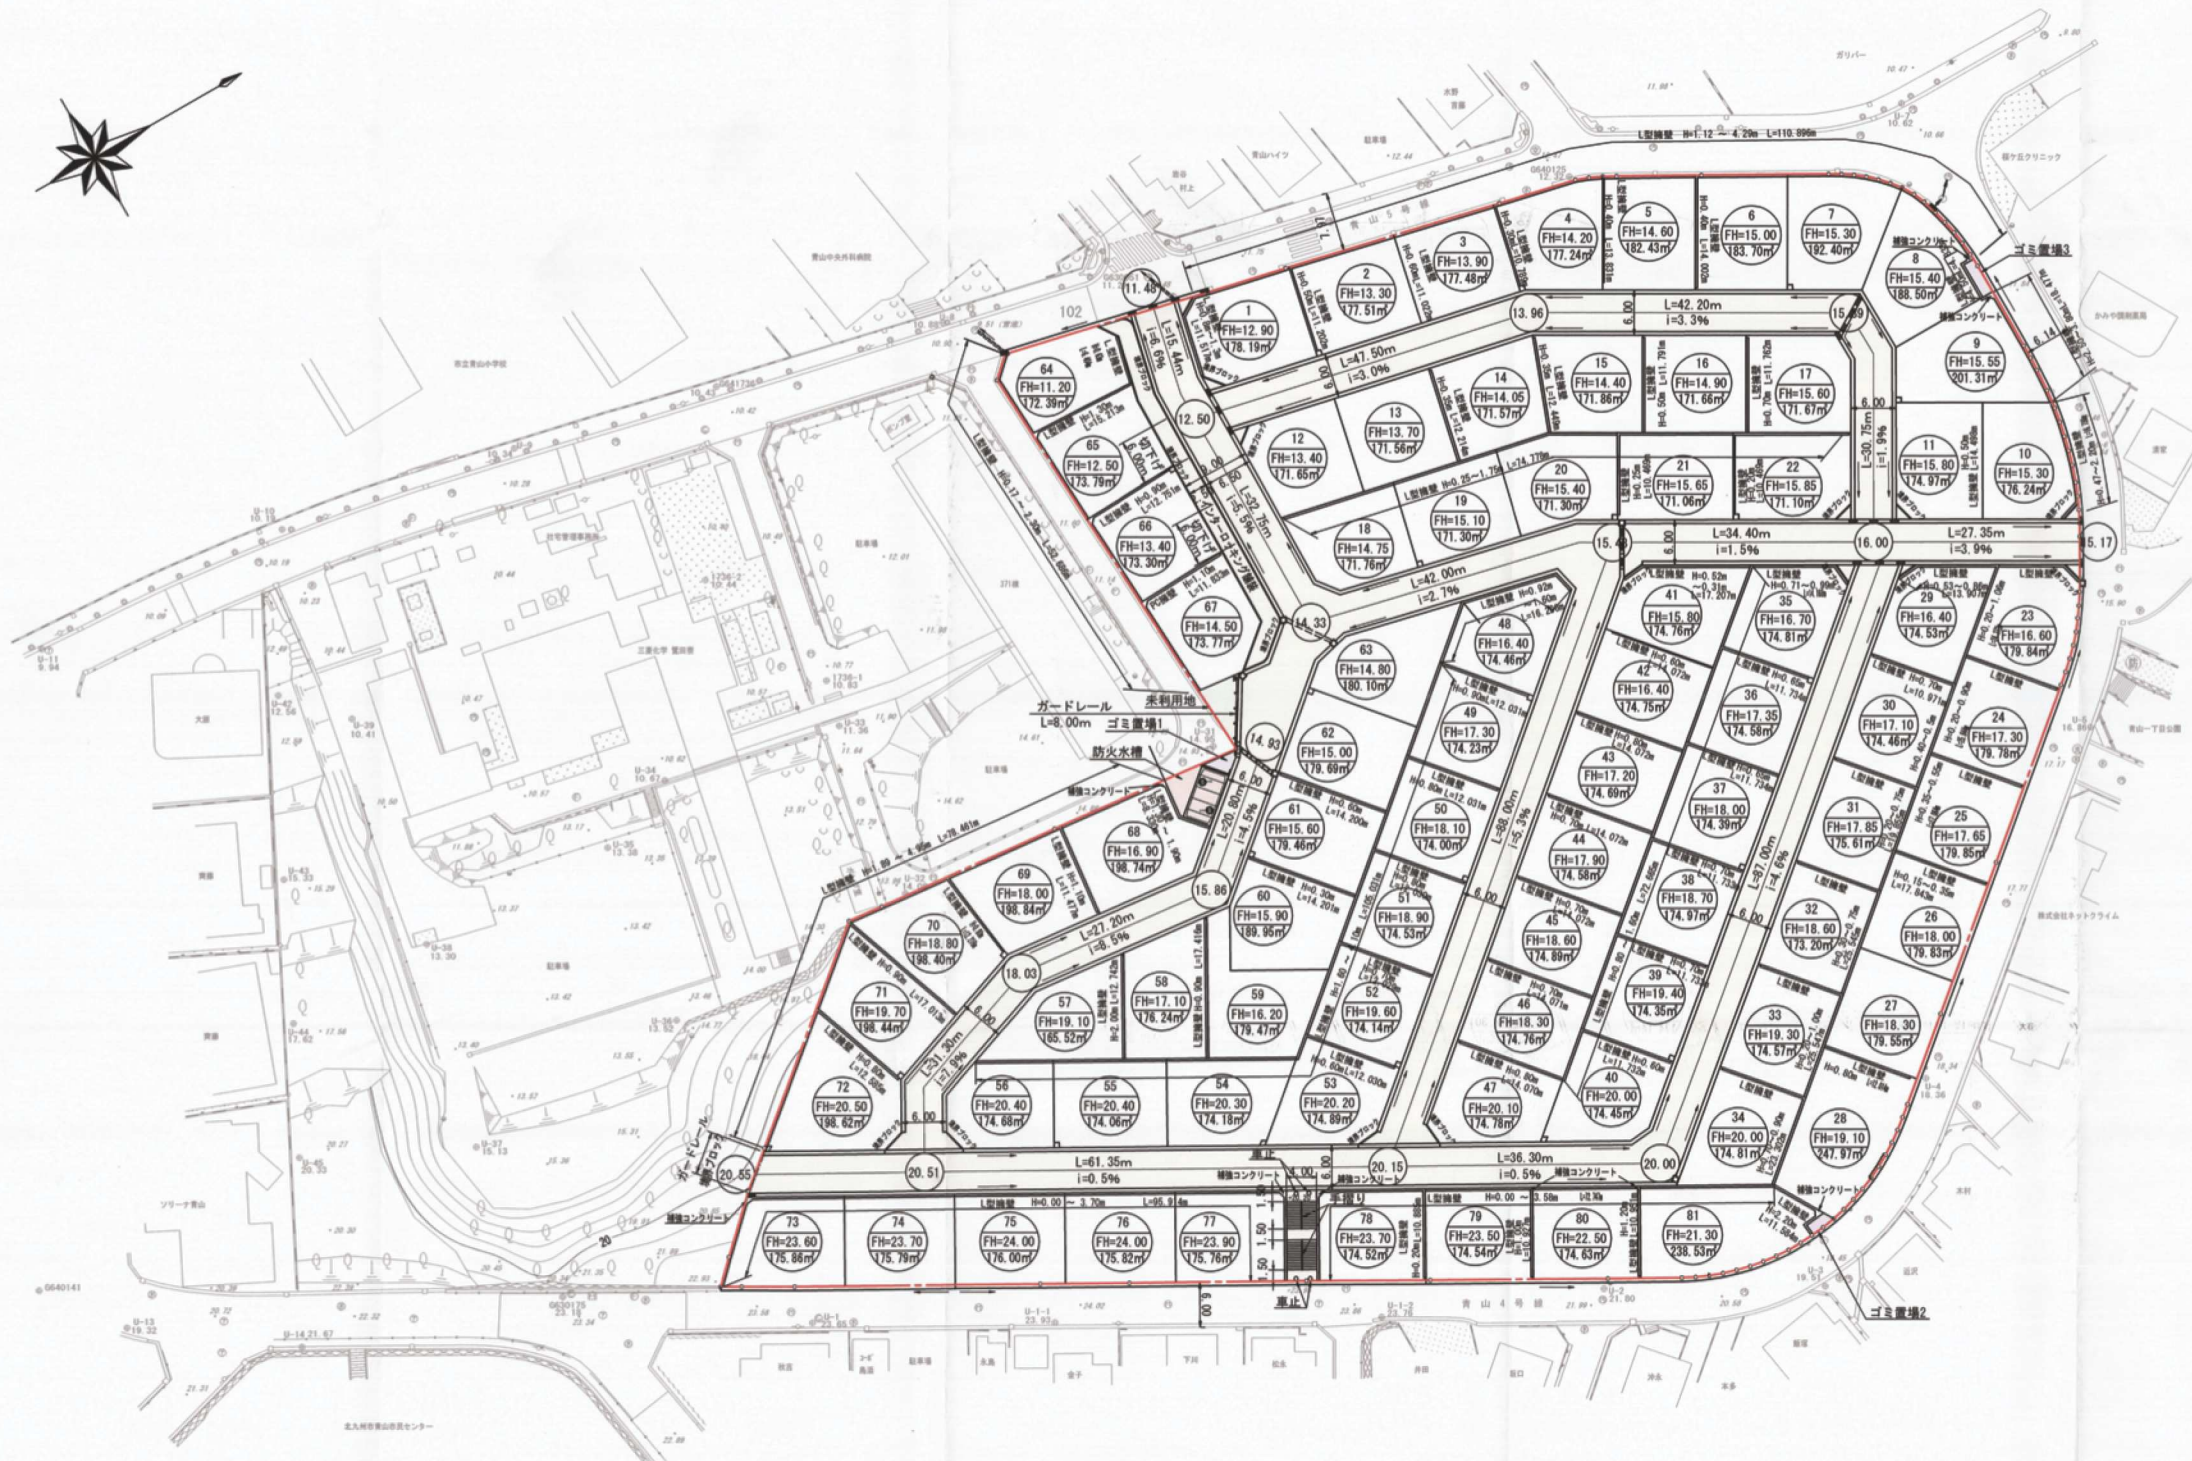

凡 例

	開発区域境界
	道 路
	防 火 水 槽
	ご み 置 場
	側 溝、樹
	R C 擁 壁
	未 利 用 地

竣 工 図

開 発 者	TEL 093-571-1555	東宝ホーム株式会社
開発区域の地名	北九州市八幡西区青山一丁目2番19外	
図面種別	土 地 利 用 竣 工 図	
図面番号	縮 尺	設計年月日
6	S=1:500	H24.8.31
設計者	北九州市小倉北区馬場三丁目3番37号 (有)高尾設計社 TEL 093-511-4067 氏名 高 尾 容 且	