


土地利用計画図

S = 1 : 3 0 0

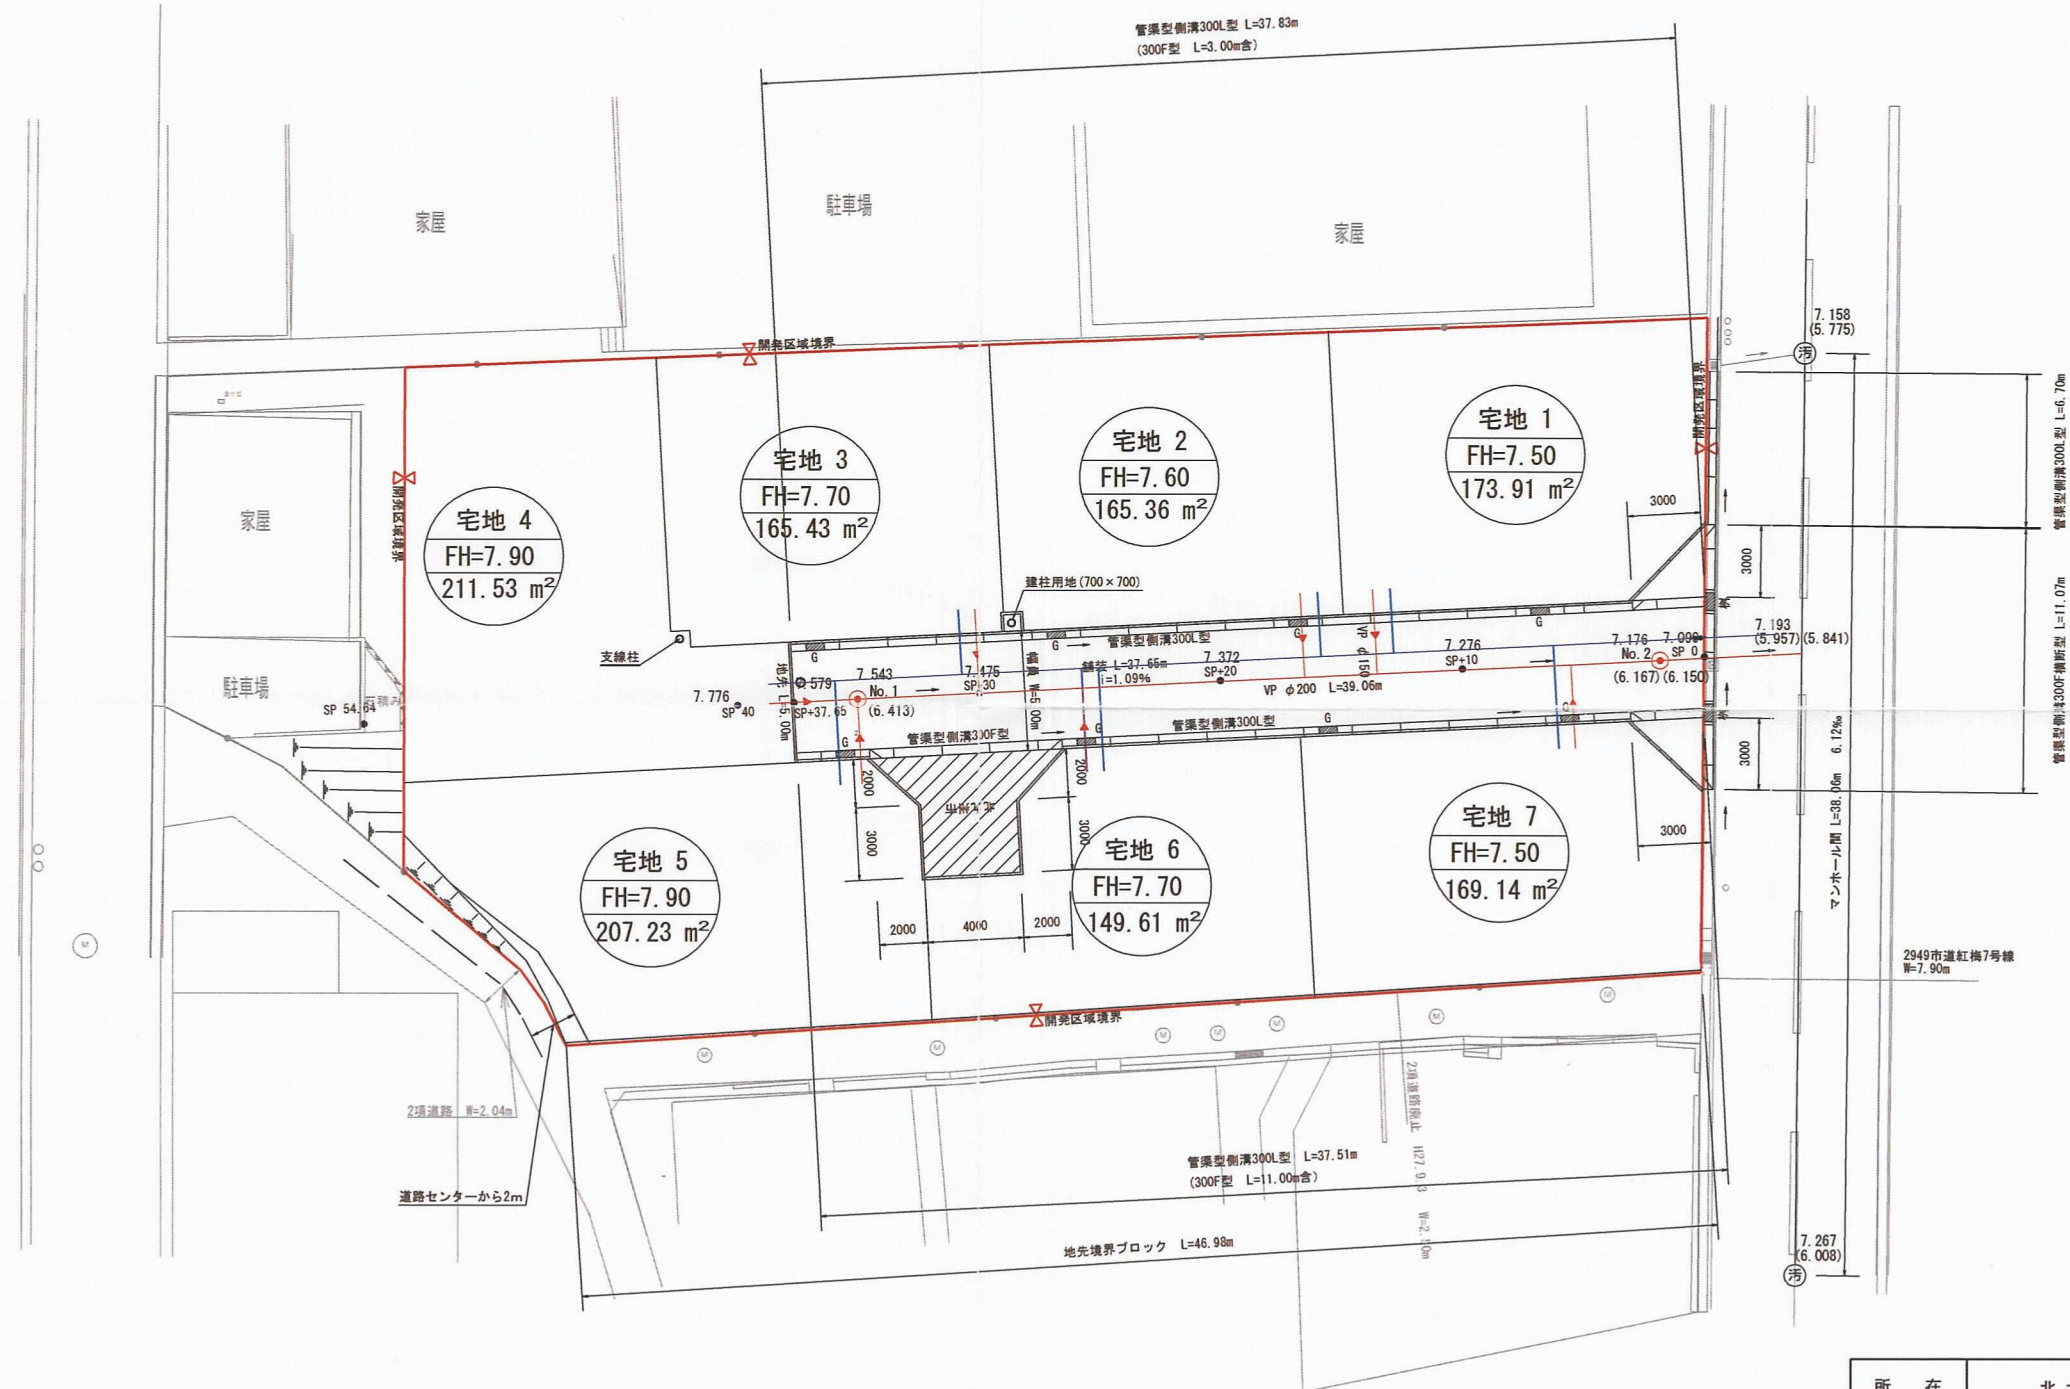

竣工図

所 在	北 九 州 市 八 幡 西 区 紅 梅 二 丁 目
図 面 名	土 地 利 用 計 画 図
作 成 日	平 成 2 8 年 1 月 2 2 日
縮 尺	S = 1 : 3 0 0
作 成 者	北 九 州 市 戸 畑 区 沖 台 二 丁 目 1 5 番 7 号 戸 畑 土 建 工 業 株 式 有 限 公 司 吉 田 督 TEL 093-871-2446