


土地利用計画図

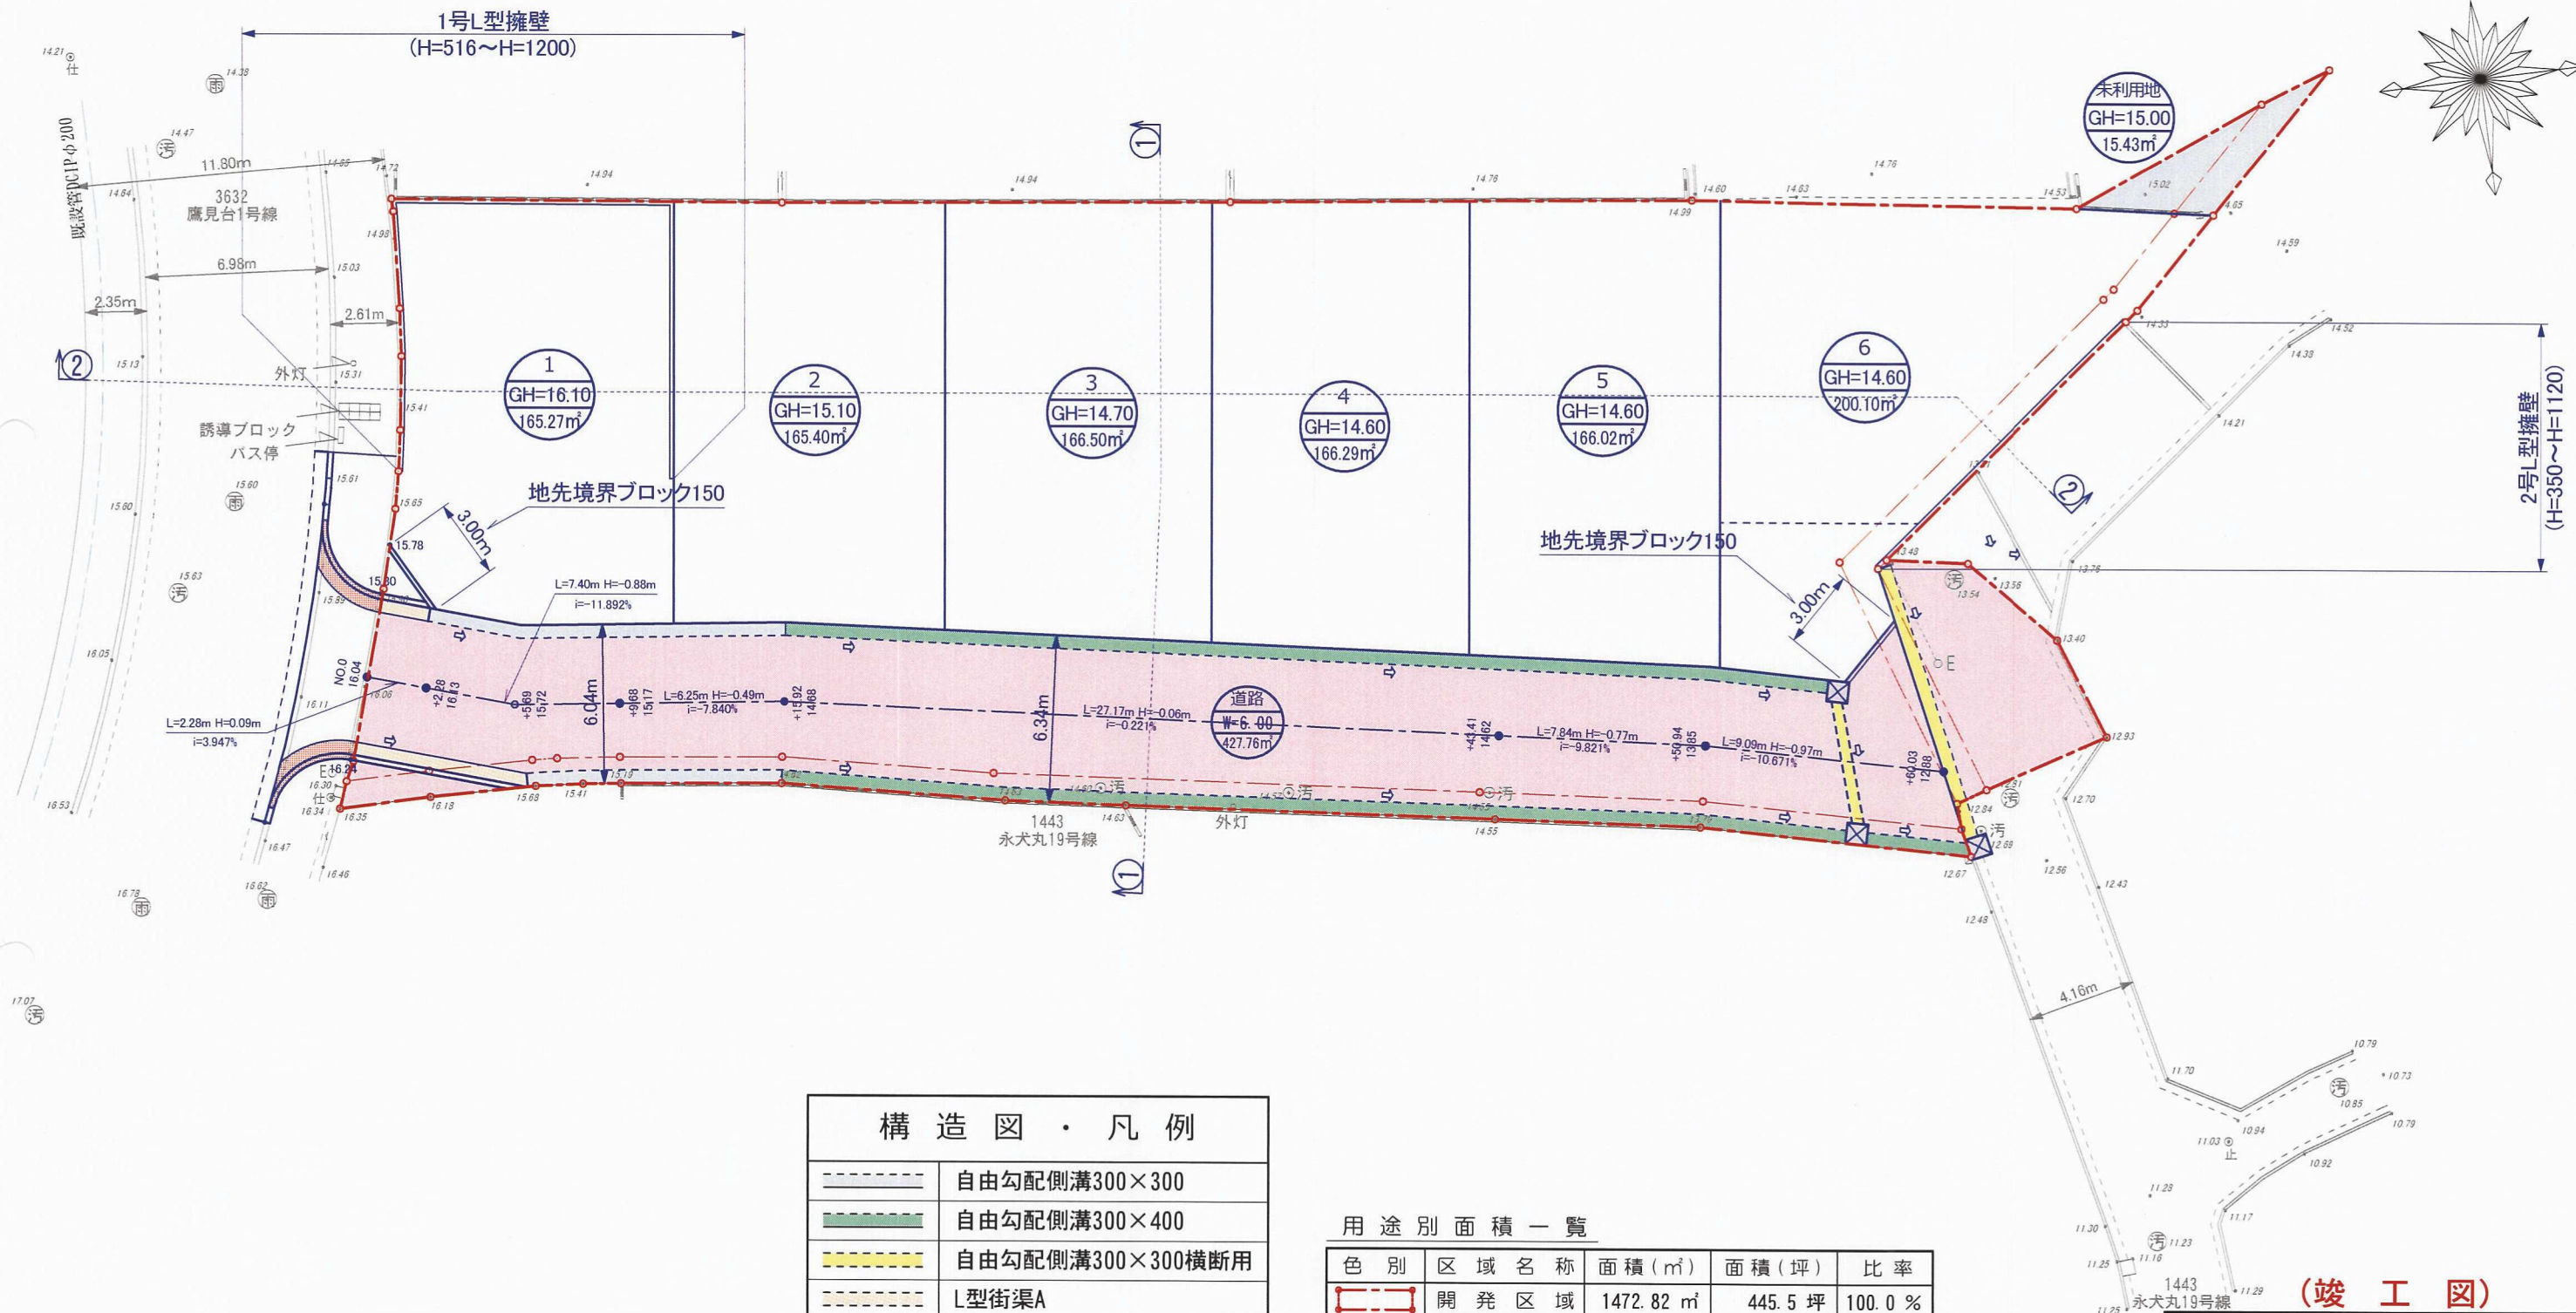

構造図・凡例	
	自由勾配側溝300×300
	自由勾配側溝300×400
	自由勾配側溝300×300横断用
	L型街渠A
	L型街渠B
	1号溜樹
	流水方向

用途別面積一覧				
色別	区域名称	面積(㎡)	面積(坪)	比率
	開発区域	1472.82㎡	445.5坪	100.0%
	道路用地	427.76㎡	129.3坪	29.0%
	宅地用地	1029.63㎡	311.4坪	69.9%
	平均面積(6戸)	171.60㎡	51.9坪	
	未利用地	15.43㎡	4.6坪	1.1%

(竣工図)		
申請者	栄和 株式会社	
区域の名称	八幡西区永犬丸二丁目2474番外	
図面名称	土地利用計画図	
図面番号	縮尺	作成年月日
NO. 7	1:250	令和元年7月
設計者	福岡県田川市大字伊田4271番地-112号 測地開発 担当 荒巻 崇 TEL 0947-85-82	