
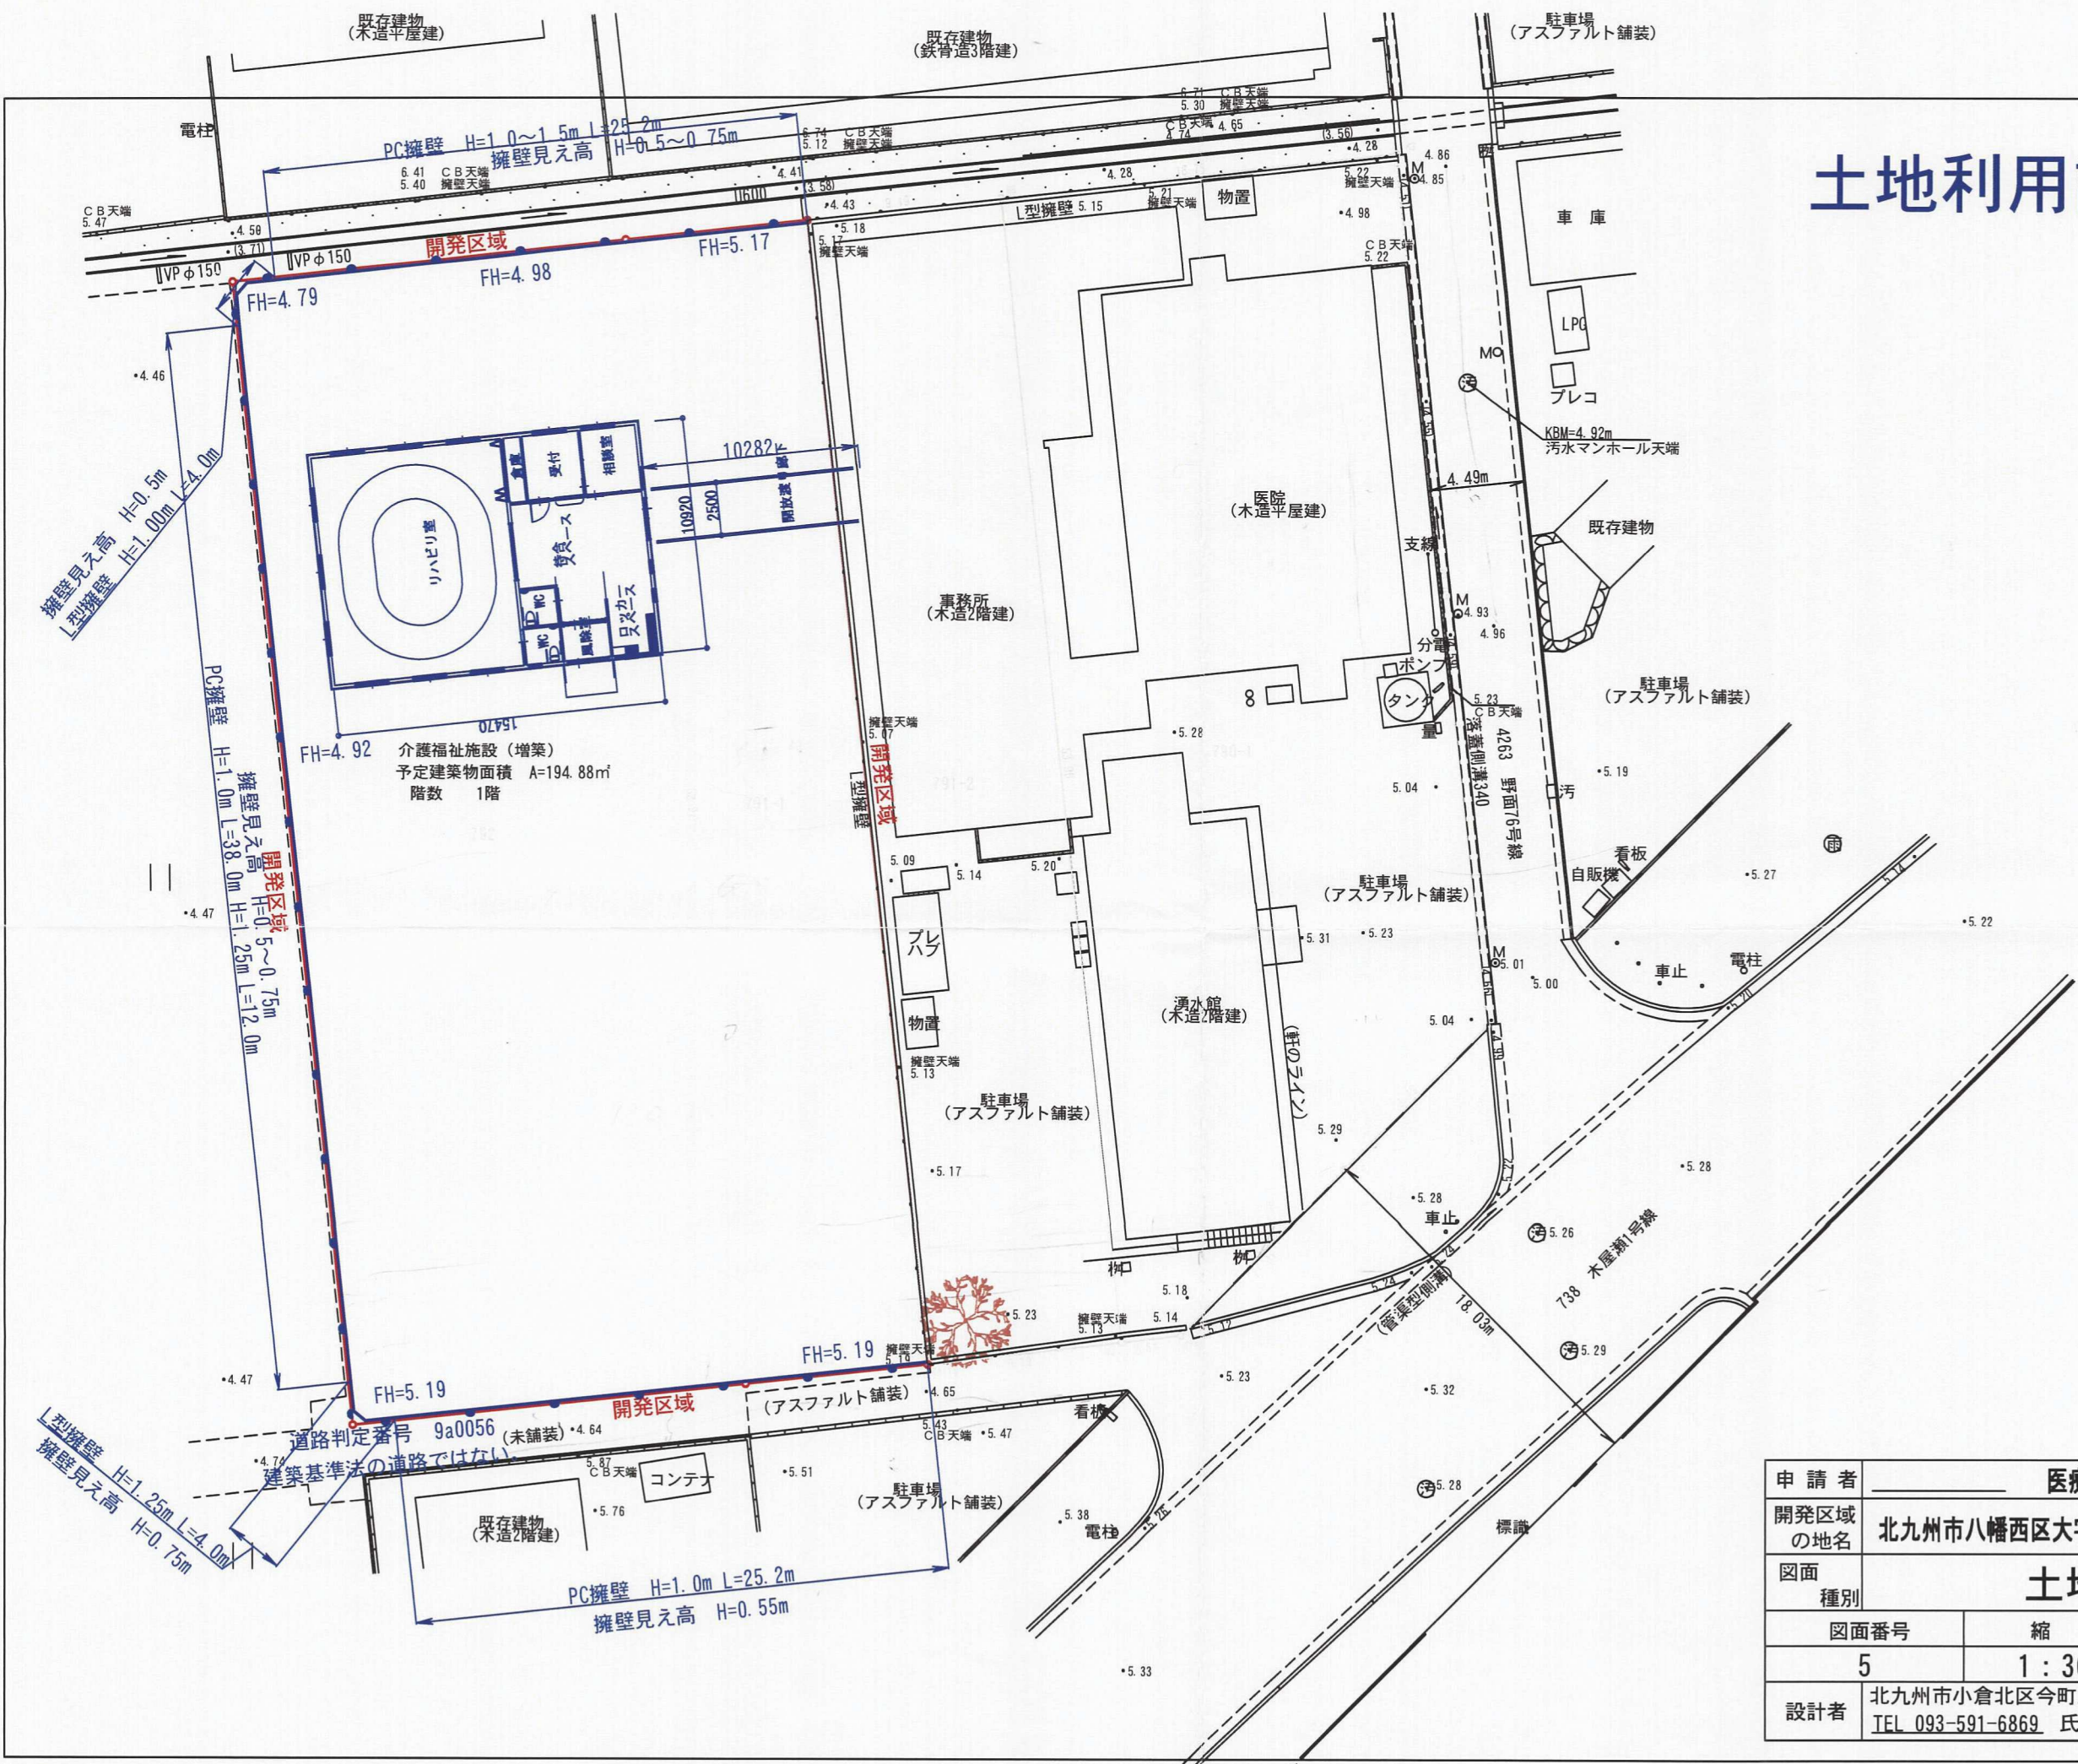


土地利用計画図

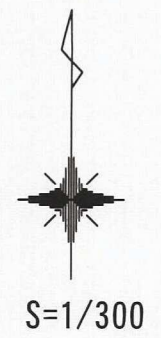

竣工図

申請者	医療法人 西田医院		
開発区域 の地名	北九州市八幡西区大字野面字老牟田 791-1外1筆		
図面 種別	土地利用計画図		
図面番号	縮 尺	設計年月日	
5	1 : 300	H27 3	
設計者	北九州市小倉北区今町三丁目17番6号 古野設計 TEL 093-591-6869 氏名 古 野 修 一		