


土地利用計画平面図 S=1:500

北九州市八幡西区御開一丁目 3487-1外

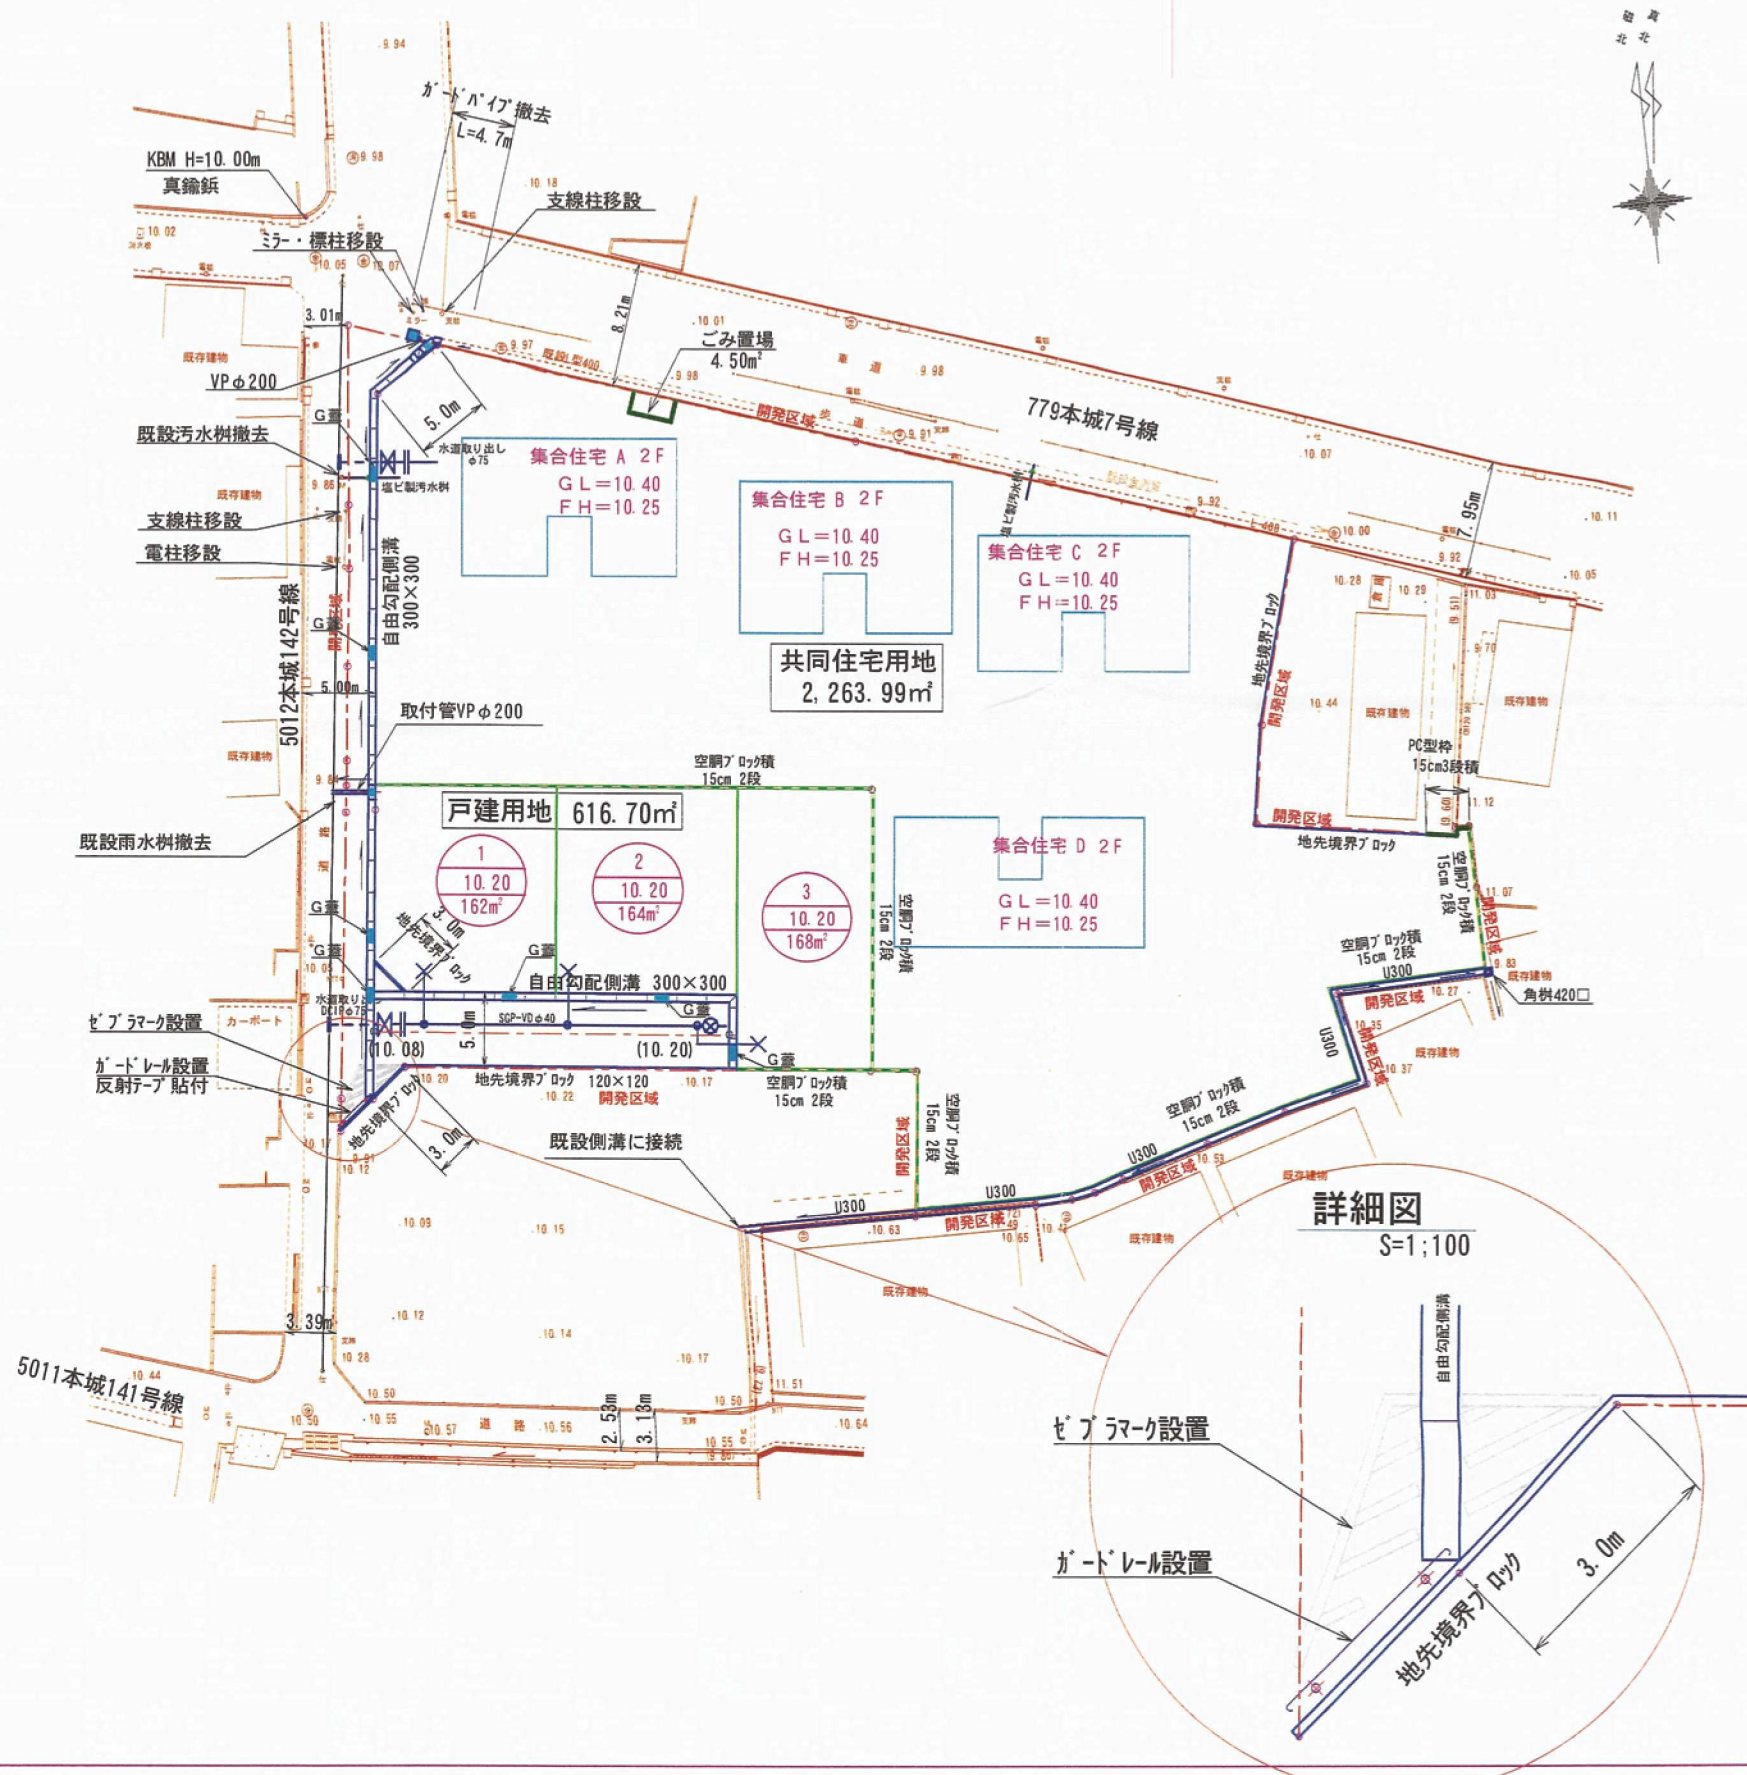


凡 例

	開発区域
	空洞ブロック積
	自由勾配側溝300 F
	地先境界ブロック
	区画境界
	流下方向

3 宅地番号
10.20 計画高
168m² 敷地面積 (小数点以下切下(ズ))

詳細図 S=1:100

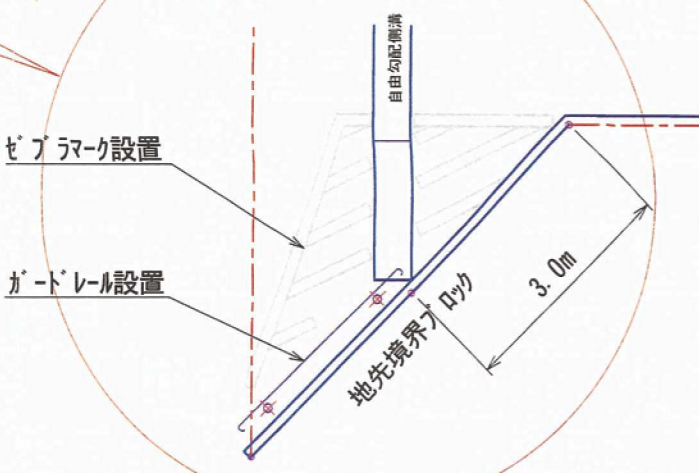

竣工図面

開発者	TEL	野田 賢一
開発区域の地名	北九州市八幡西区御開一丁目 3487-1外	
図面種別	土地利用計画平面図	
図面番号	縮 尺	設計年月日
7	1:500	H 22 10 14
設計者	北九州市小倉北区田町14番28号 (有)サンエ測量設計事務所 TEL 583-7133 氏名	永井 正嗣 印