
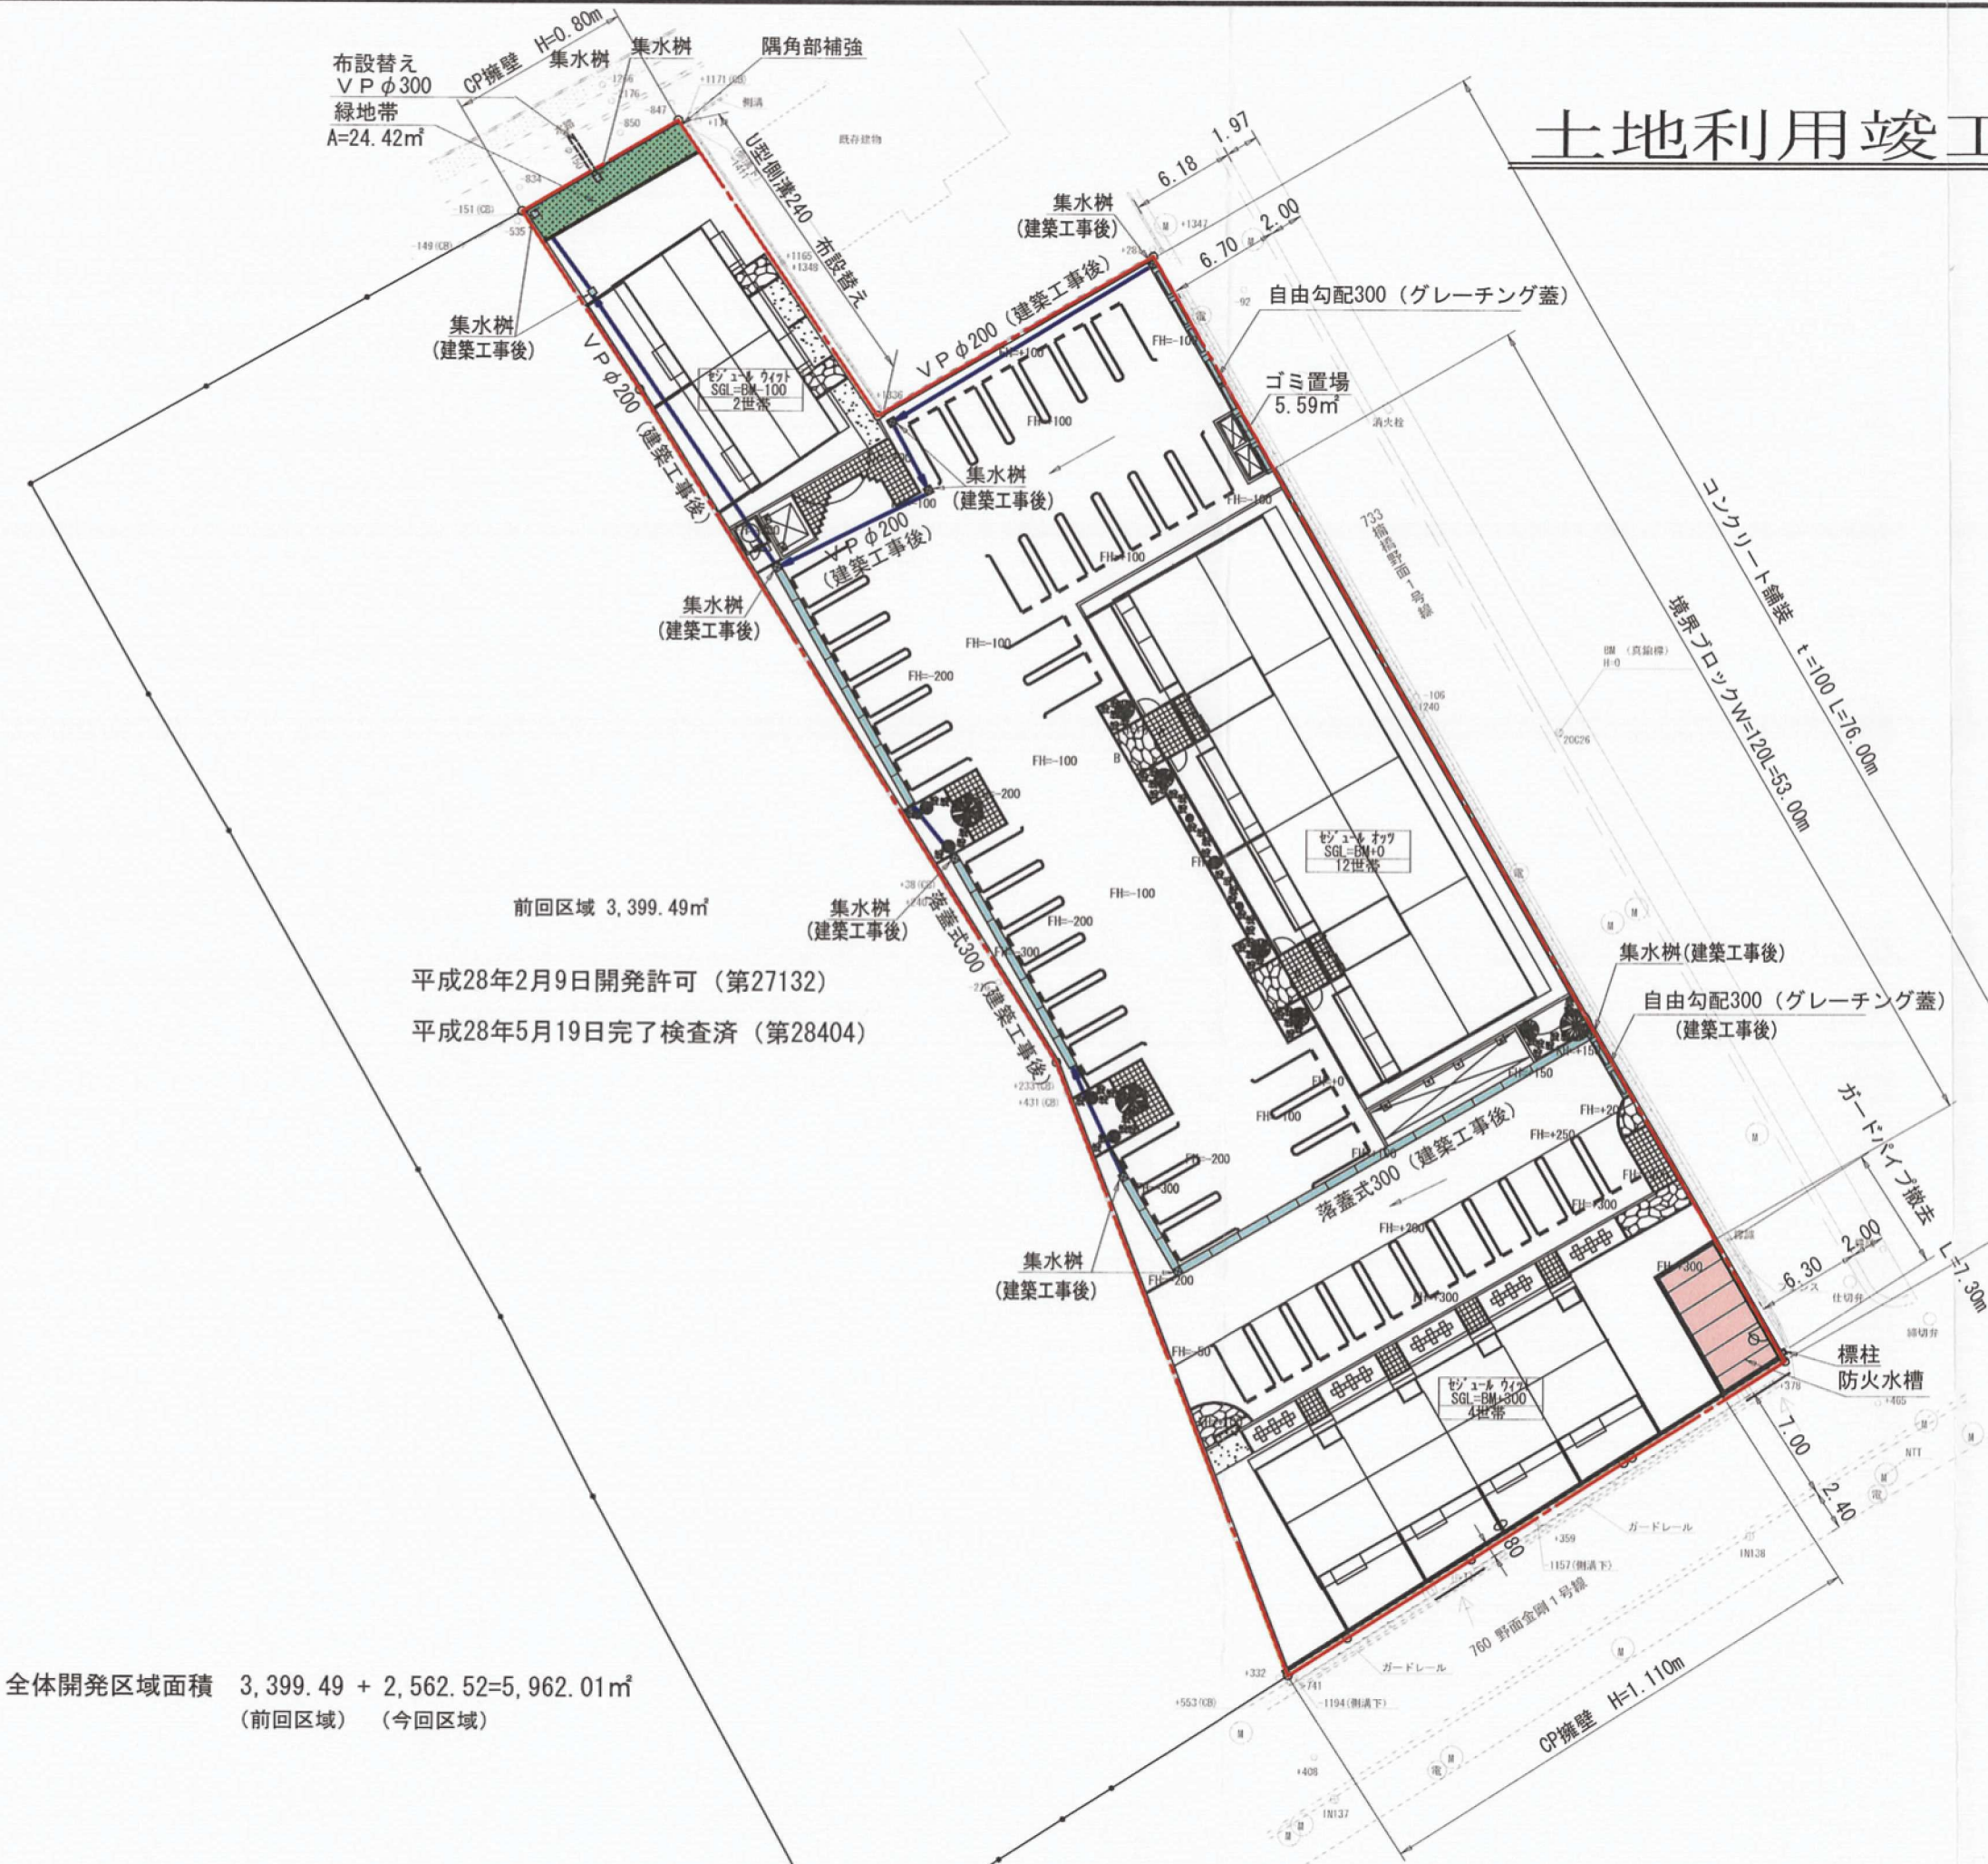


土地利用竣工図

S=1:300

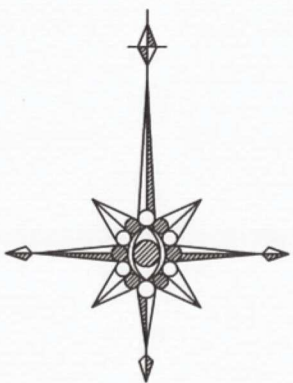

前回区域 3,399.49㎡
平成28年2月9日開発許可 (第27132)
平成28年5月19日完了検査済 (第28404)

全体開発区域面積 3,399.49 + 2,562.52=5,962.01㎡
(前回区域) (今回区域)

開 発 者	TEL 有限会社 ビッグバン		
開発区域 の地名	北九州市八幡西区野面二丁目2397番1ほか		
図面 種別	土 地 利 用 竣 工 図		
図面番号	縮 尺	設計年月日	
6	S=1:300	H30. 4. 1	
設計者	北九州市小倉北区馬借三丁目3番37号 (有)高尾設 TEL 093-511-4067 氏名 高 尾 容		

29/24