
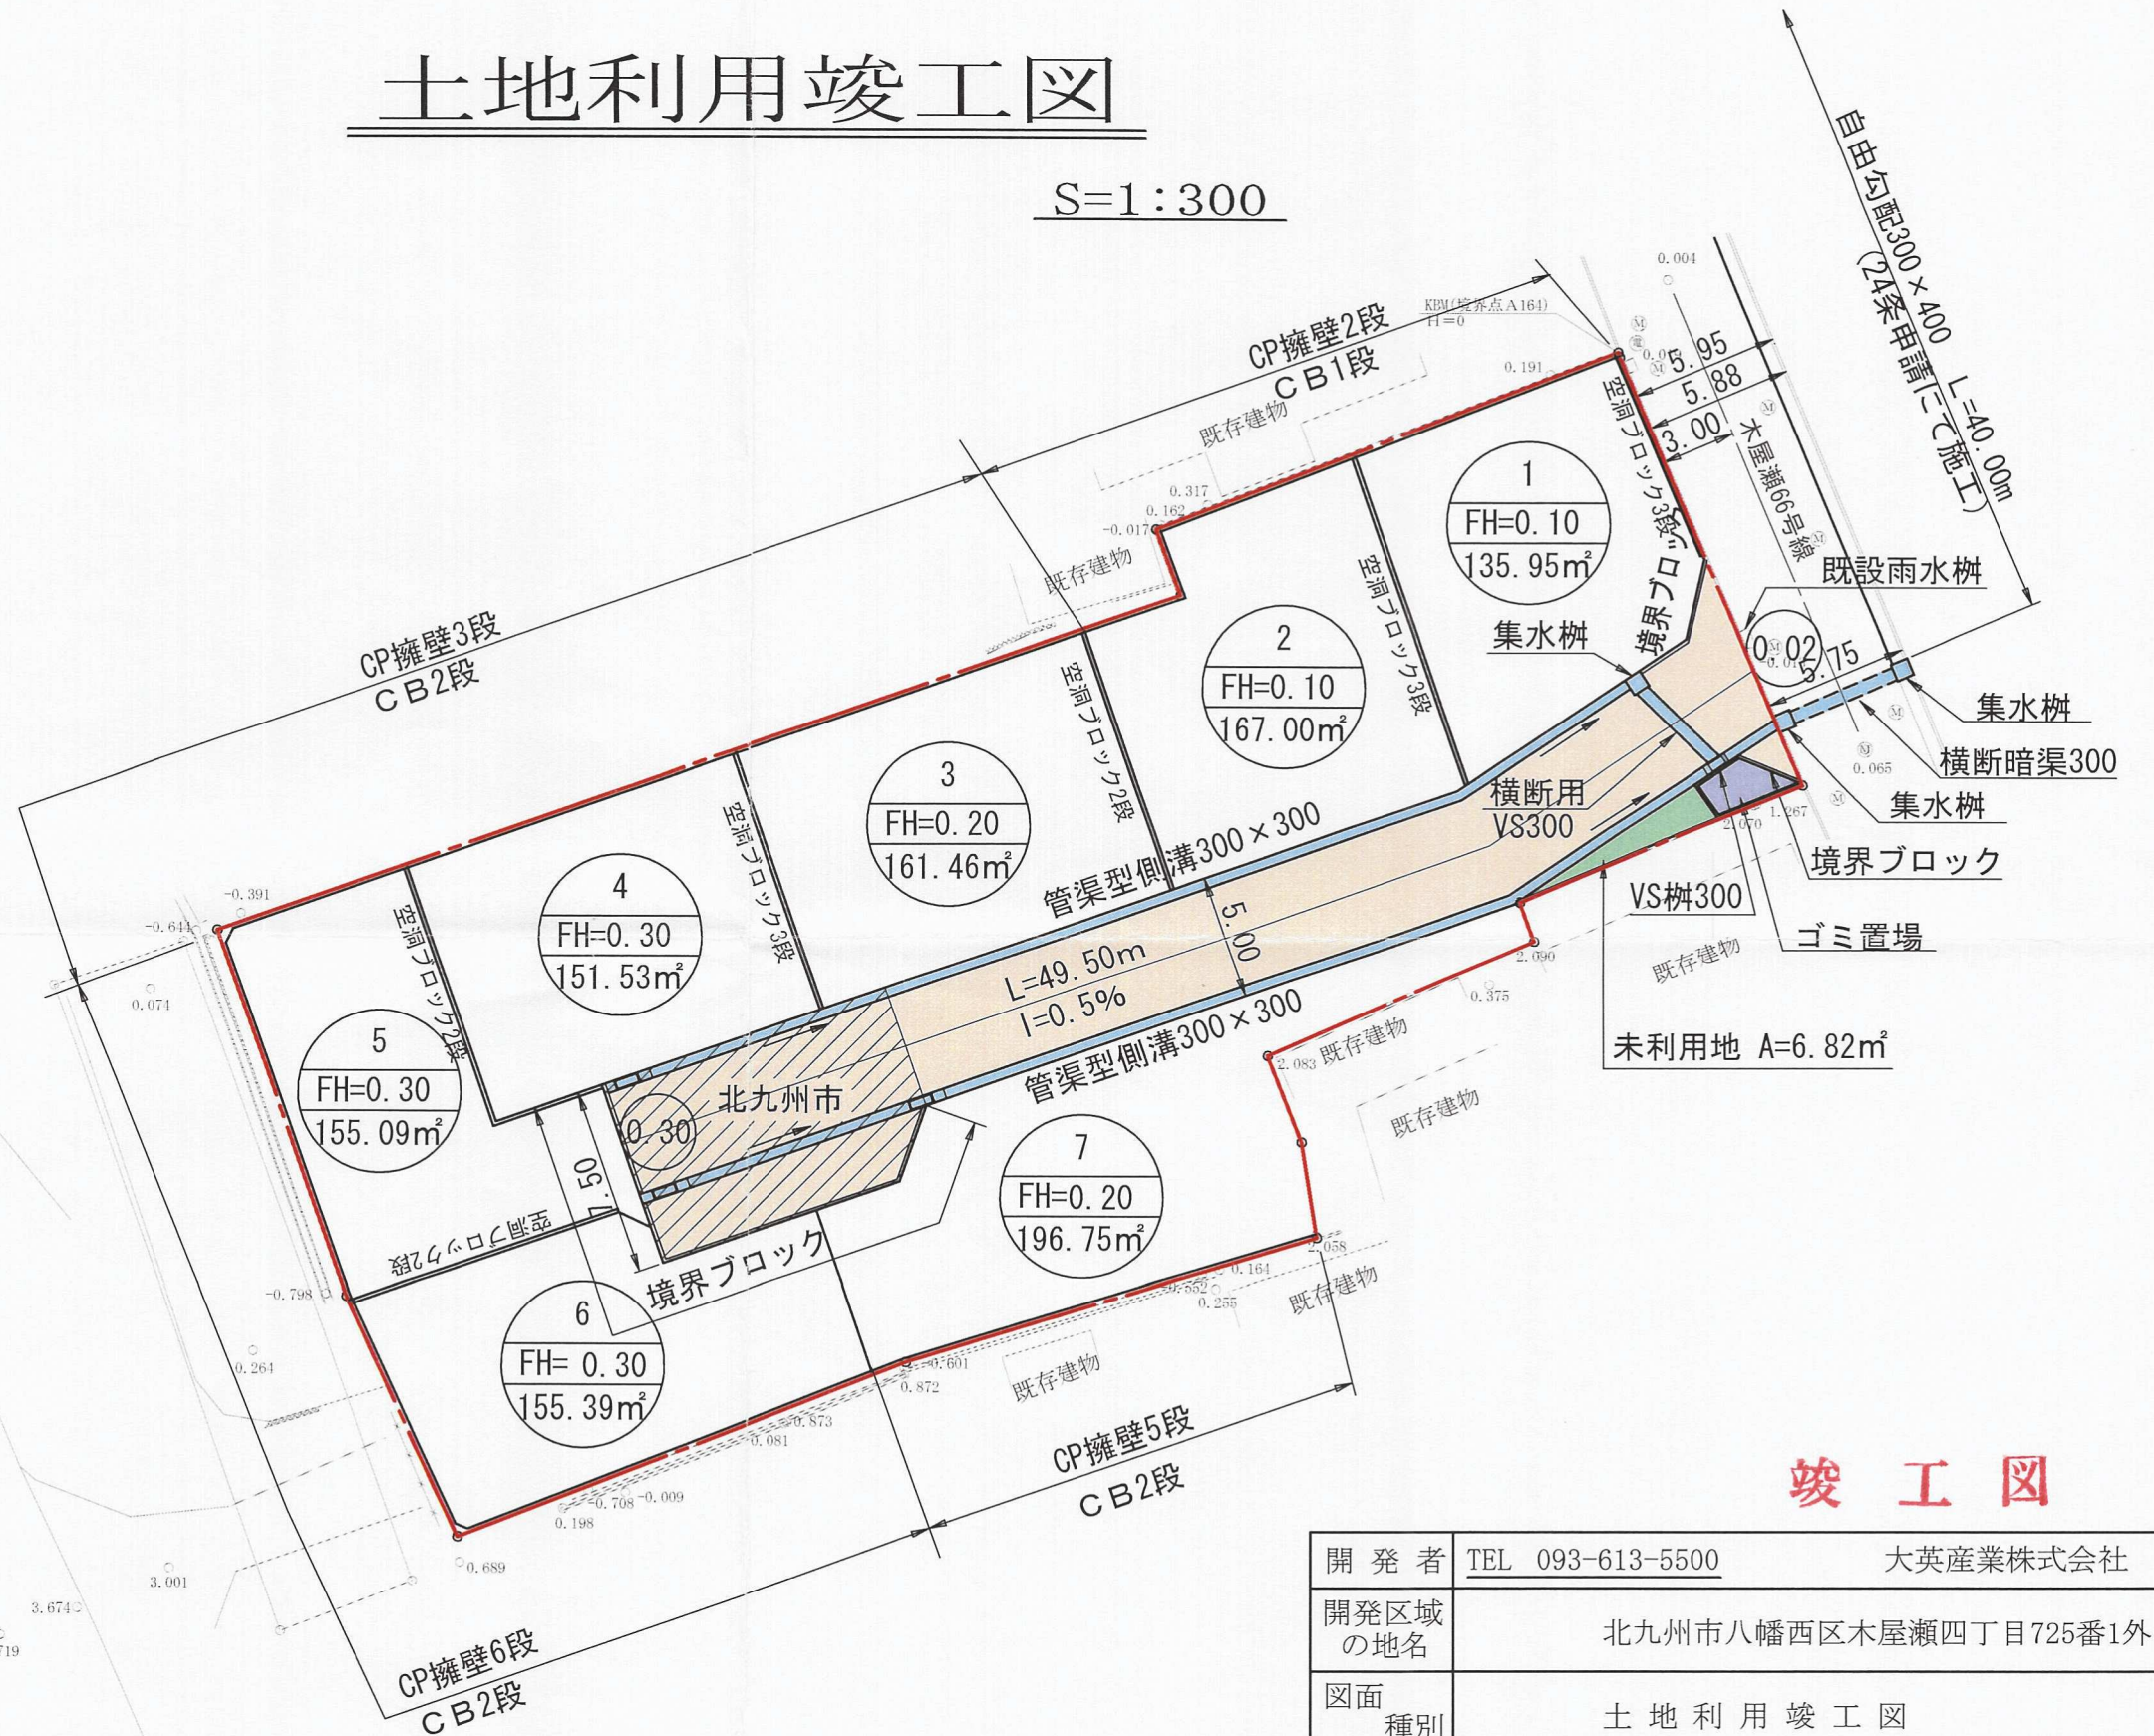


# 土地利用竣工図

S=1:300

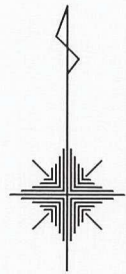

凡 例

	開発区域境界
	道 路
	未 利 用 地
	ご み 置 場
	側 溝 、 樹

竣 工 図

開 発 者	TEL 093-613-5500	大英産業株式会社
開発区域 の地名	北九州市八幡西区木屋瀬四丁目725番1外	
図面 種別	土 地 利 用 竣 工 図	
図面番号	縮 尺	設計年月日
6	S=1:300	H29. 7. 24
設計者	北九州市小倉北区馬借三丁目3番37号 (有)高尾設計 TEL 093-511-4067 氏名 高 尾 容 旦	