


北九州市八幡西区永犬丸二丁目地内

【CASE18-4】

土地利用計画平面図

A3版 S=1:400

土地利用集計表				
種別	面積(㎡)	比率(%)	適用	備考
宅地	1,450.68	76.82	宅地戸数8戸	区画番号 FH-O 計画高 敷地面積
道路	433.55	22.95	W=5.0m・セツパツ部	
未利用地	4.38	0.23		申請人管理
開発区域	1,888.61	100.00		

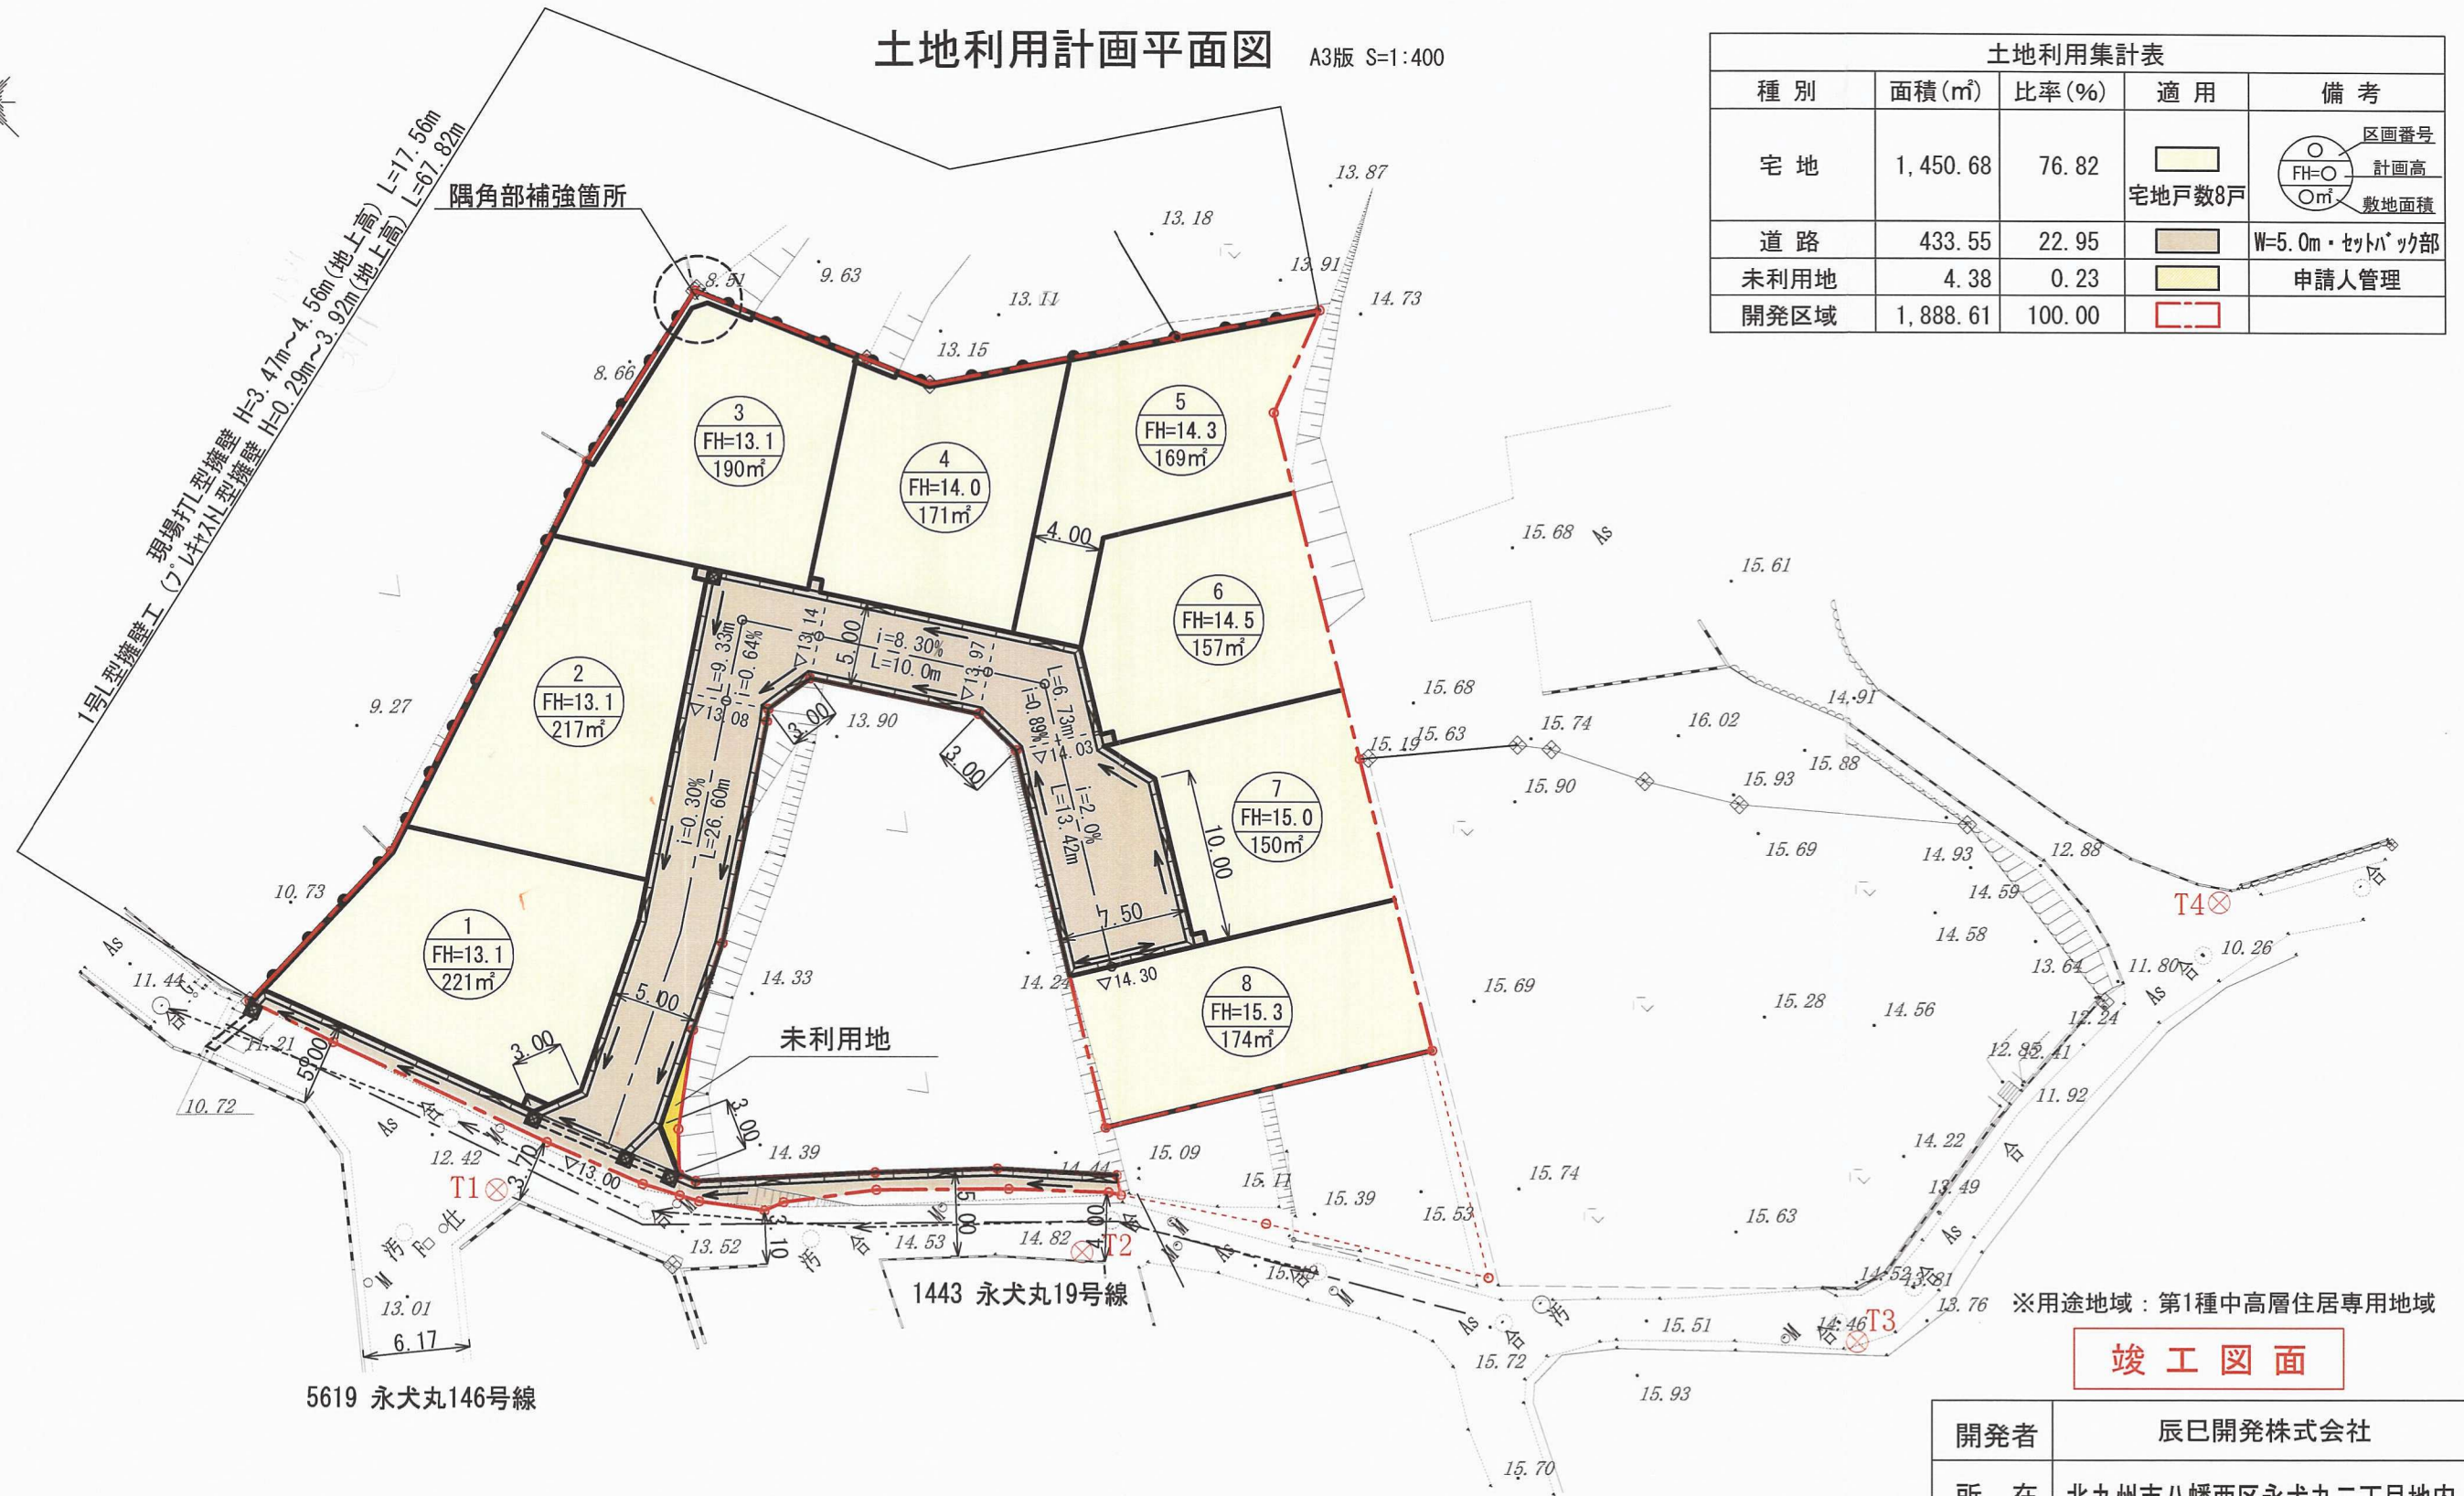

竣工図面

開発者	辰巳開発株式会社		
所在	北九州市八幡西区永犬丸二丁目地内		
図名	土地利用計画平面図	年月日	R02.6.10
縮尺	A3版:S=1/400	図番	7/22
設計	〒809-0033 中間市土手/内1-26-24 アスカ ASKプランニング 設計者 川村 乾 TEL/FAX (093)982-		