

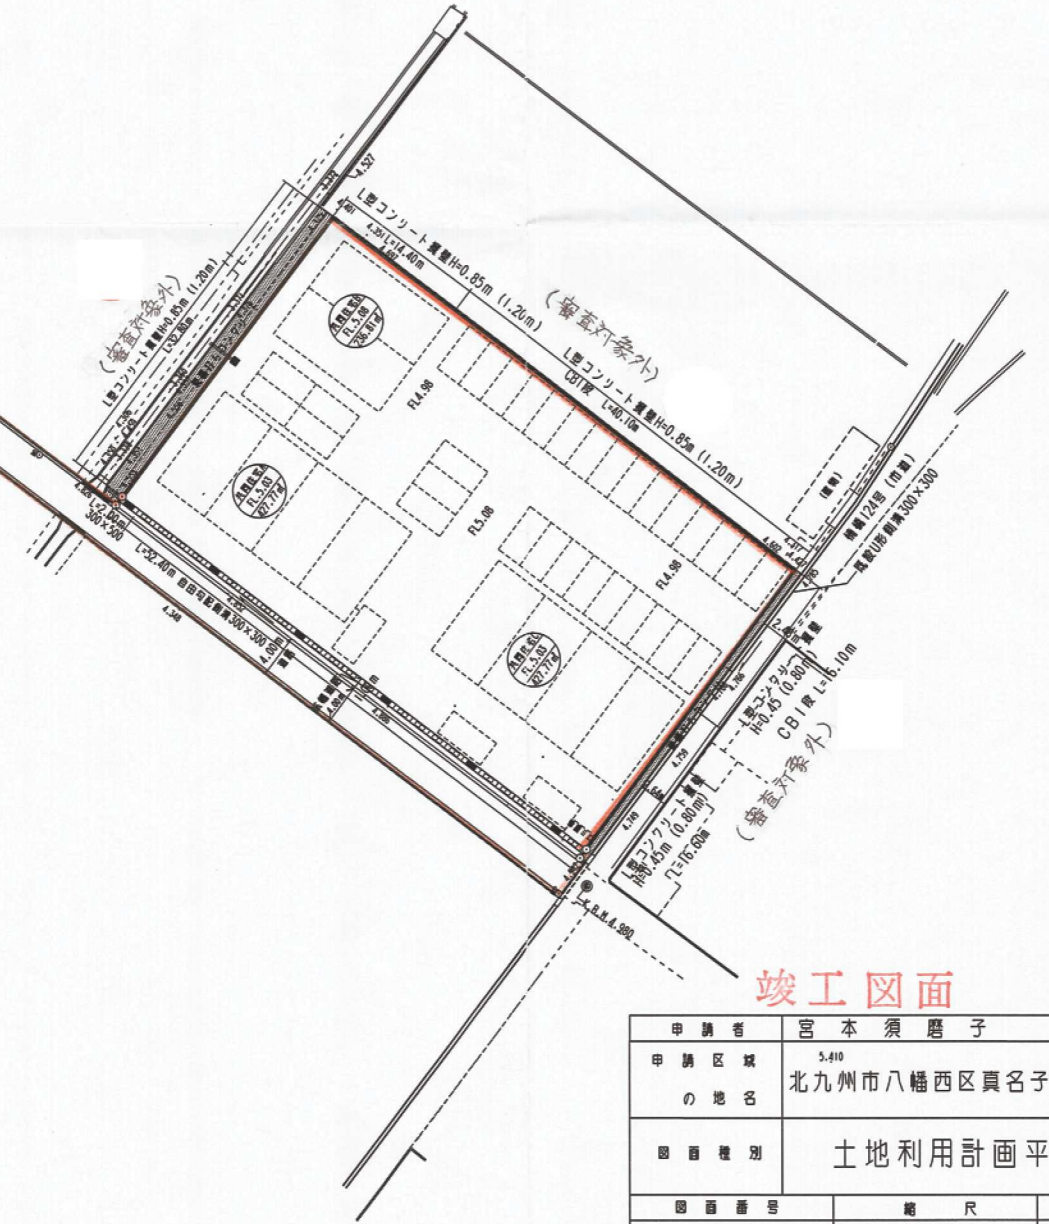


土地利用計画平面図 S=1/500

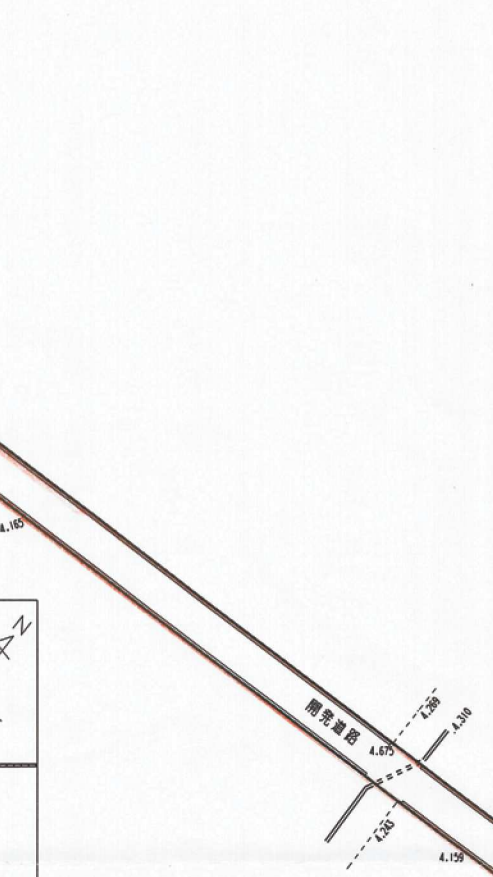

拡大図 S=1/300
土地利用計画平面図

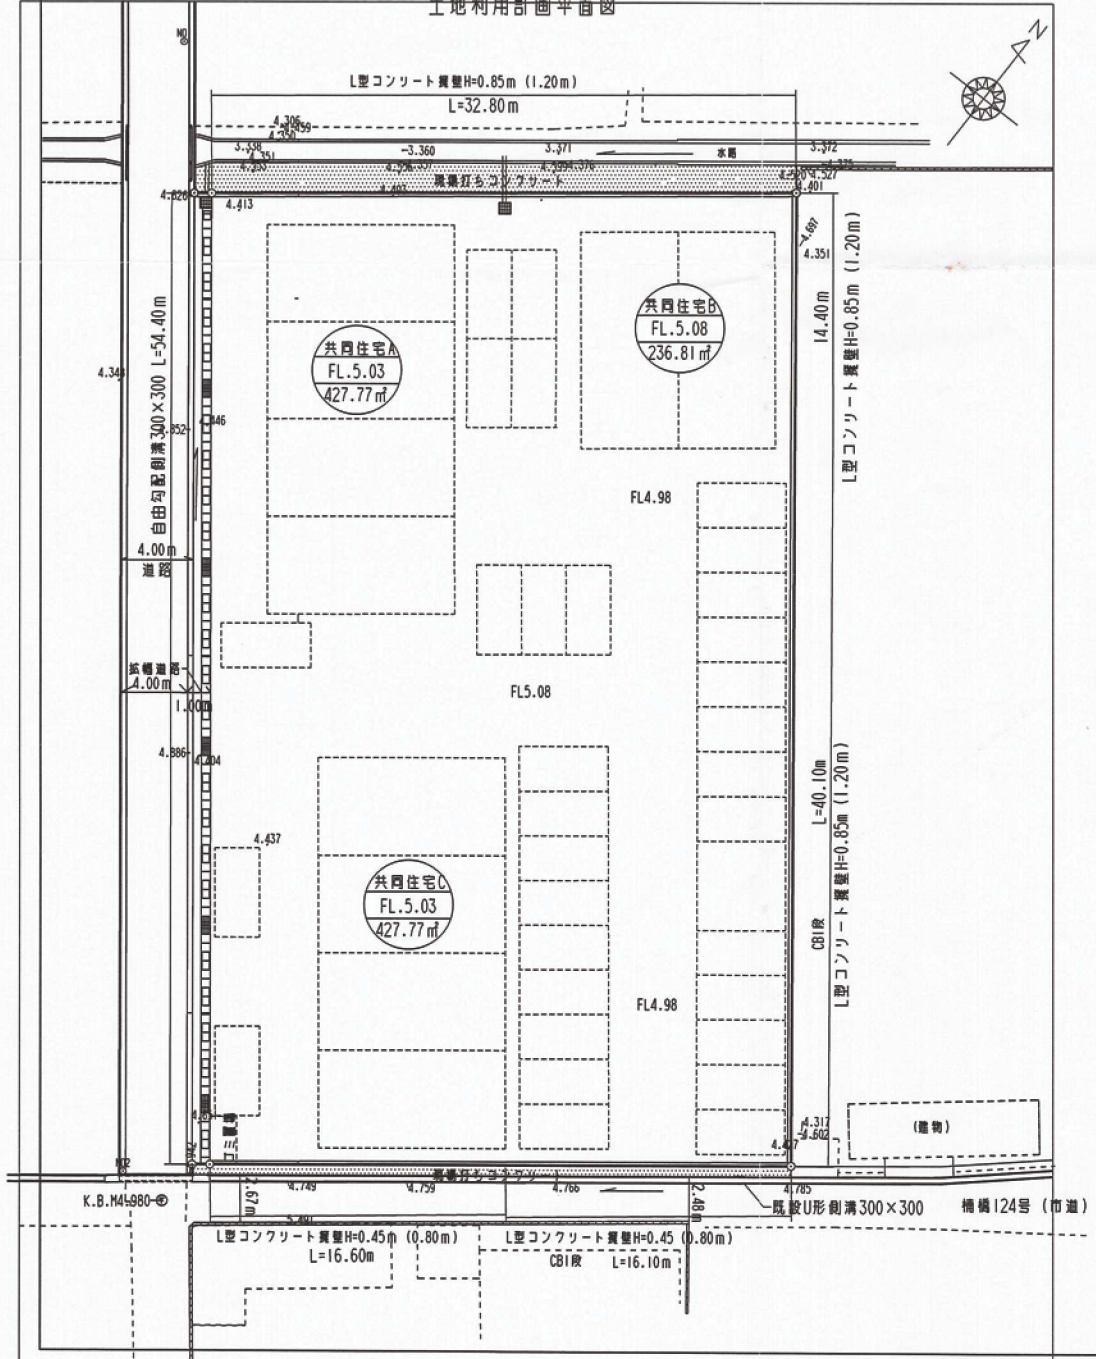

竣工図面

申請者		宮 本 須 磨 子	
申請区域の地名		5,410 北九州市八幡西区真名子一丁目640番1ほか	
図面種別		土地利用計画平面図	
図面番号		縮 尺	設計年月日
		1/500	平成23年2月21日
設計者		鶴丸土地家屋調査士事務所 土地家屋調査士 鶴 丸 政 -692-8033	