


凡例

記号	名称
	開発区域界
	切土
	盛土
	側溝
	法面
	集水樹
	給水施設
	計画線
	汚水計画
	宅地番地
	計画高
	敷地面積

土地利用率表

名称	面積	比率(%)
宅地	2264.77㎡	86.56
道路	349.45㎡	13.35
ゴミ置場	2.32㎡	0.09
合計	2616.54㎡	100.00

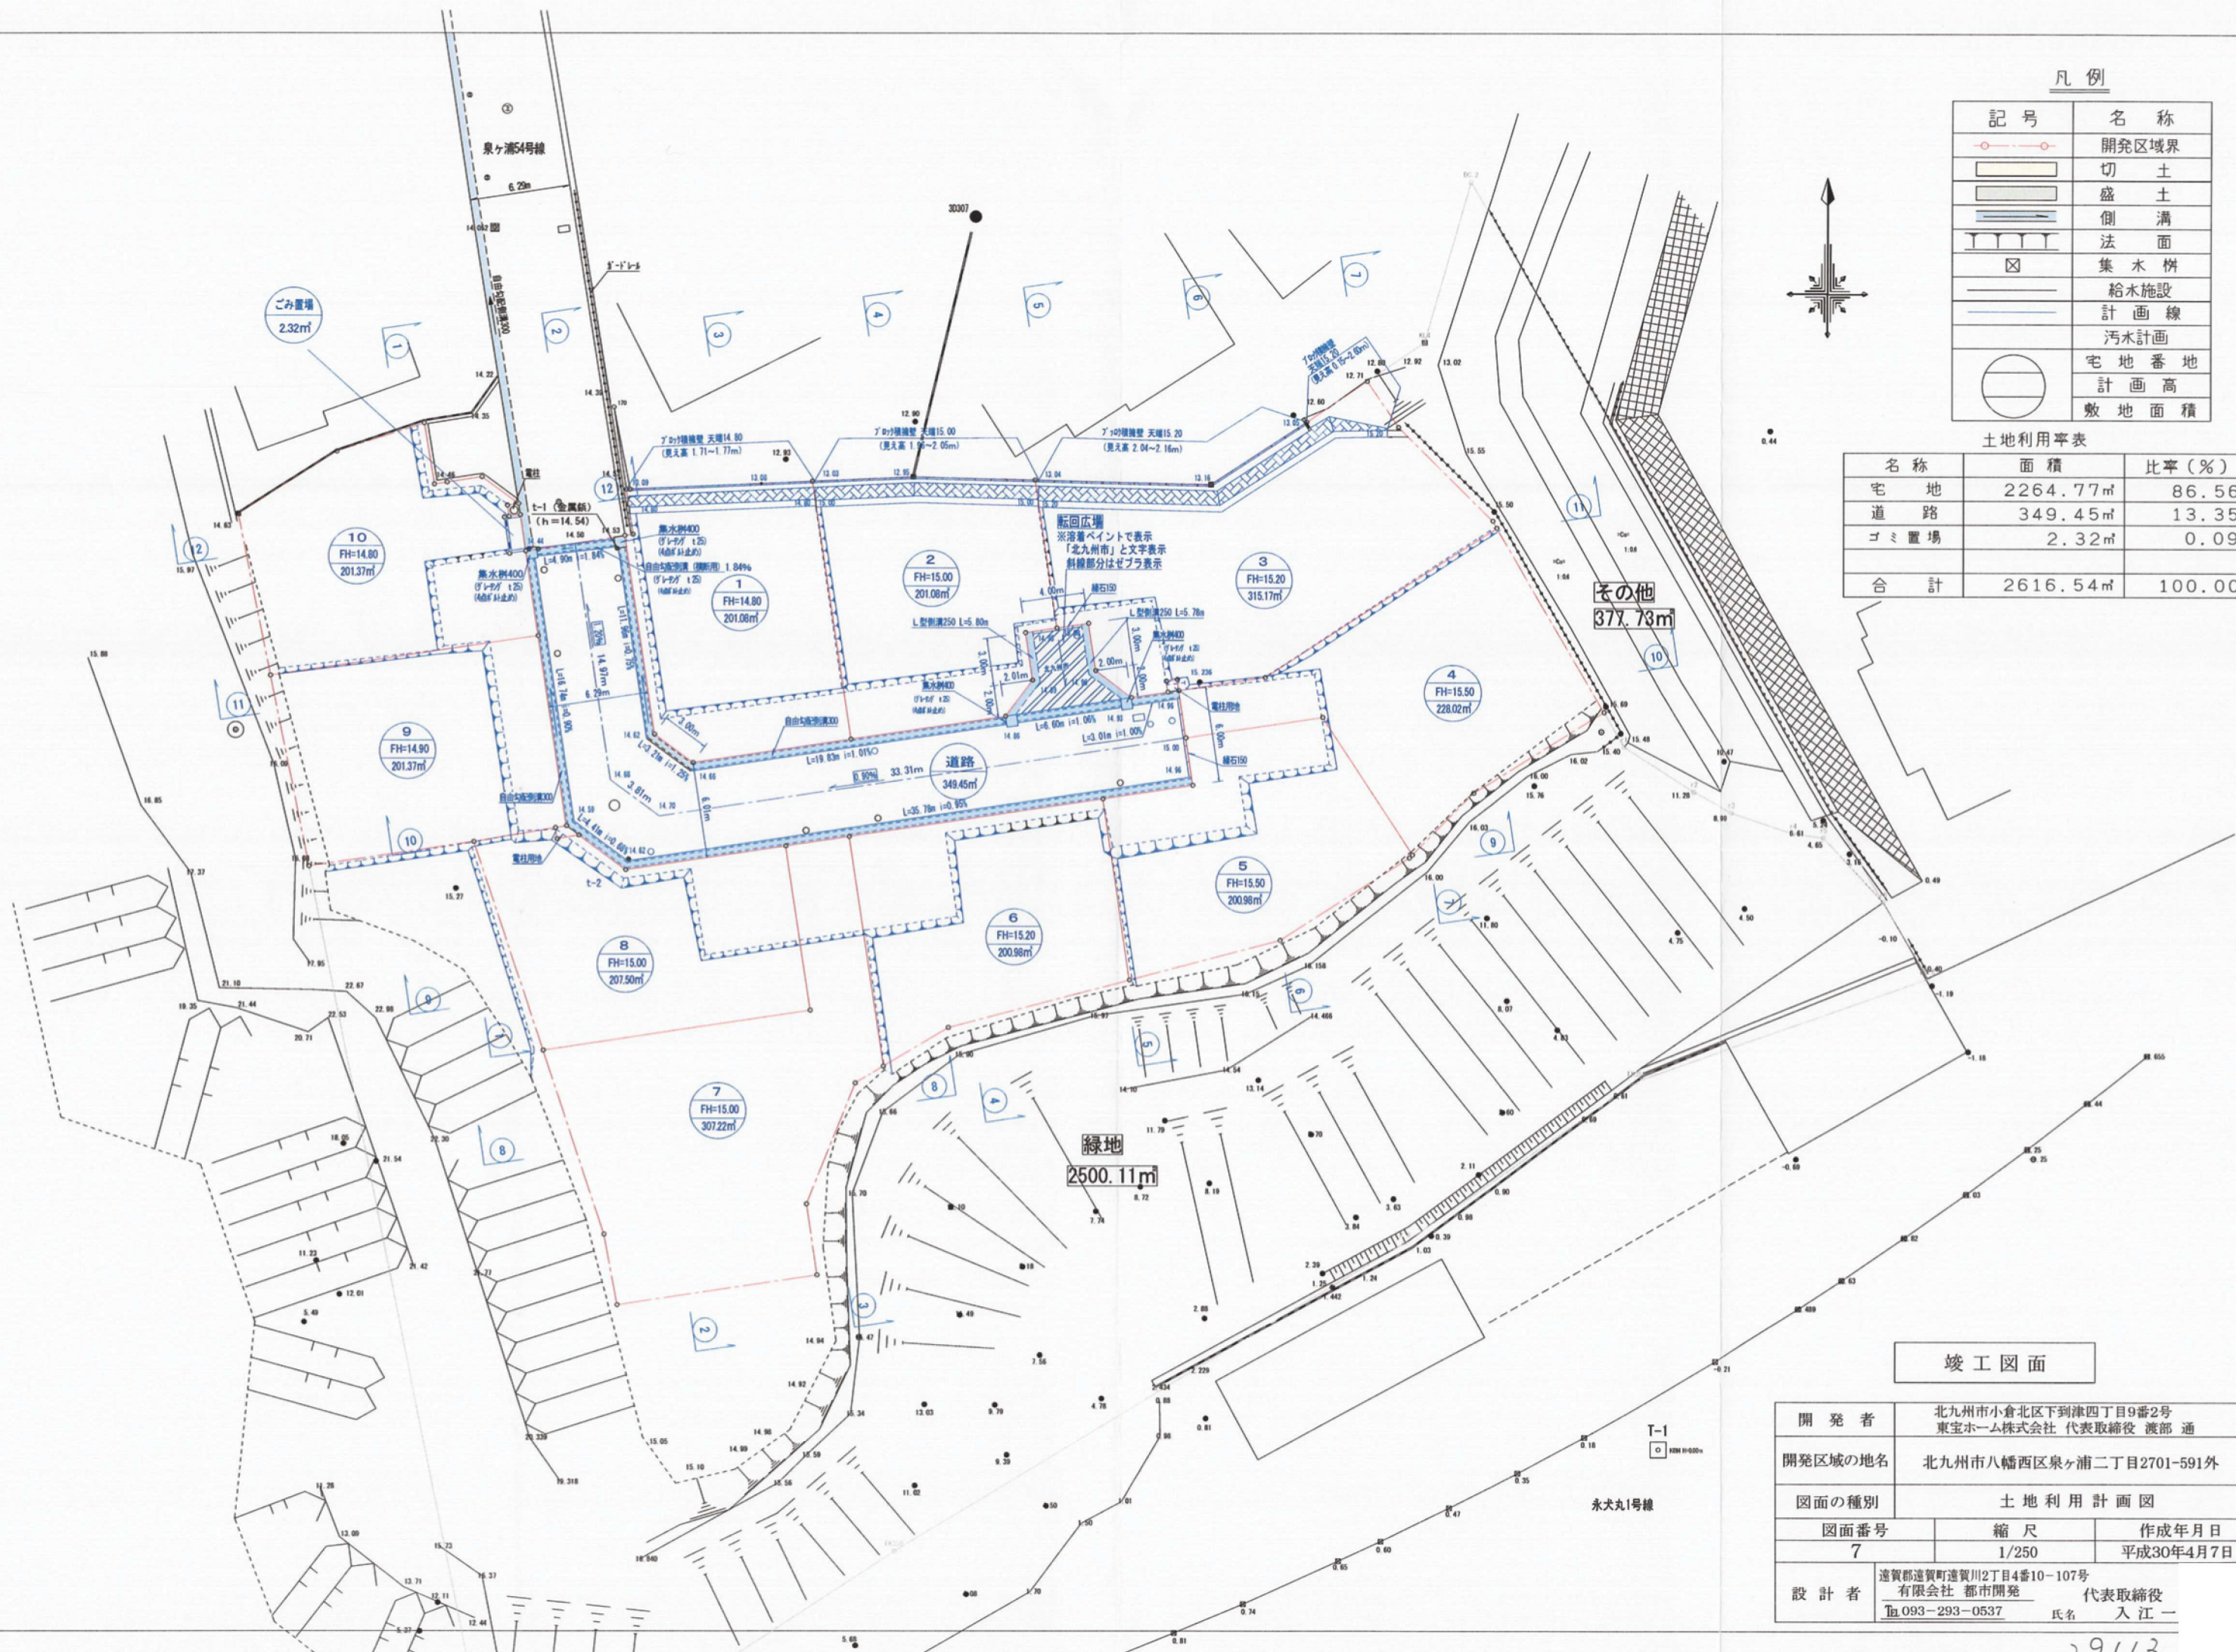

竣工図面

開発者	北九州市小倉北区下津四丁目9番2号 東宝ホーム株式会社 代表取締役 渡部 通	
開発区域の地名	北九州市八幡西区泉ヶ浦二丁目2701-591外	
図面の種別	土地利用計画図	
図面番号	縮尺	作成年月日
7	1/250	平成30年4月7日
設計者	遠賀郡遠賀町遠賀川2丁目4番10-107号 有限会社 都市開発 代表取締役 田 093-293-0537 氏名 入江 一	

29113