


土地利用計画表

| 記号  | 種別     | 面積(m <sup>2</sup> ) | 比率(%)  | 備考                      |
|-----|--------|---------------------|--------|-------------------------|
| —○— | 開発区域界  | 9,900.61            | 100.00 |                         |
| □   | 宅地     | 4,352.77            | 43.96  | 24区画                    |
| ■   | 介護施設用地 | 3,302.55            | 33.36  | 老人介護施設                  |
| □   | 道路     | 1,943.22            | 19.63  | 幅員6.0m<br>拡幅部2.00~4.55m |
| ■   | 緑地     | 297.11              | 3.00   | 宅地所有者共有地                |
| ■   | ゴミ置場   | 4.96                | 0.05   | 宅地所有者共有地                |

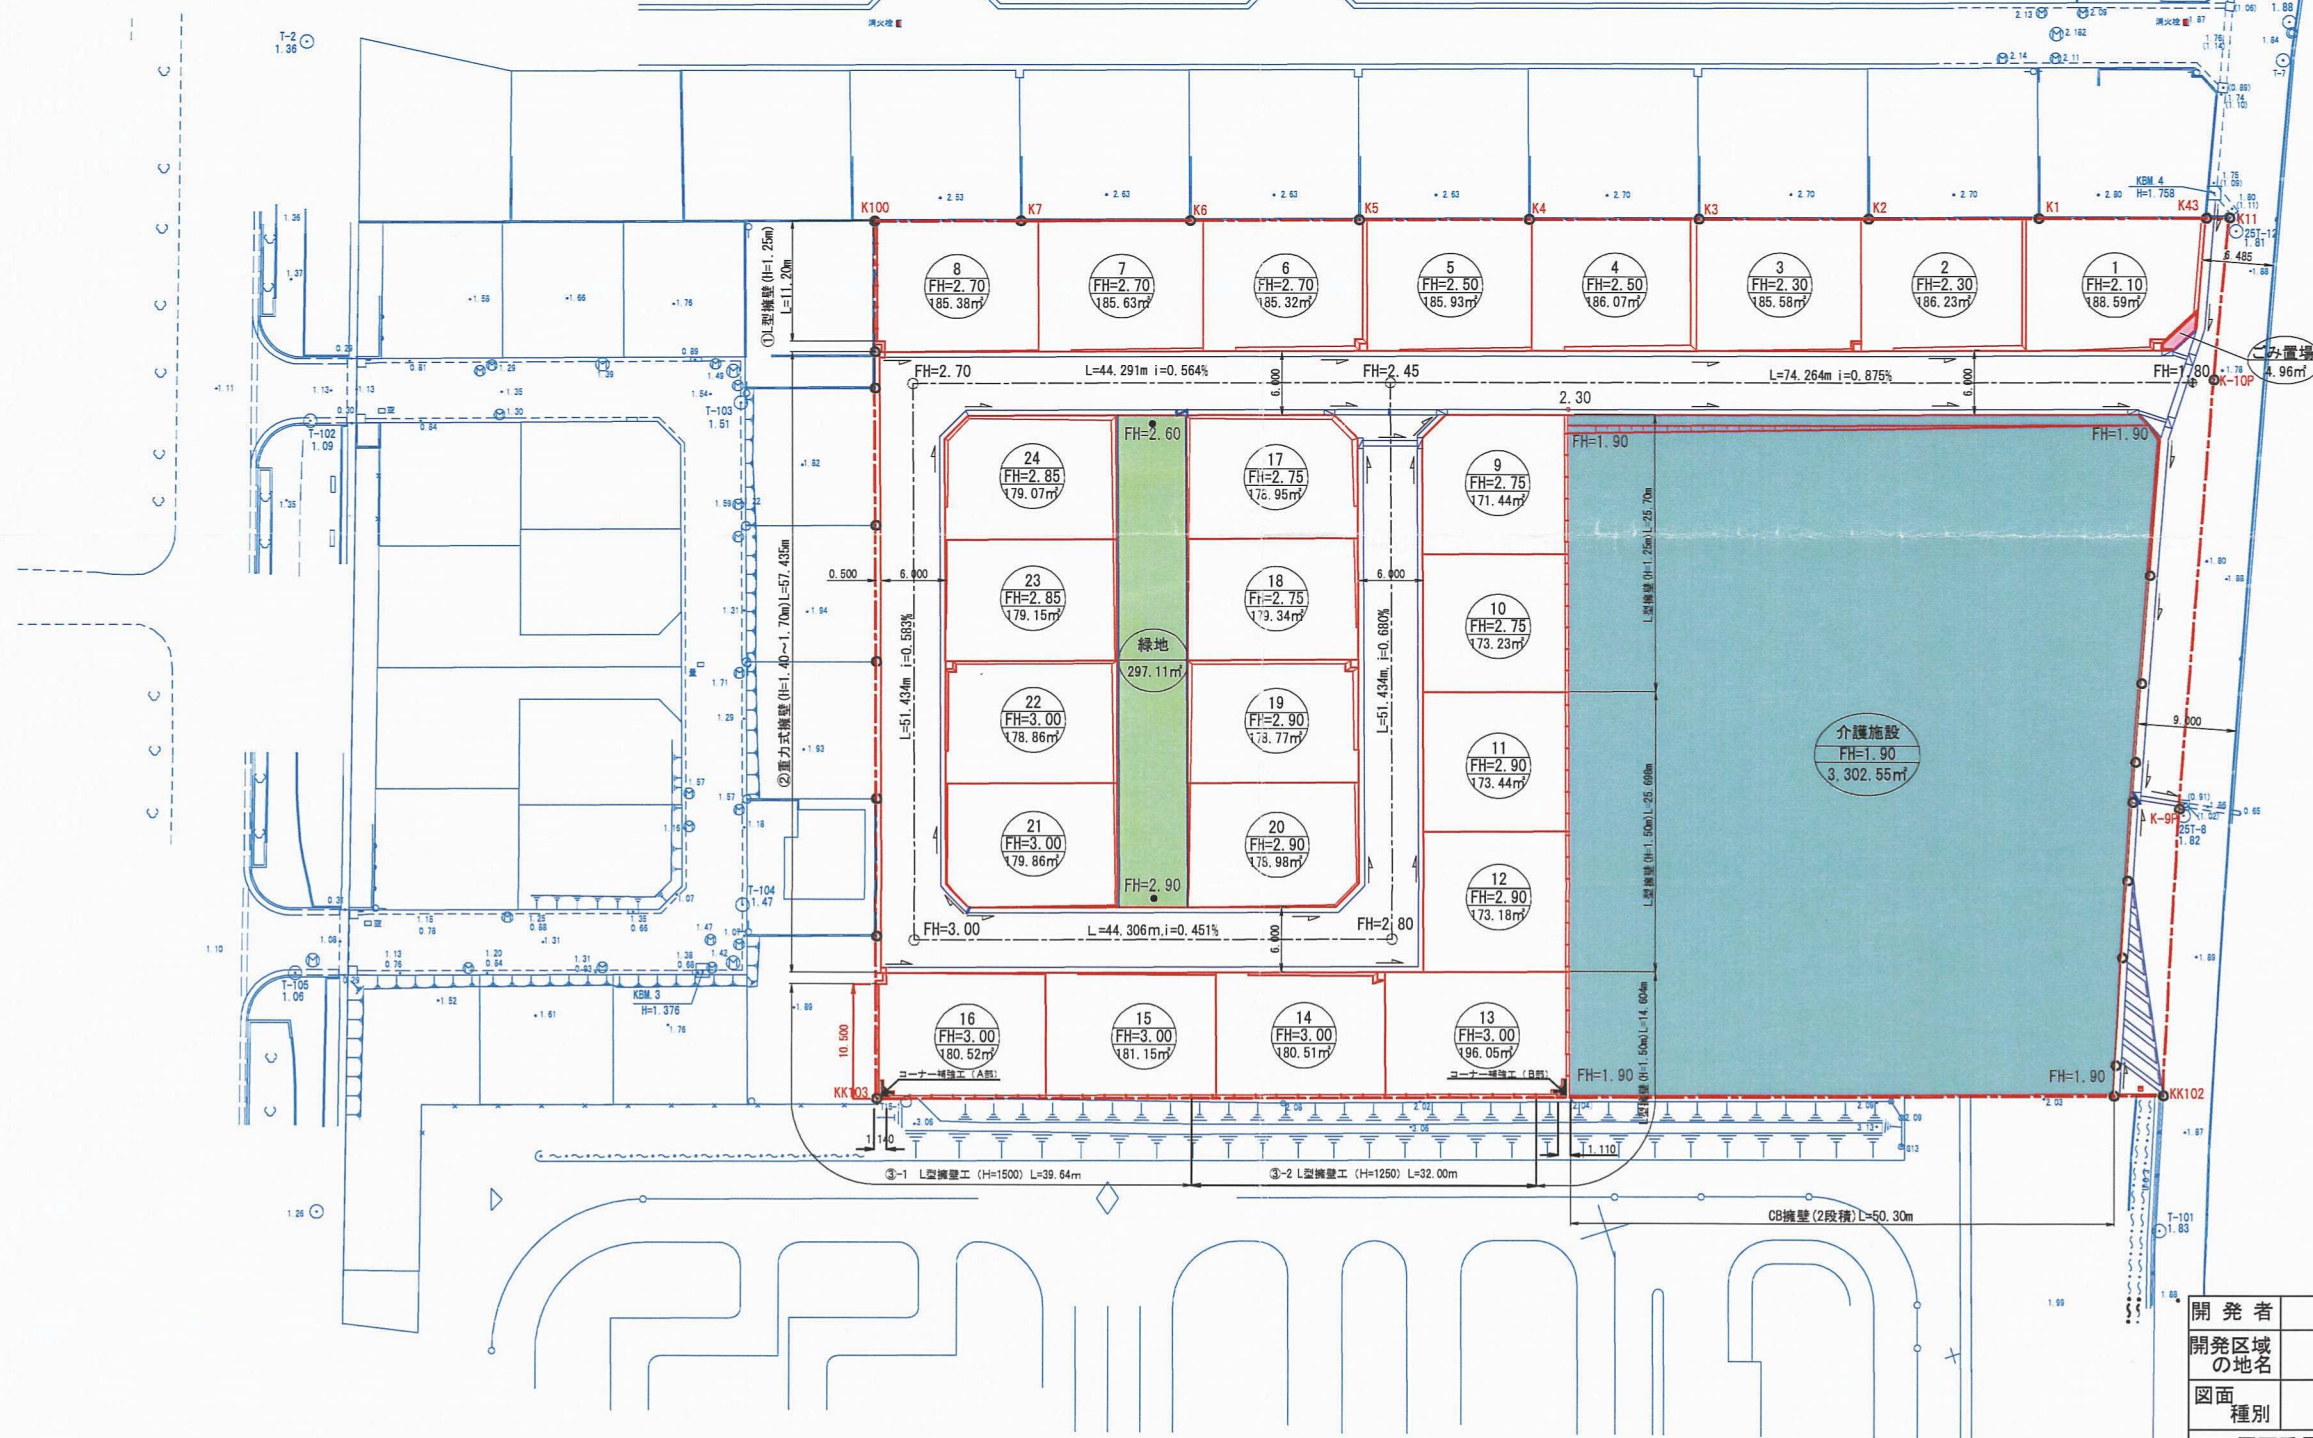

竣工図

|             |   |         |  |
|-------------|---|---------|--|
| 開 発 者       | 日本地所建設株式会社  |         |  |
| 開発区域<br>の地名 | 北九州市八幡西区御開三丁目4010番82  |         |  |
| 図面<br>種別    | 土地利用計画図   |         |  |
| 図面番号        | 縮 尺   | 設計年月日   |  |
| 7           | S=1:500   | 平成27年1月 |  |
| 設計者         | 北九州市八幡西区下上津役二丁目1番25号<br>TEL 093-611-5637 (株) Y・M・A<br>氏 名 青 木 靖 長 印 |         |  |