


土地利用計画図

S=1:400

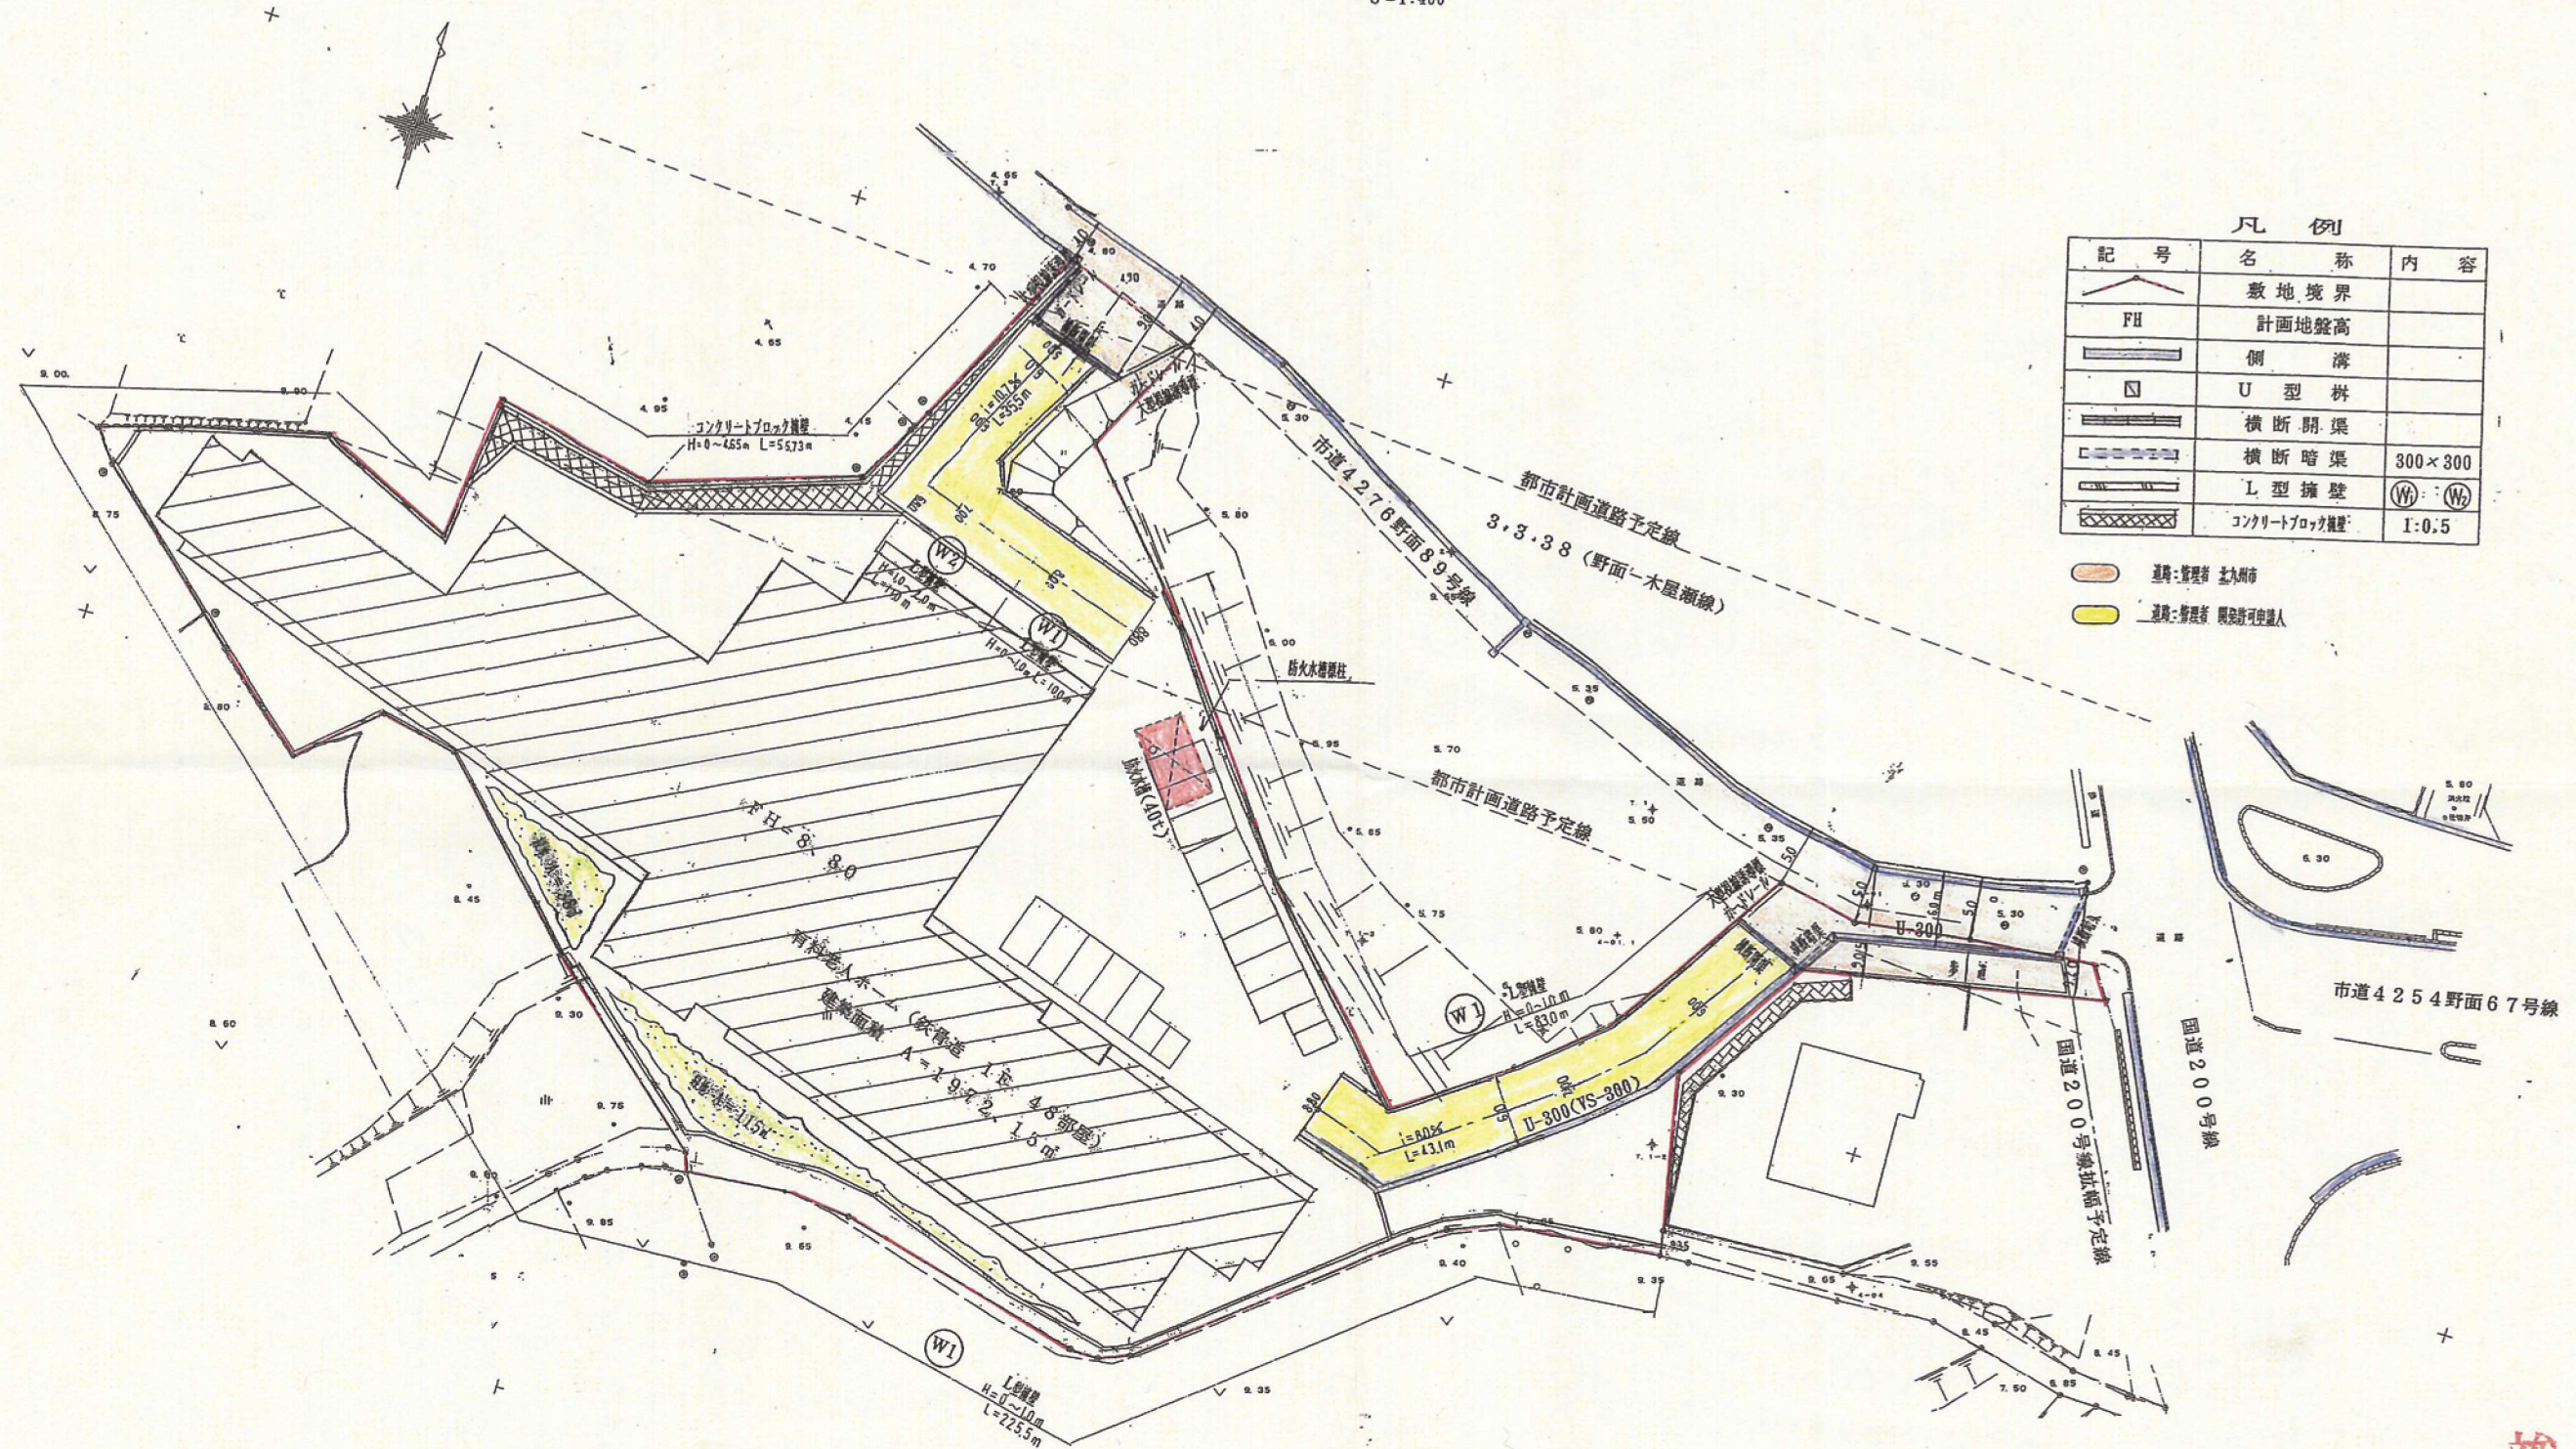

凡例

記号	名称	内容
—	敷地境界	
FH	計画地盤高	
—	側溝	
U	U型溝	
—	横断開渠	
—	横断暗渠	300×300
L	L型擁壁	(W1) (W2)
—	コンクリートブロック擁壁	I:0.5

道路: 管理 北九州市
道路: 管理 関係許可申請人

竣工図

所在	北九州市八幡西区大字野面420番3外19筆		
工事名称	野面有料老人ホーム新築工事	図番	7
図面名称	土地利用計画図	縮尺	1/400
	福岡市早良区祖原14番13号 辺保設計事務所 代表 辺保耕一		