
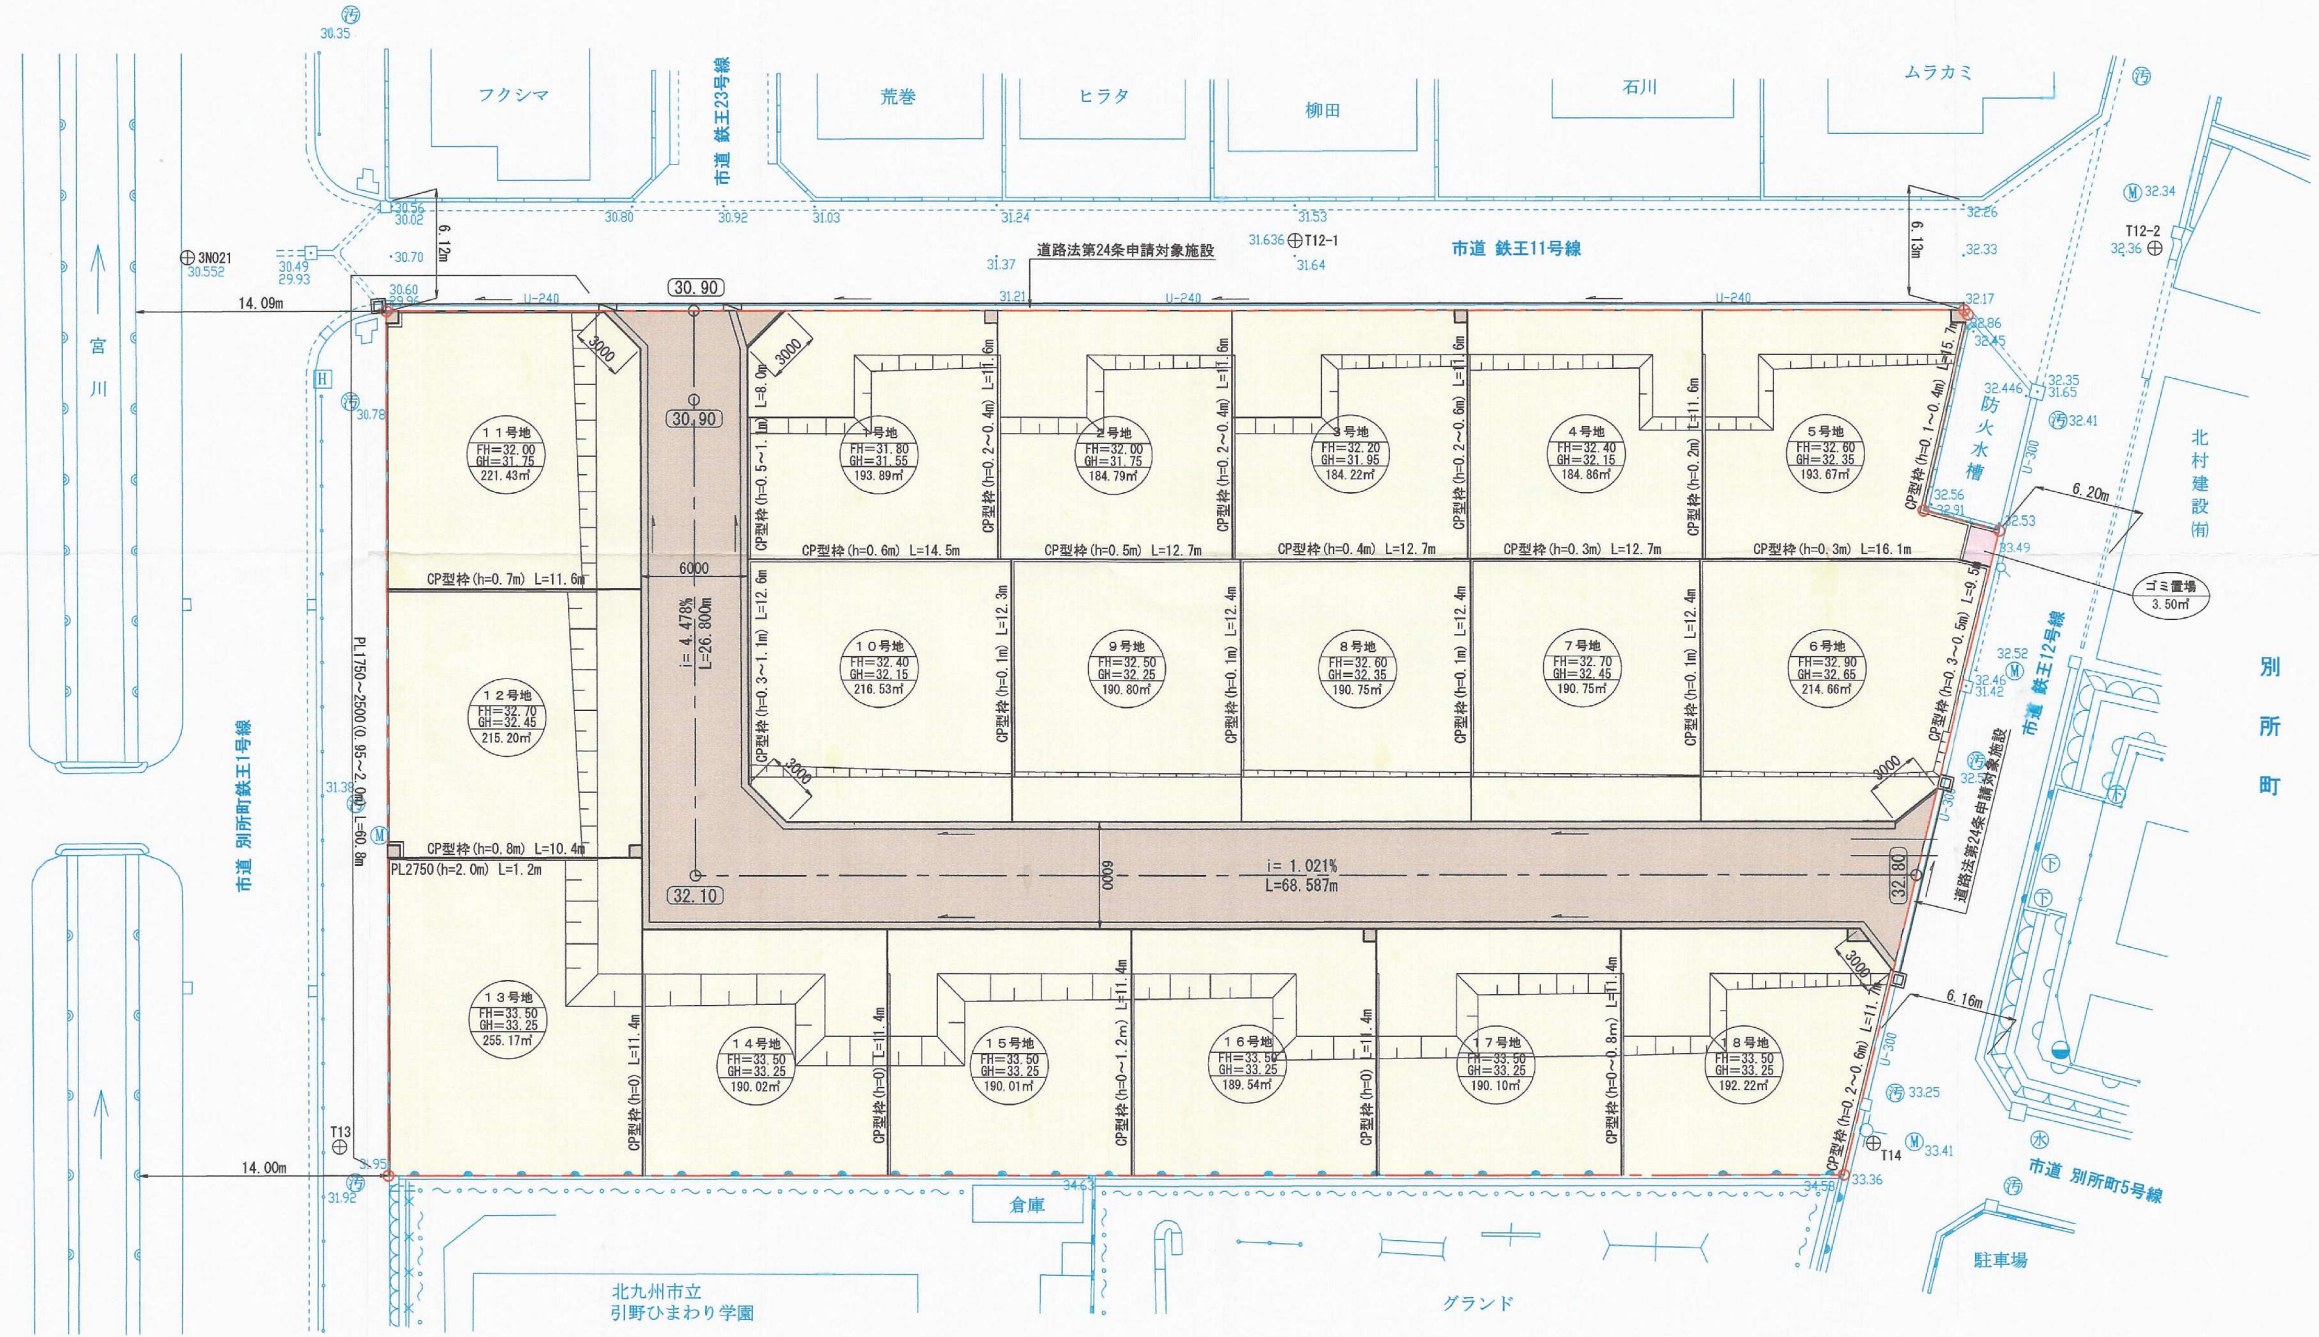


所在地：北九州市八幡西区鉄王一丁目11番1

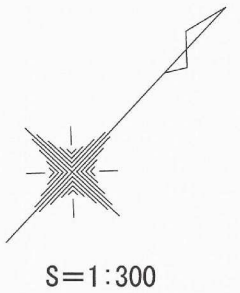

1号地 建築完了時
計画高
GH=31.80
造成完了時
地盤高
GH=31.55
193.69m

竣工図

記号	種別	面積
---●---	開発区域境界	4,209.14 m ²
	道路	615.03 m ²
	宅地	3,587.61 m ²
	ゴミ置場	3.50 m ²

開発者	新日本ホームズ株式会社	
開発区域の地名	北九州市八幡西区鉄王一丁目11番1	
図面種別	土地利用計画平面図	
図面番号	縮尺	設計年月日
7	S=1:300	H24. 4. 23
設計者	北九州市八幡西区下上津役二丁目1番25号 (株) Y・M・TEL 093-611-5637 氏名 入江 隆一	