


S=1 : 250

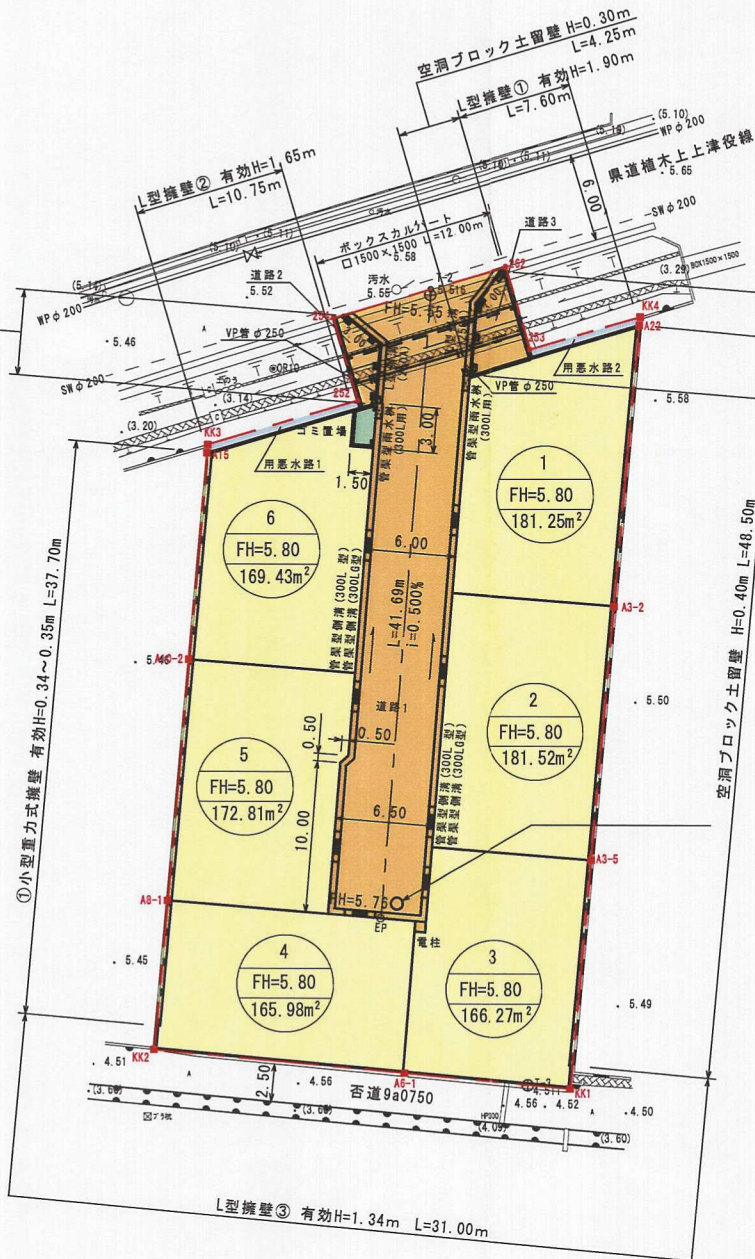

土地利用計画表

色 別	名 称	面 積	率(%)	備 考
		m ²		
	宅 地 用 地	1,037.26	77.33	
	公衆用道路	287.91	21.47	電柱用地を含む
	ゴ ミ 置 場	4.06	0.30	
	用 悪 水 路	12.10	0.90	2箇所
	合 計	1,341.33	100.00	

凡 例

記 号	項 目
—○—	開 発 区 域

竣工图

事業者	コサック・建設コンサルタント有限会社		
所在地	北九州市八幡西区木屋瀬一丁目410番2ほか		
図面種別	土地利 用 計 画 図		
図面番号	縮 尺	設 計 年 月 日	
6 / 2 / 2	1 : 250	平成 30 年 1 月 19 日	
設計者	トコ・開発 有限会社 氏名 末安 岩男 644-7		