


土地利用竣工図 (雨水排水竣工平面図)

S=1:300

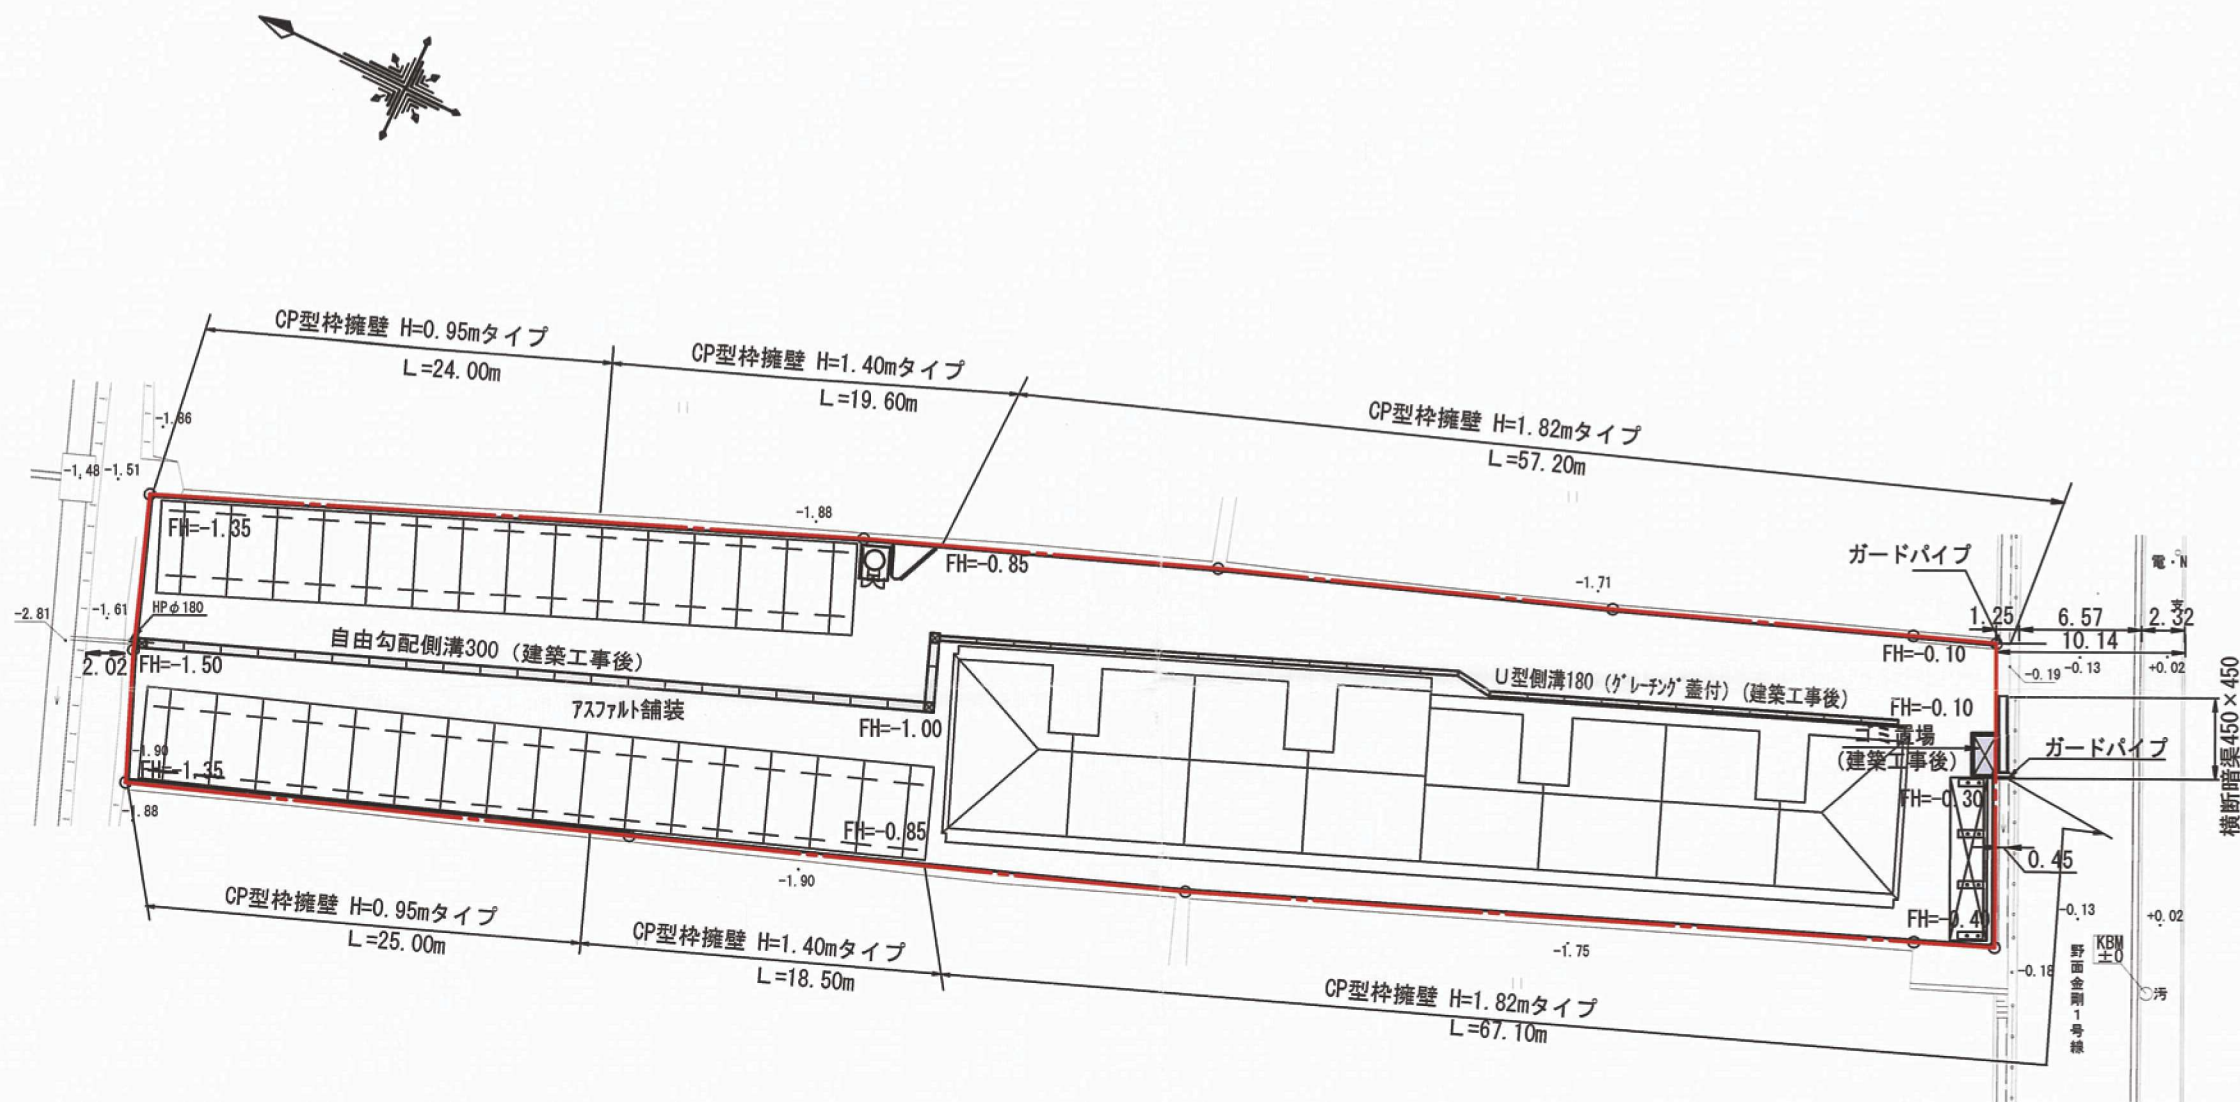

凡 例

	開発区域境界
	ごみ置場
	側溝、樹
	CP型枠擁壁

竣 工 図

開発者	TEL	石橋修一
開発区域の地名	北九州市八幡西区野面二丁目2403番1	
図面種別	土地利用竣工平面図 (雨水排水竣工平面図)	
図面番号	縮尺	設計年月日
5	S=1:300	H23.4.5
設計者	北九州市小倉北区馬借三丁目3番37号 (有)高尾設計事務所 TEL 093-511-4067 氏名 高尾容旦 印	