


土地利用計画図 S=1/300
(1工区)

土地利用計画一覧(1工区)

	面積 (m ²)	%	備考
マンション用地	8,203.38	89.33	駐車場含む
道路 (公共用除外)	849.35	9.25	歩道整備部
道路 (公共用)	130.03	1.42	電柱用地含む
開発区域 (計)	9,182.76	100.00	

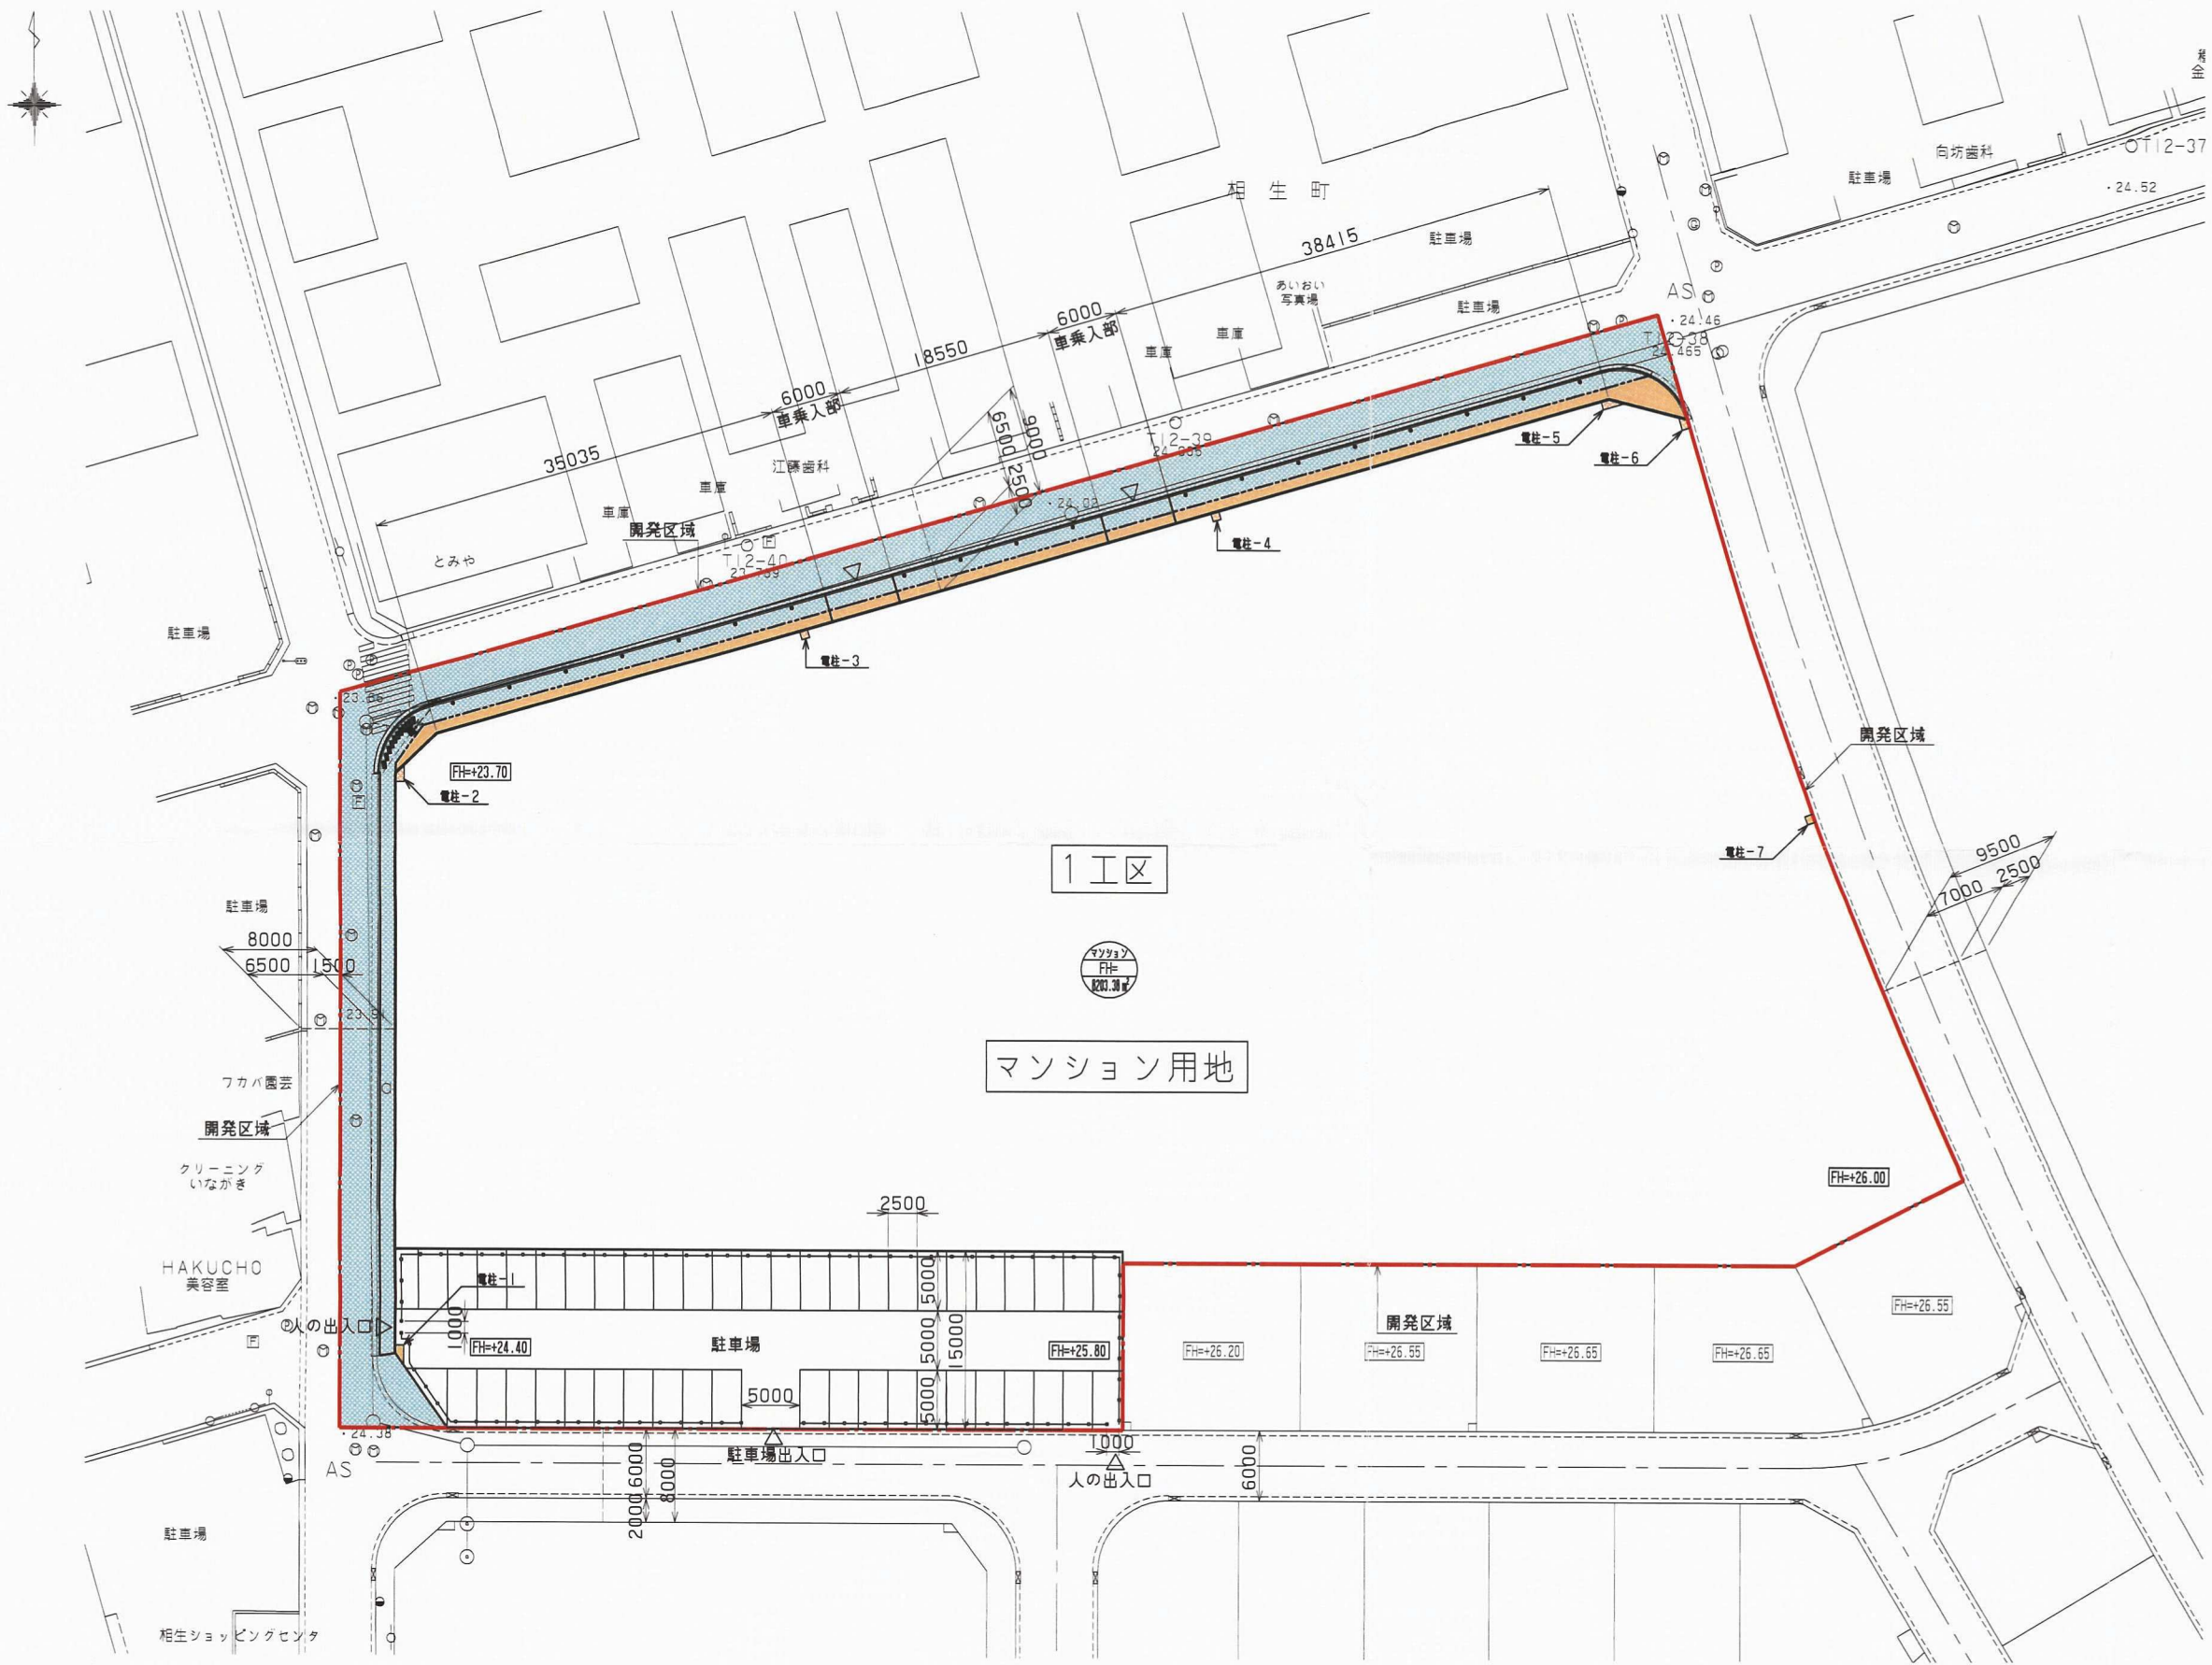

竣工図面 (1工区)

開発者	093-872-6686 新日曜住金株式会社 八幡製鐵所
開発区域の地名	北九州市八幡西区鉄王2丁目1-1, 外
図面種別	土地利用計画図 (1工区)
図面番号	7 / 16
縮尺	1/300
設計年月日	平成26年12
設計者	093 株式会社 松尾設計 氏名 菅田 俊男 661-4970