



北九州市八幡西区若葉三丁目地内
土地利用竣工図 S=1:500

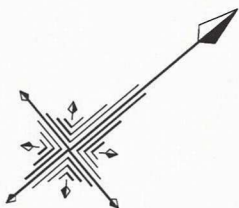

建築基準法42条1項1号
市道:若葉70号線

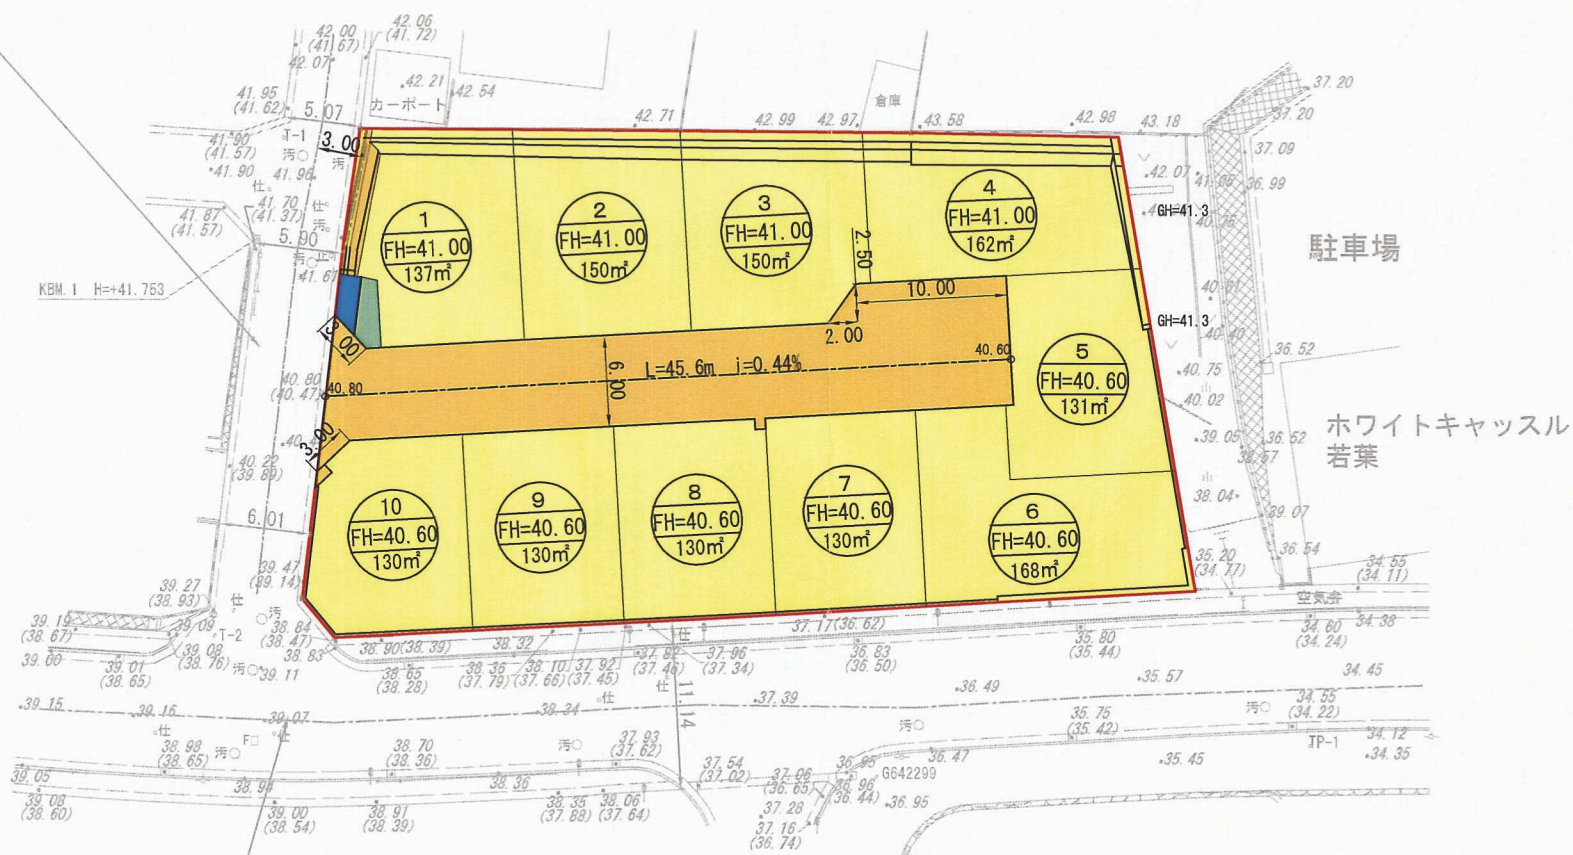

凡 例

宅 地	1421.07㎡	81.10%
道 路	320.11㎡	18.27%
ゴミ置場	4.68㎡	0.27%
緑 地	6.42㎡	0.36%
開発区域	1752.28㎡	100.00%

建築基準法42条1項1号
市道:竹末美原町1号線

竣工図

事業者	株式会社アースティック 北九州市八幡西区本城学研台三丁目17番15-104号 代表取締役 佐藤 俊明		
設計者	マサキ測量設計株式会社 直方市大字感田720番地の1 島田 紘行		
所 在	北九州市八幡西区若葉三丁目477番2外		
縮 尺	S=1:500	図 番	7
図 名	土地利用竣工図	年月日	H29.04.28