


北九州市八幡西区町上津役西四丁目

土地利用計画平面図 A3版S=1:400

T6



世界測地系・平面直角座標系Ⅱ

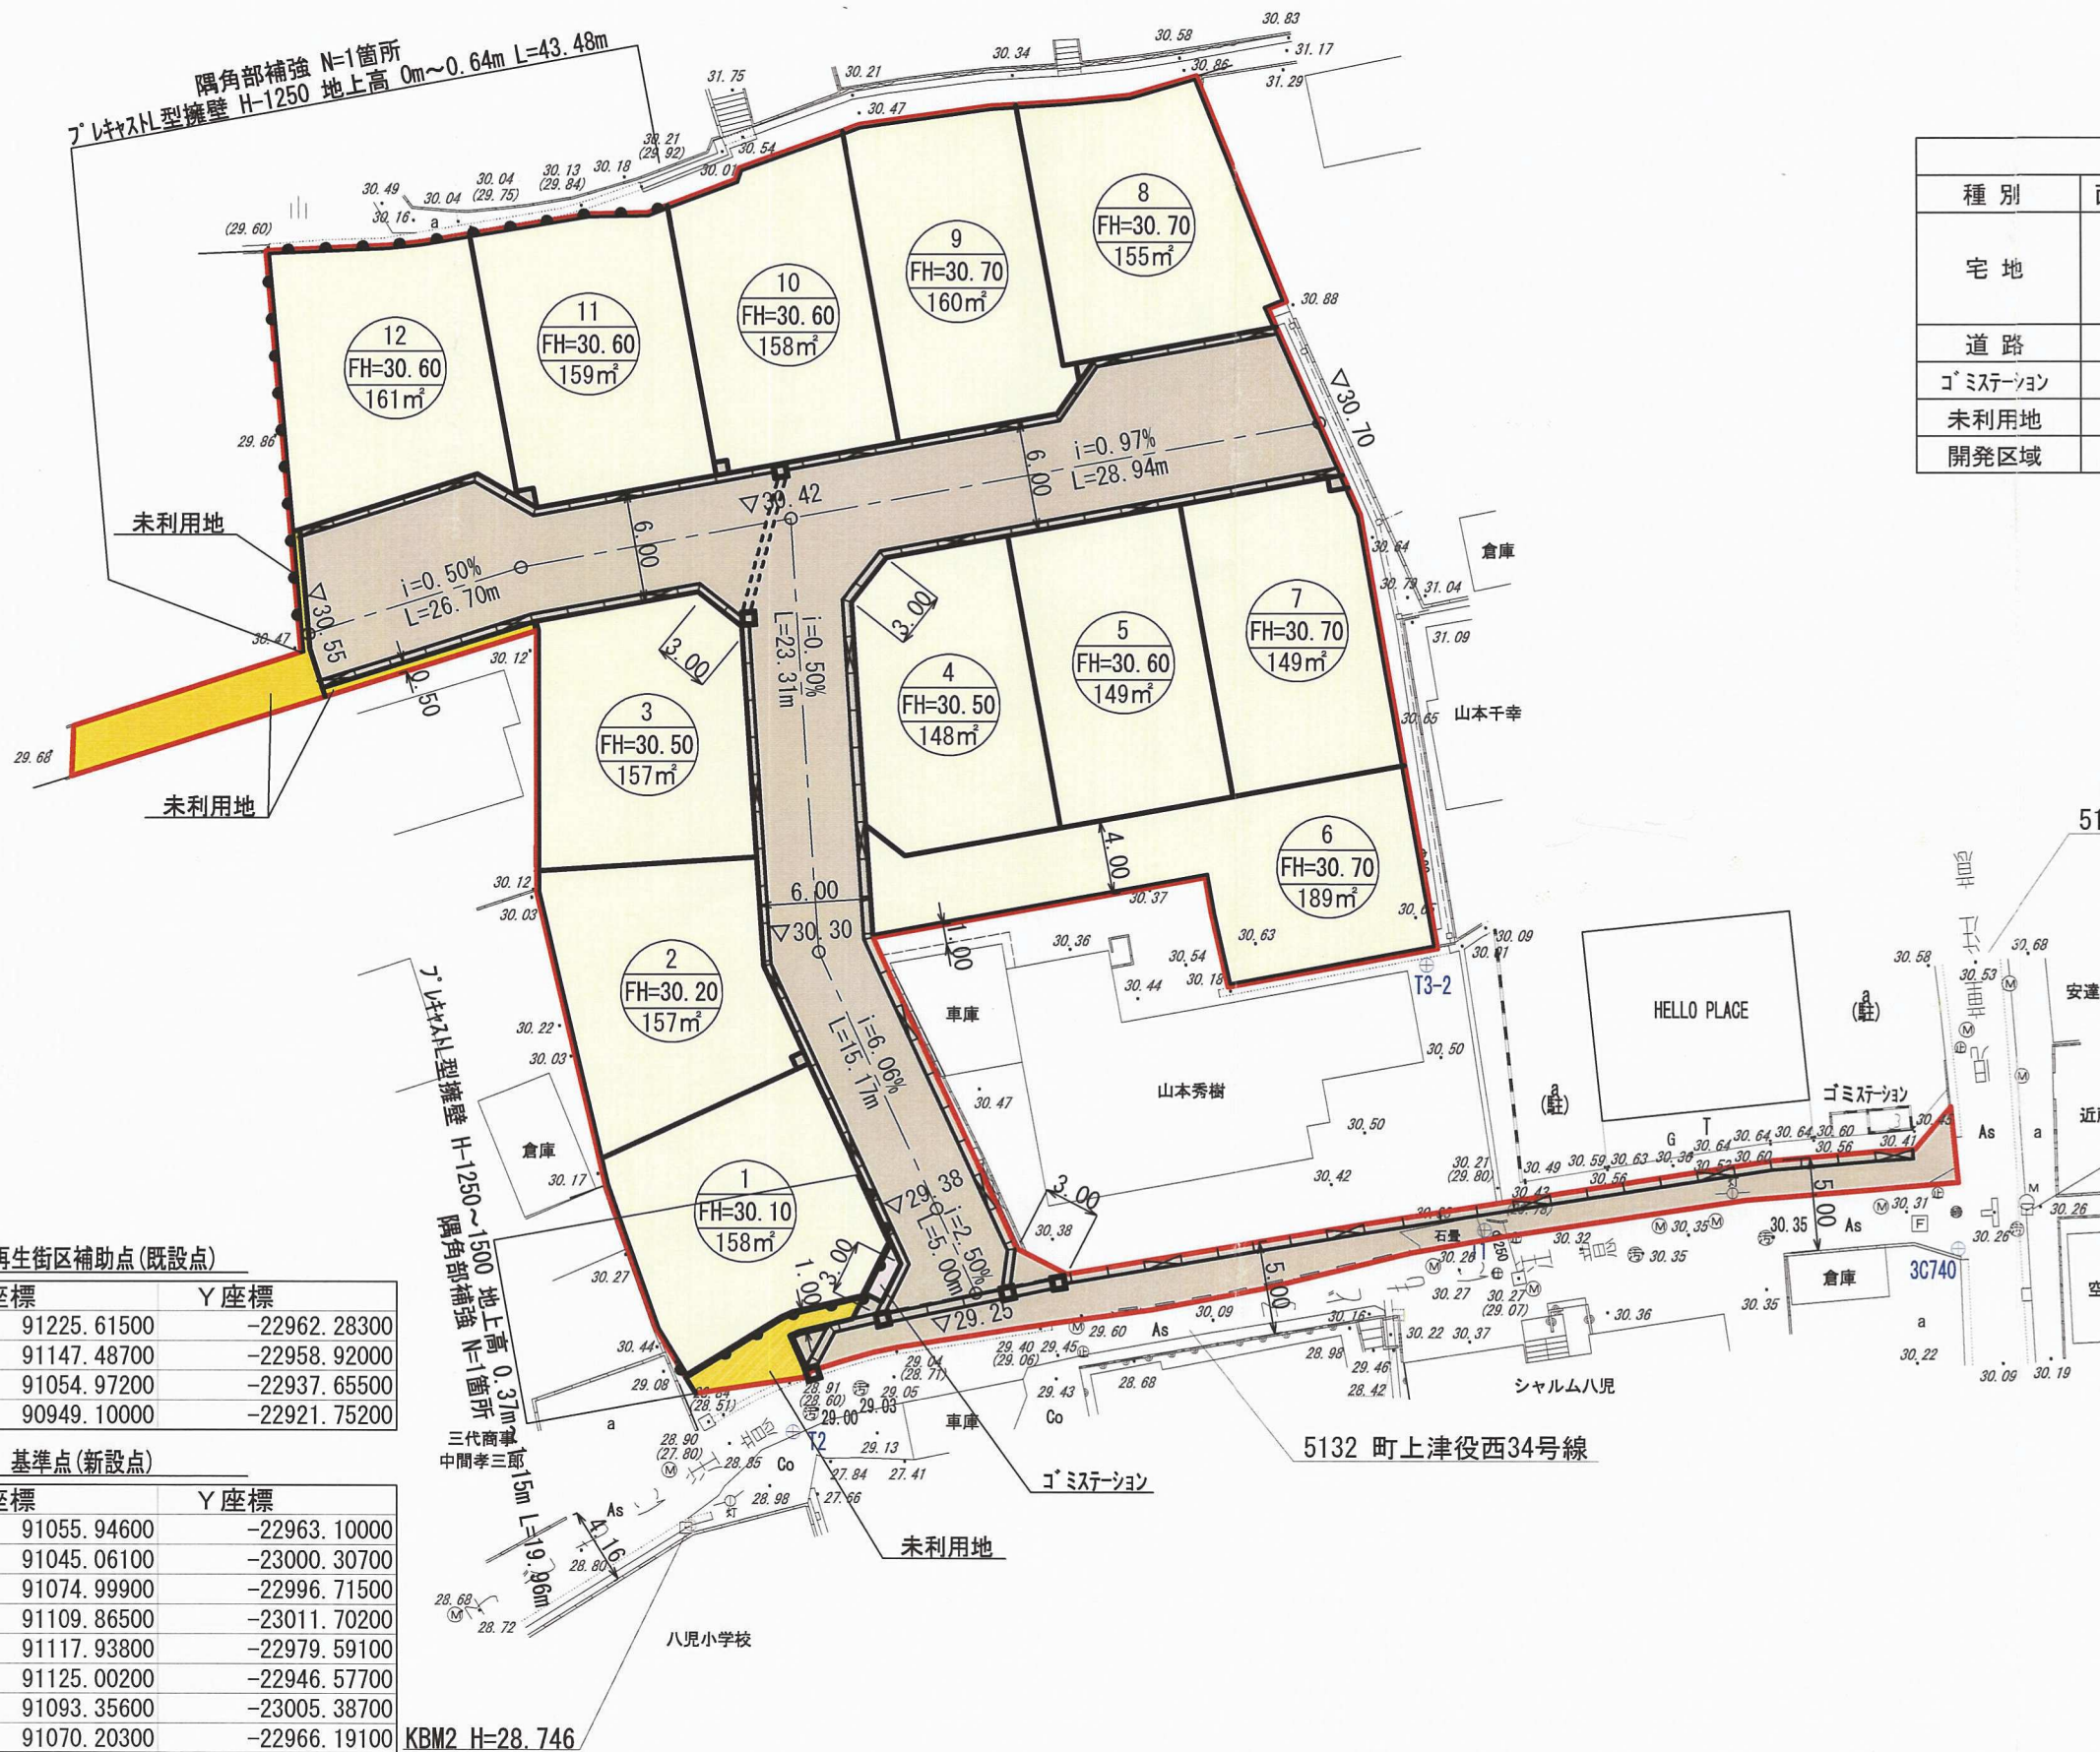

| 土地利用計画表 | | | | |
|-----------|----------|--------|----------|---------------------|
| 種別 | 面積(㎡) | 比率(%) | 適用 | 備考 |
| 宅地 | 1,905.37 | 69.18 | 宅地戸数 12戸 | 区画番号 計画高 敷地面積 |
| 道路 | 783.66 | 28.45 | | 6.0m道路(セパレート含む) |
| コ・ミステーション | 2.69 | 0.10 | | 申請人管理 |
| 未利用地 | 62.42 | 2.27 | | 申請人管理 |
| 開発区域 | 2,754.14 | 100.00 | | |

都市再生街区補助点(既設点)

| 測点名 | X座標 | Y座標 |
|-------|-------------|--------------|
| 3C738 | 91225.61500 | -22962.28300 |
| 3C739 | 91147.48700 | -22958.92000 |
| 3C740 | 91054.97200 | -22937.65500 |
| 3C741 | 90949.10000 | -22921.75200 |

基準点(新設点)

| 測点名 | X座標 | Y座標 |
|------|-------------|--------------|
| T1 | 91055.94600 | -22963.10000 |
| T2 | 91045.06100 | -23000.30700 |
| T3 | 91074.99900 | -22996.71500 |
| T4 | 91109.86500 | -23011.70200 |
| T5 | 91117.93800 | -22979.59100 |
| T6 | 91125.00200 | -22946.57700 |
| T3-1 | 91093.35600 | -23005.38700 |
| T3-2 | 91070.20300 | -22966.19100 |

用途地域：第一種住居地域

竣工図面

| | | | |
|-----|--|-----|----------|
| 開発者 | 株式会社 高翔 | | |
| 所在 | 北九州市八幡西区町上津役西四丁目1937番2ほか | | |
| 図名 | 土地利用計画平面図 | 年月日 | R02.8.15 |
| 縮尺 | A3版 S=1:400 | 図番 | 7/24 |
| 設計 | 〒809-0033 中間市土手/内1-26-24 ASKプランニング 設計者 川村 圭 TEL/FAX (093) 981 | | |