


縮尺 1:200

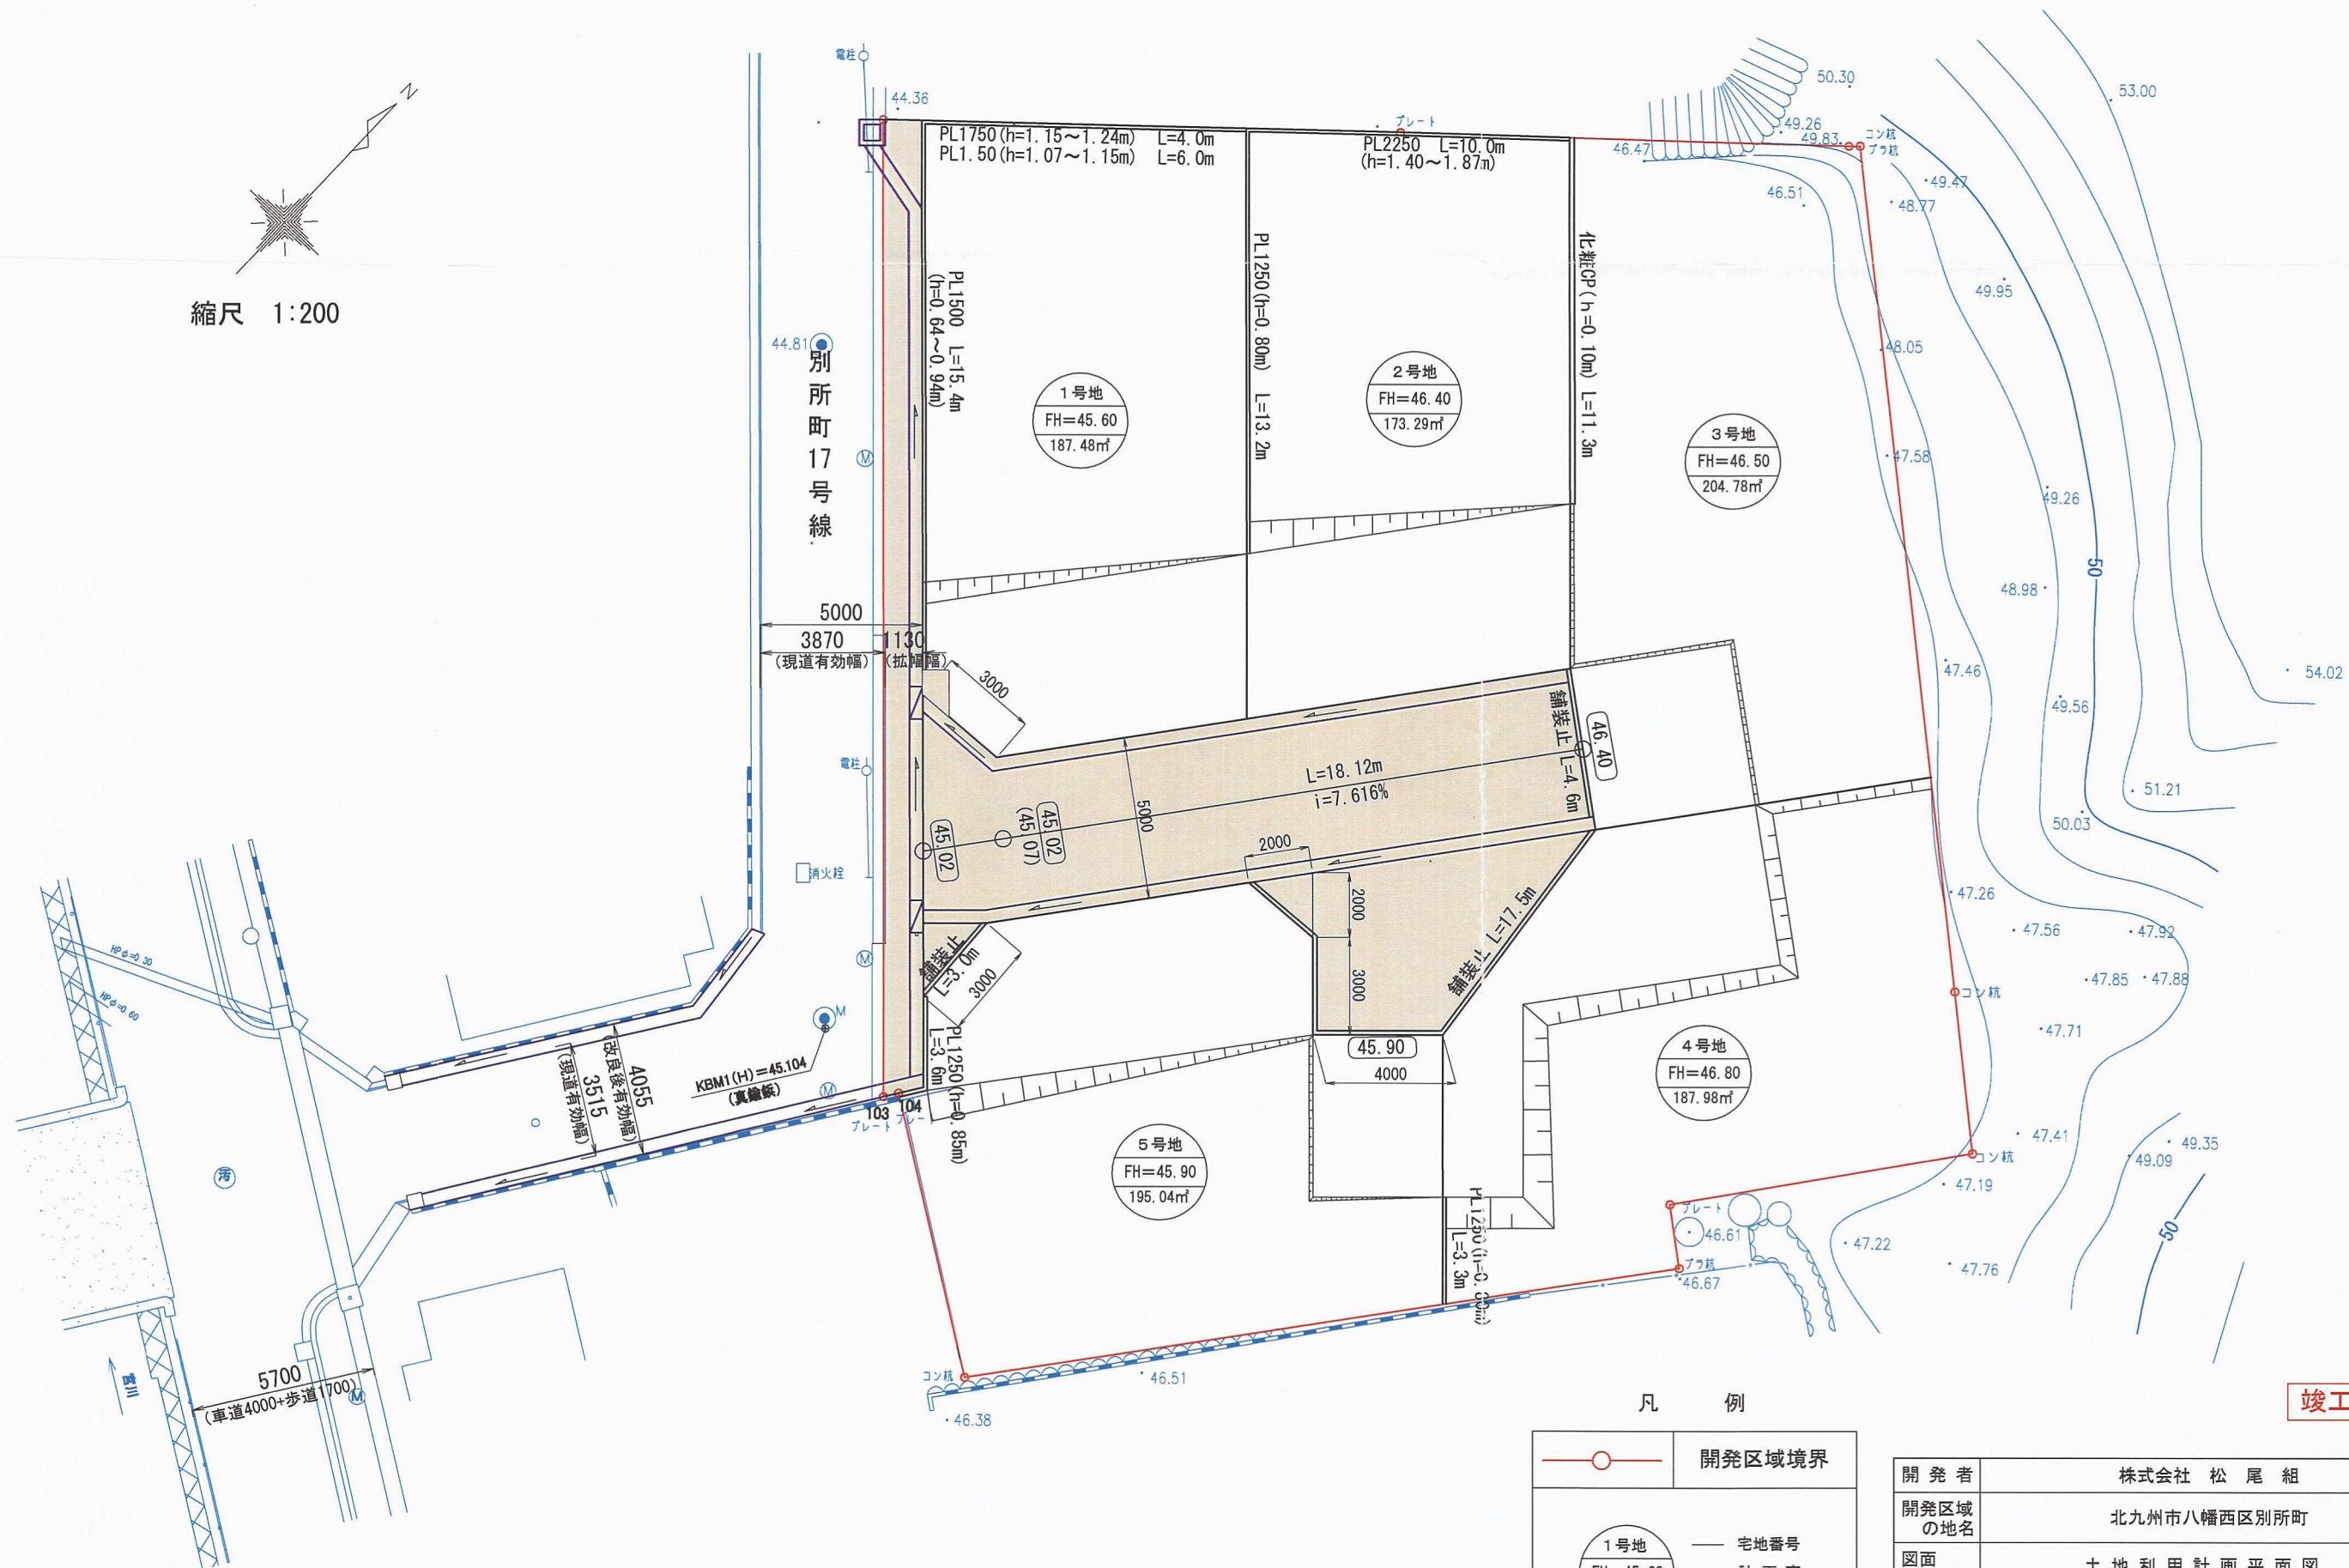

凡 例

	開発区域境界
	1号地
—	宅地番号
—	計画高
—	宅地面積

竣工図

開 発 者	株式会社 松 尾 組		
開発区域 の地名	北九州市八幡西区別所町		
図面 種別	土 地 利 用 計 画 平 面 図		
図面番号		縮 尺	設計年月日
7		S=1:200	H24. 4
設計者	北九州市八幡西区下上津役二丁目1番25号 (株) Y・M・ TEL 093-611-5637 氏 名 青 木 靖 長		

23130