


# 土地利用竣工図

S=1:500

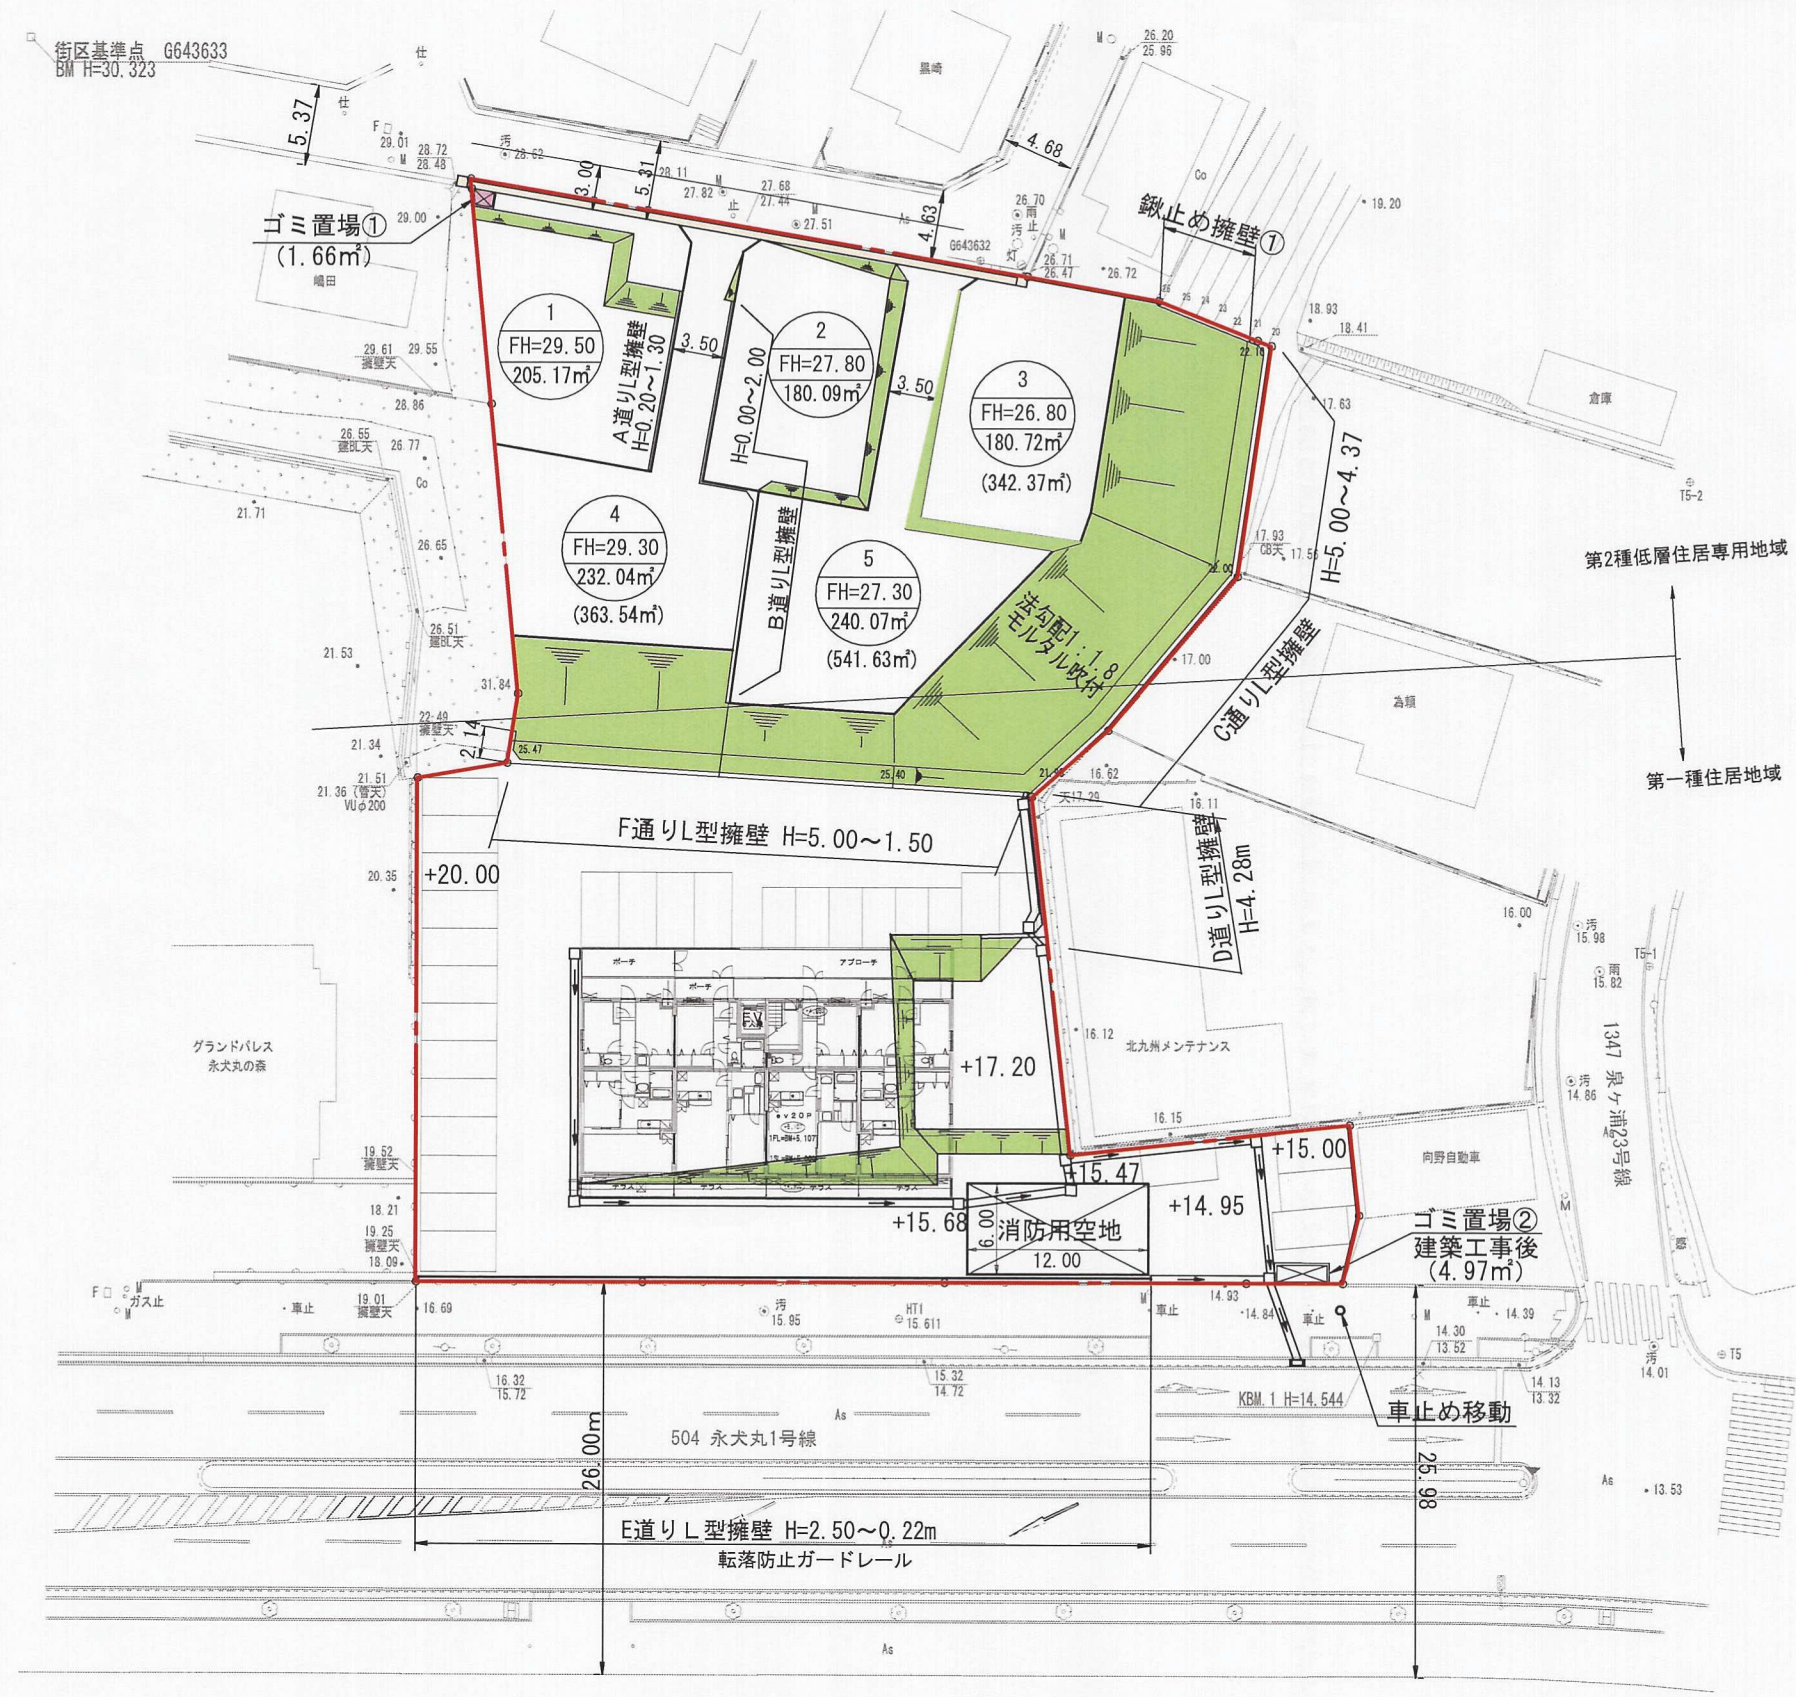

## 凡 例

	開発区域境界
	拡 幅 道 路
	法 面
	ご み 置 場
	側 溝、樹
	擁 壁

開 発 者	TEL 093-601-1400	株式会社大和総合建設
開発区域 の地名	北九州市八幡西区泉ヶ浦二丁目2701番193外	
図面 種別	土 地 利 用 竣 工 図	
図面番号	縮 尺	設計年月日
6	S=1:500	R1. 10. 23
設計者	北九州市小倉北区馬借三丁目3番37号 (有)高尾設計事務所 TEL 093-511-4067 氏名 高 尾 容 旦	