
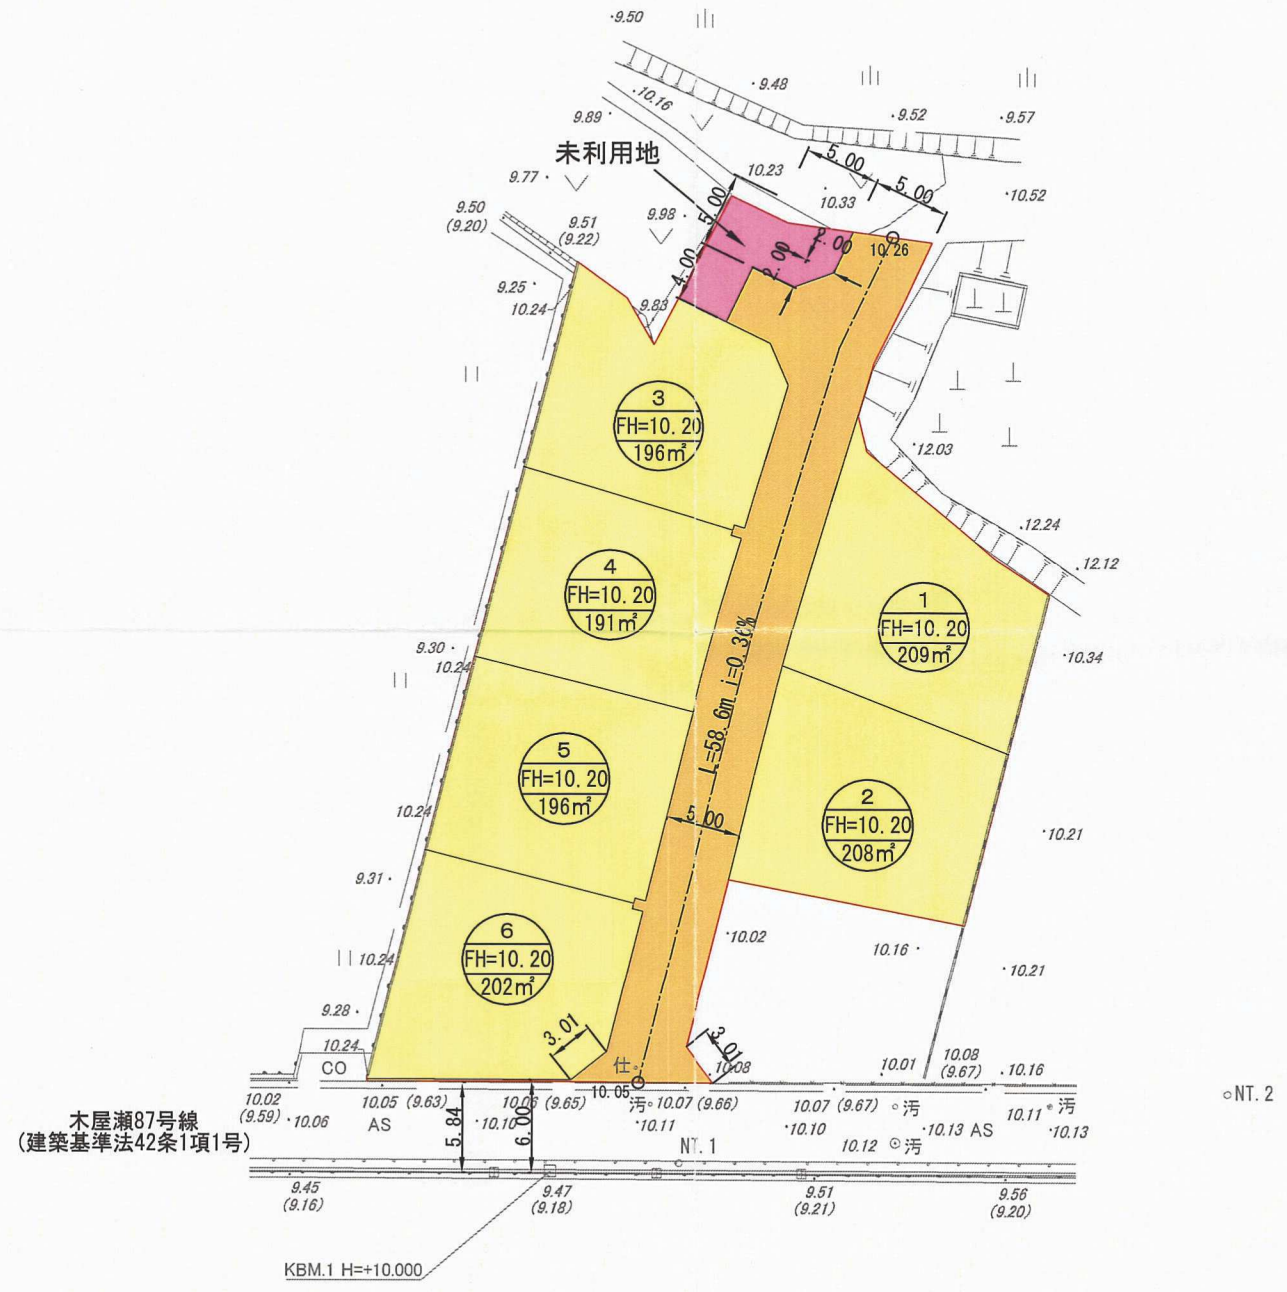


北九州市八幡西区木屋瀬五丁目地内  
(新栄町)  
土地利用竣工図 S=1:500

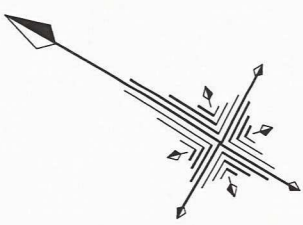

凡 例

宅 地	1206.49㎡	76.42%
道 路	326.58㎡	20.69%
未利用地	45.69㎡	2.89%
開発区域	1578.76㎡	100.00%

マサキ測量設計株式会社 直方市大字感田720番地の1 設計者 末 繁			
所 在	北九州市八幡西区木屋瀬五丁目地内		
縮 尺	S=1:500	図 番	8
図 名	土地利用竣工図	年月日	H28.07.21