
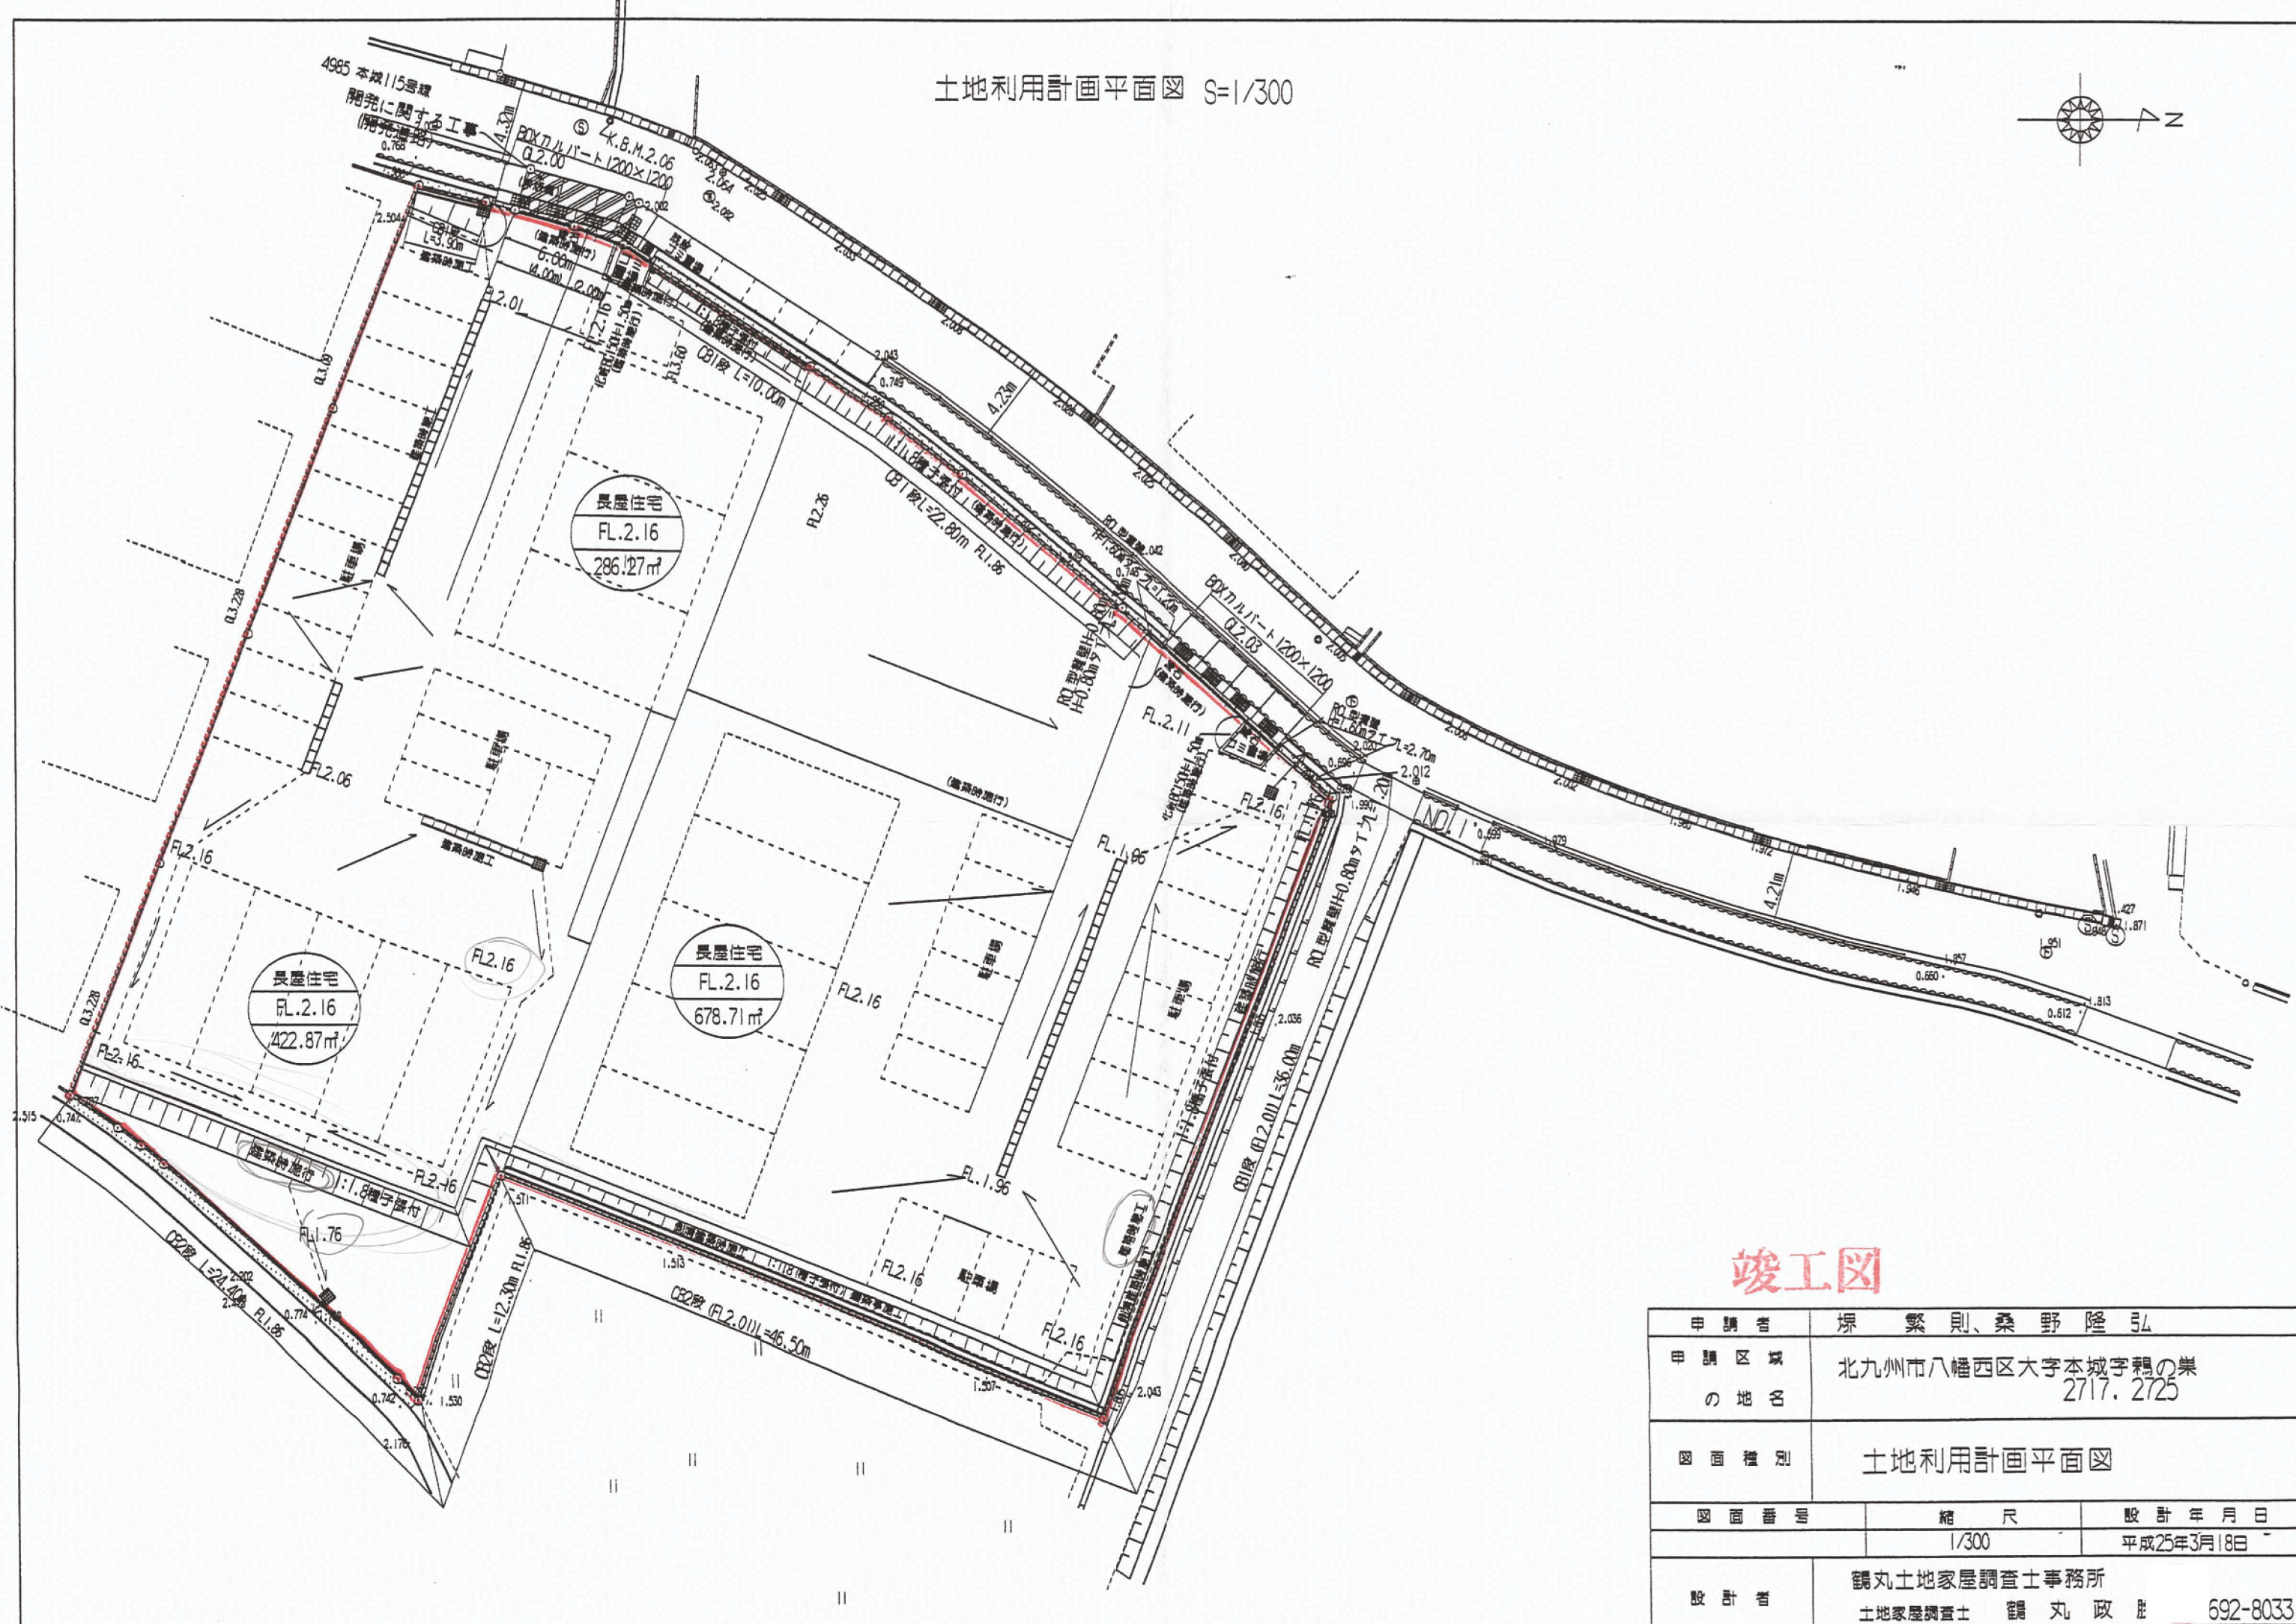


土地利用計画平面図 S=1/300

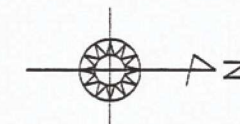

竣工図

申請者	塚 繁 則、桑 野 隆 弘		
申請区域 の地名	北九州市八幡西区大字本城字鶴の巣 2717.2725		
図面種別	土地利用計画平面図		
図面番号	縮 尺	設 計 年 月 日	
	1/300	平成25年3月18日	
設計者	鶴丸土地家屋調査士事務所 土地家屋調査士 鶴 丸 政 隆		692-8033