


土地利用計画図 S=1/1,000 (A3版)

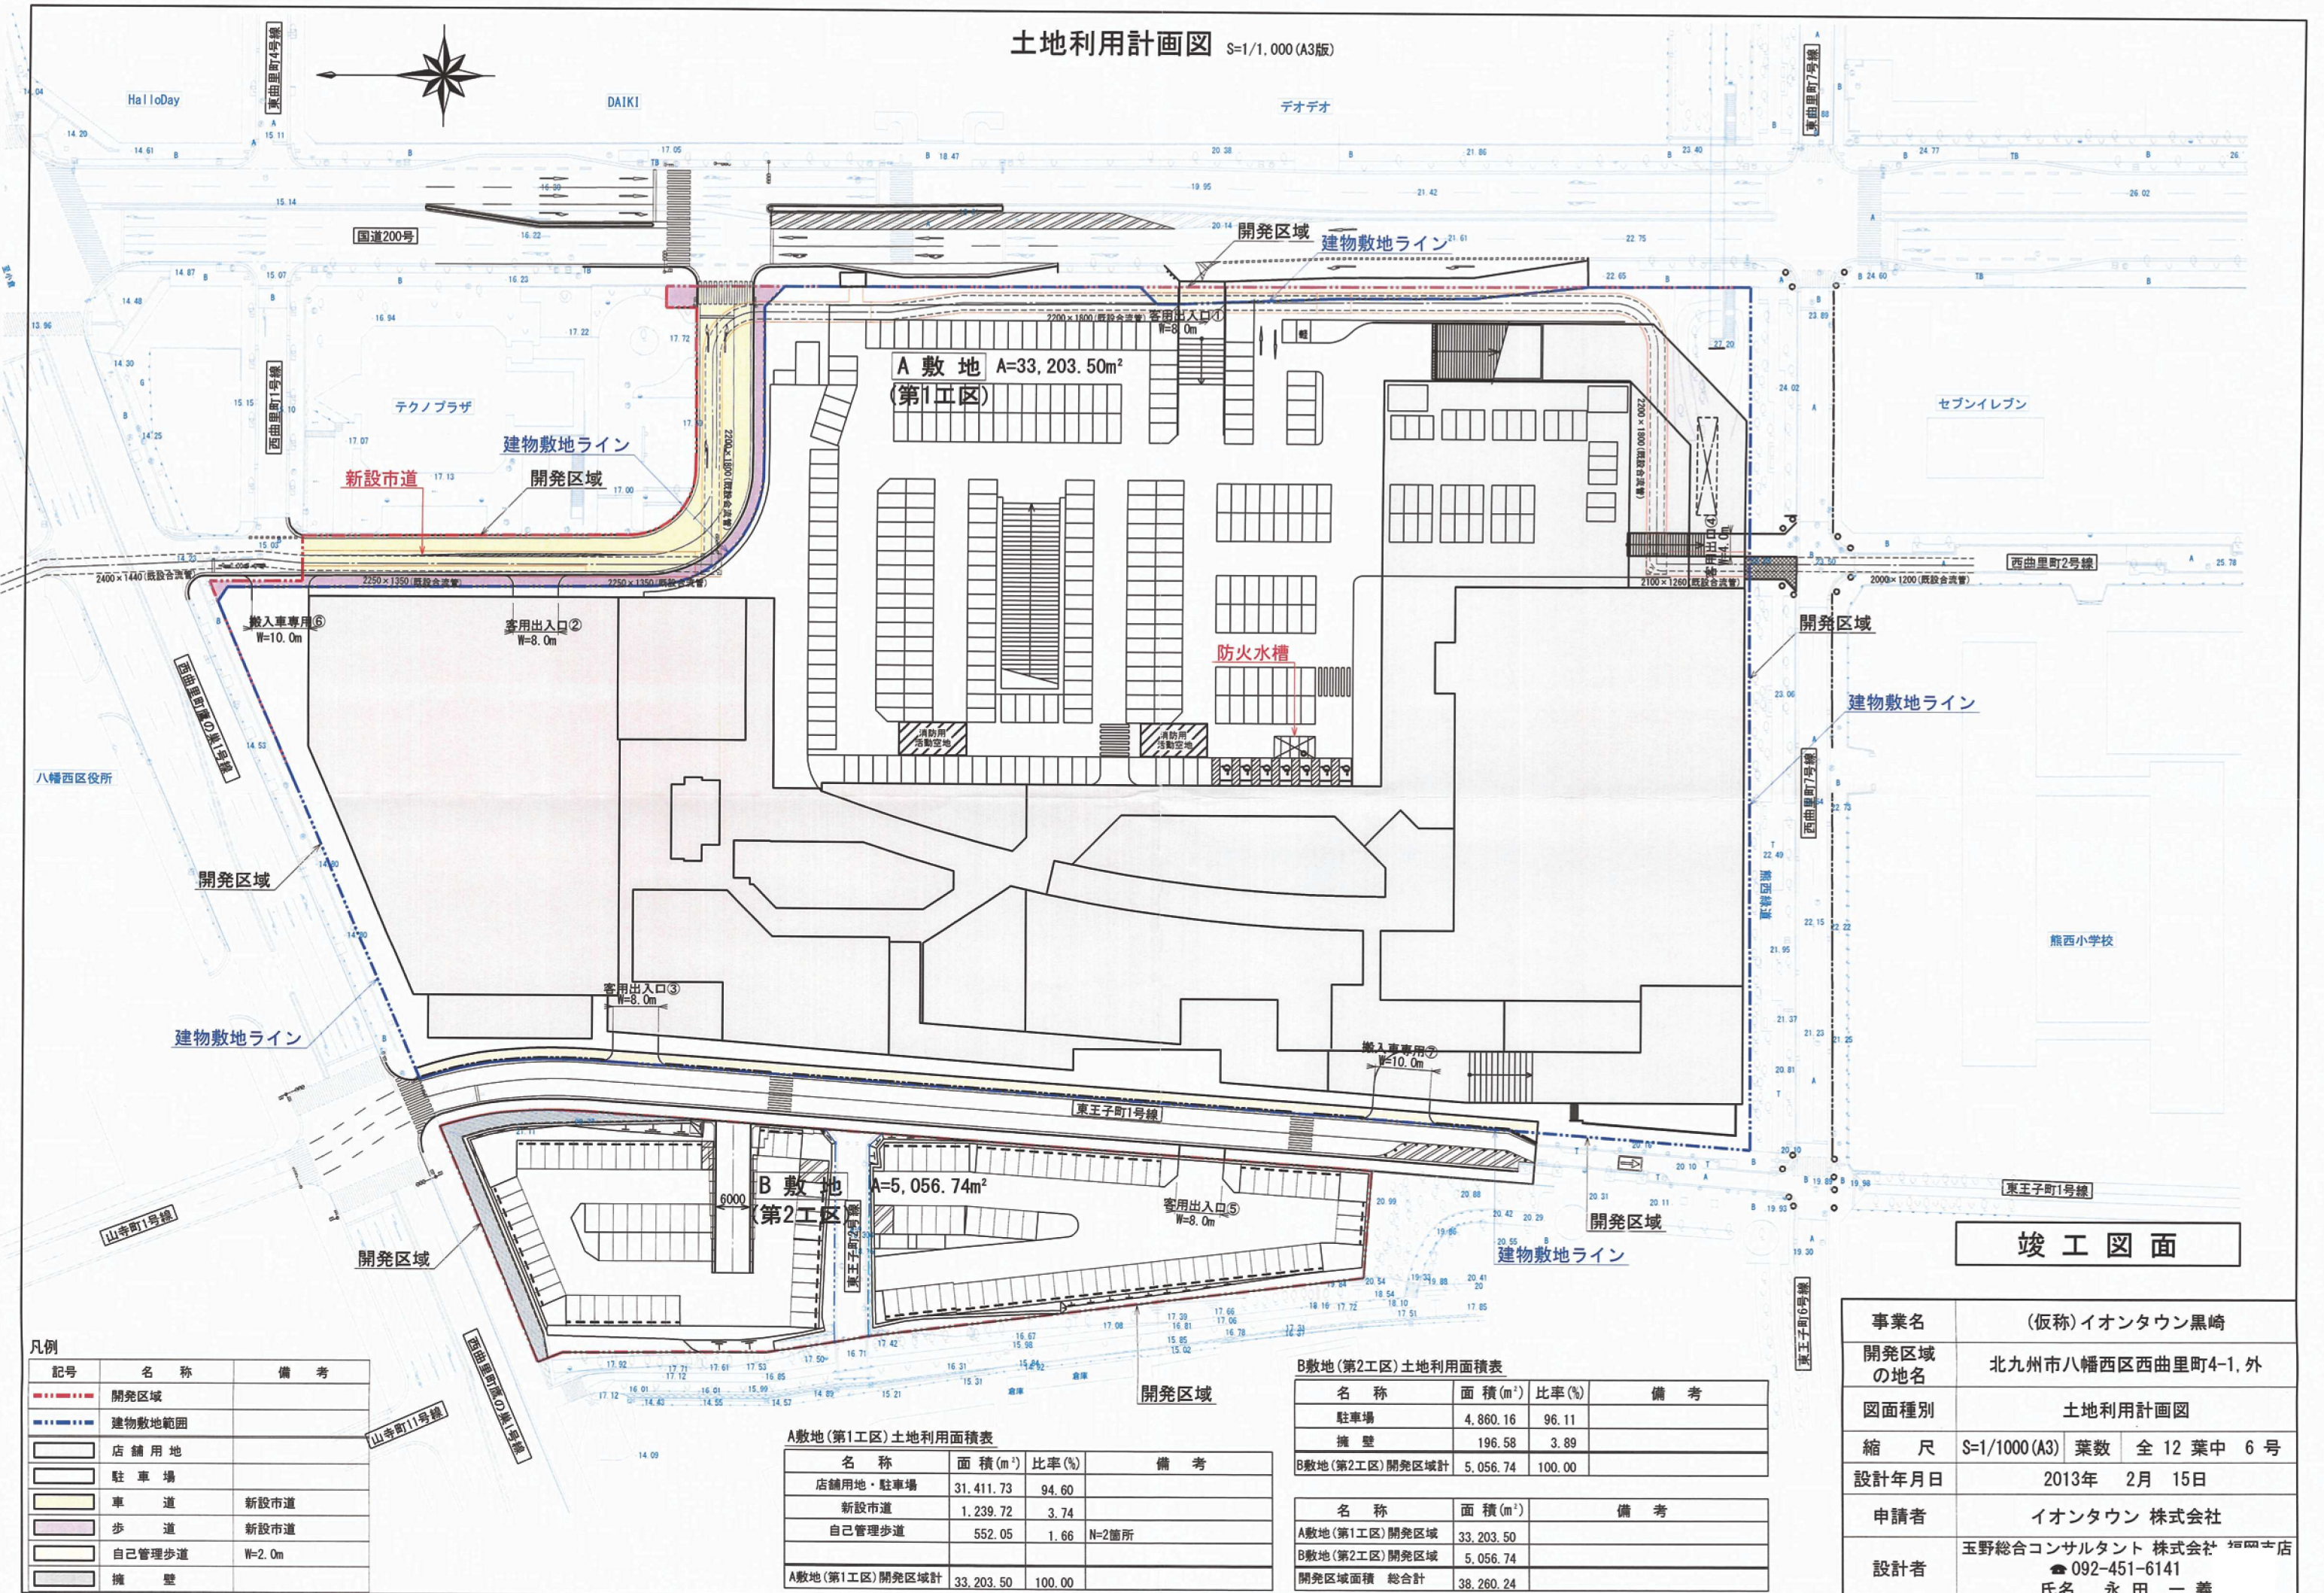

凡例

記号	名称	備考
---	開発区域	
---	建物敷地範囲	
□	店舗用地	
□	駐車場	
□	車道	新設市道
□	歩道	新設市道
□	自己管理歩道	W=2.0m
□	擁壁	

A敷地 (第1工区) 土地利用面積表

名称	面積 (m <sup>2</sup> )	比率 (%)	備考
店舗用地・駐車場	31,411.73	94.60	
新設市道	1,239.72	3.74	
自己管理歩道	552.05	1.66	N=2箇所
A敷地 (第1工区) 開発区域計	33,203.50	100.00	

B敷地 (第2工区) 土地利用面積表

名称	面積 (m <sup>2</sup> )	比率 (%)	備考
駐車場	4,860.16	96.11	
擁壁	196.58	3.89	
B敷地 (第2工区) 開発区域計	5,056.74	100.00	

名称	面積 (m <sup>2</sup> )	備考
A敷地 (第1工区) 開発区域	33,203.50	
B敷地 (第2工区) 開発区域	5,056.74	
開発区域面積 総合計	38,260.24	

竣工図面

事業名	(仮称)イオンタウン黒崎
開発区域の地名	北九州市八幡西区西曲里町4-1, 外
図面種別	土地利用計画図
縮尺	S=1/1000 (A3) 葉数 全 12 葉中 6 号
設計年月日	2013年 2月 15日
申請者	イオンタウン 株式会社
設計者	玉野総合コンサルタント 株式会社 福岡支店 ☎ 092-451-6141 氏名 永田 一義