
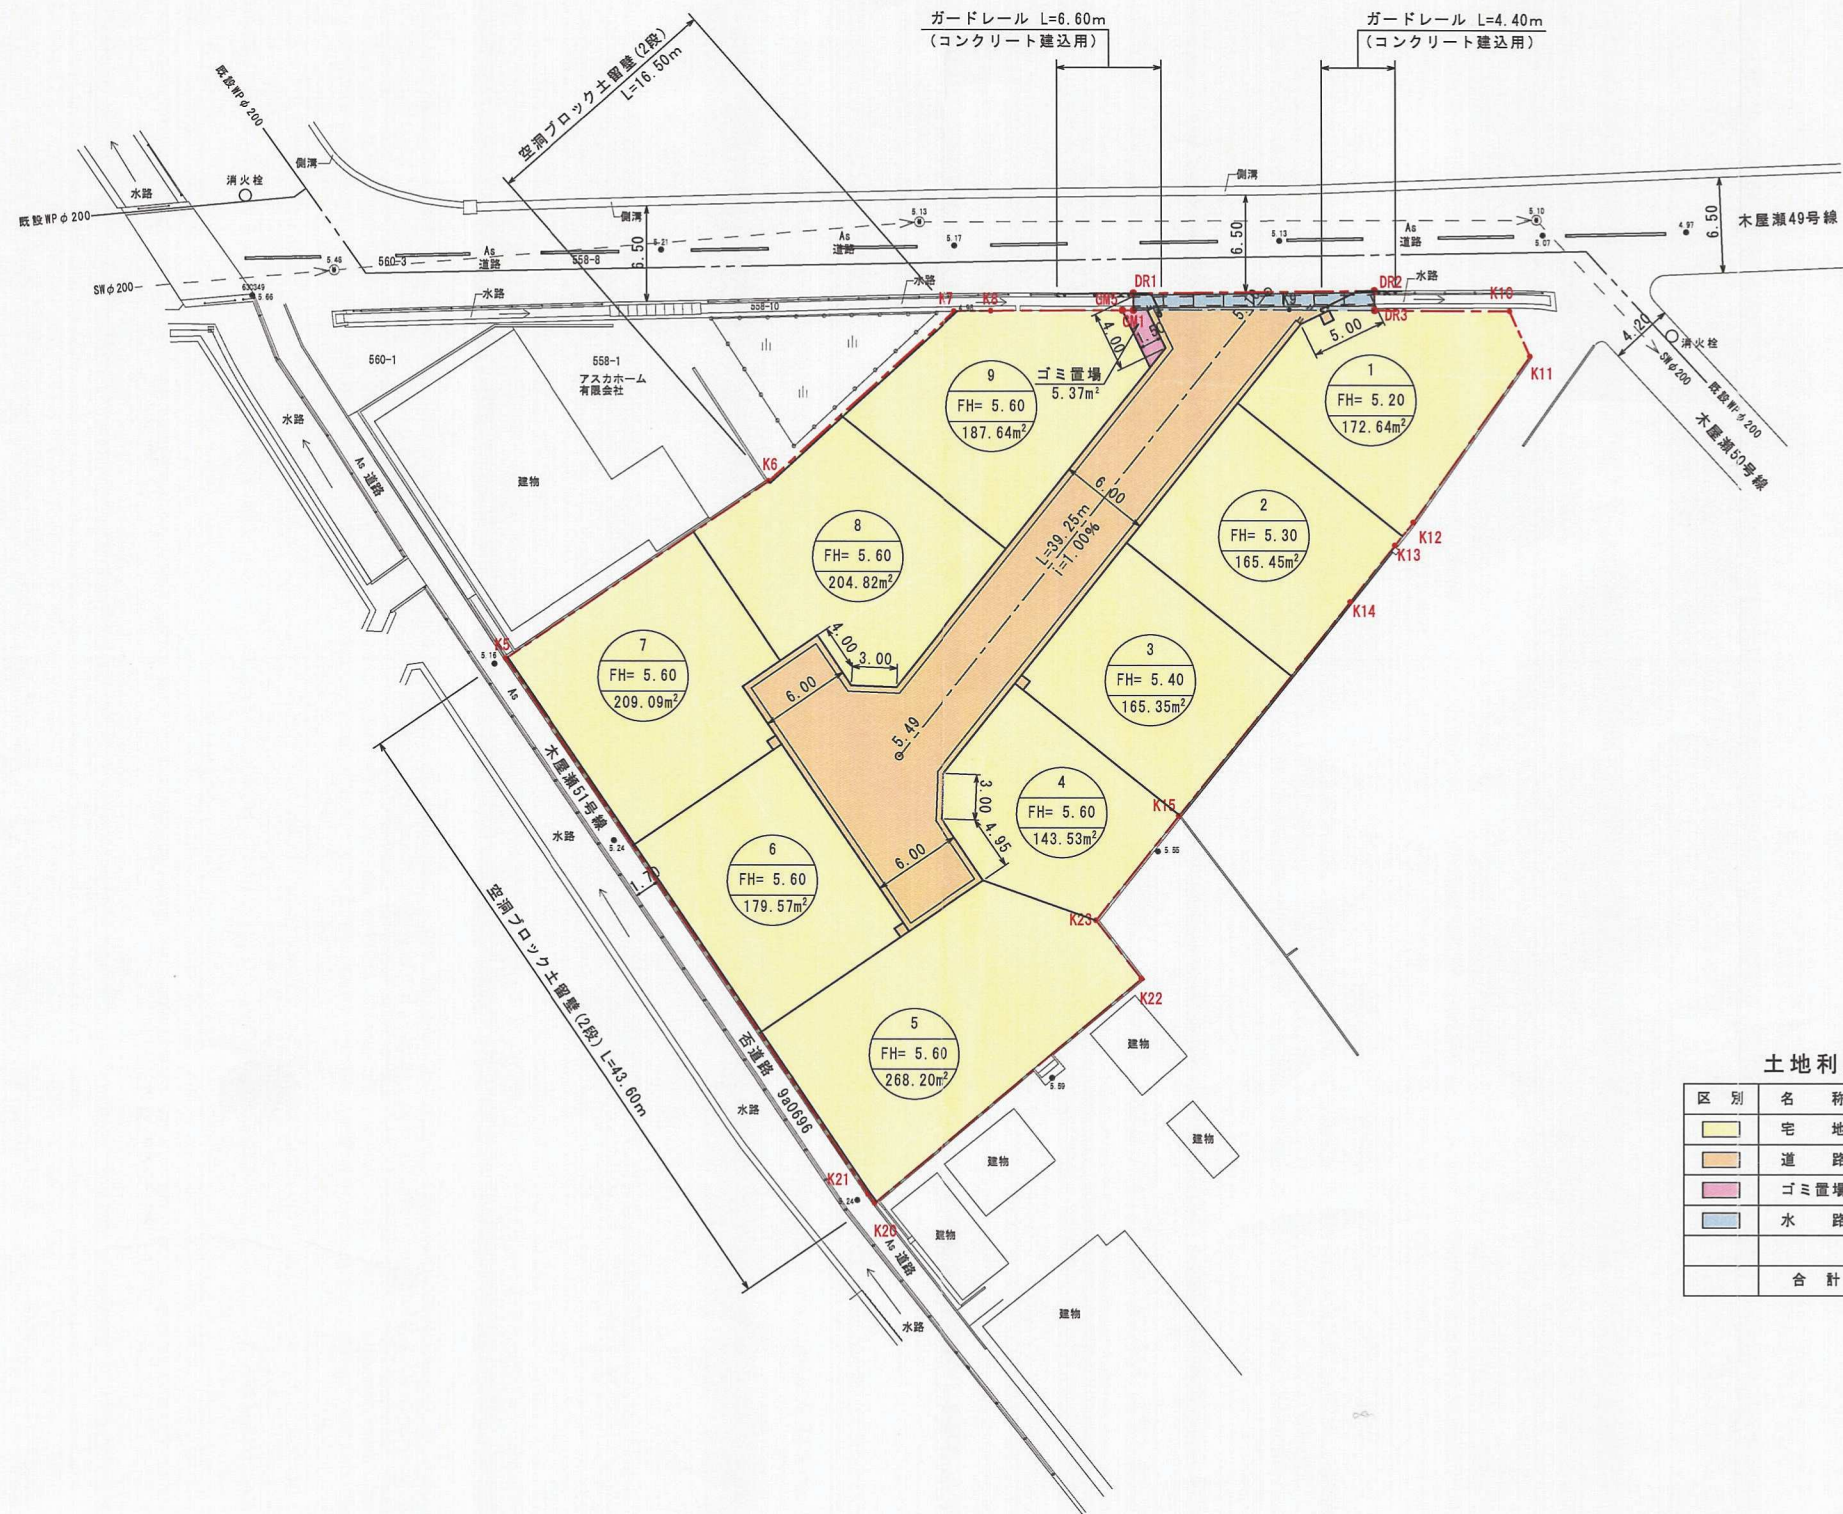


土地利用計画平面図 S=1:250

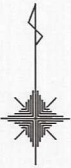

土地利用計画表

区 別	名 称	面 積 (㎡)	率 (%)	備 考
	宅 地	1696.34	81.74	9戸
	道 路	354.47	17.08	電柱用地含む
	ゴミ置場	5.37	0.26	
	水 路	19.04	0.92	
	合 計	2075.22	100.00	

竣工図

事 業 者	株式会社 野崎住宅		
所 在 地	北九州市八幡西区木更瀬2丁目557-7ほか		
図面種別	土地利用計画平面図		
図面番号	縮 尺	設計年月日	
	1:250	平成31年 3 月 25 日	
設計者	トコ一開発 有限会社 氏名 末安 岩男		7020

申請区域