


北九州市八幡西区木屋瀬五丁目地内

土地利用計画平面図 S=1:500

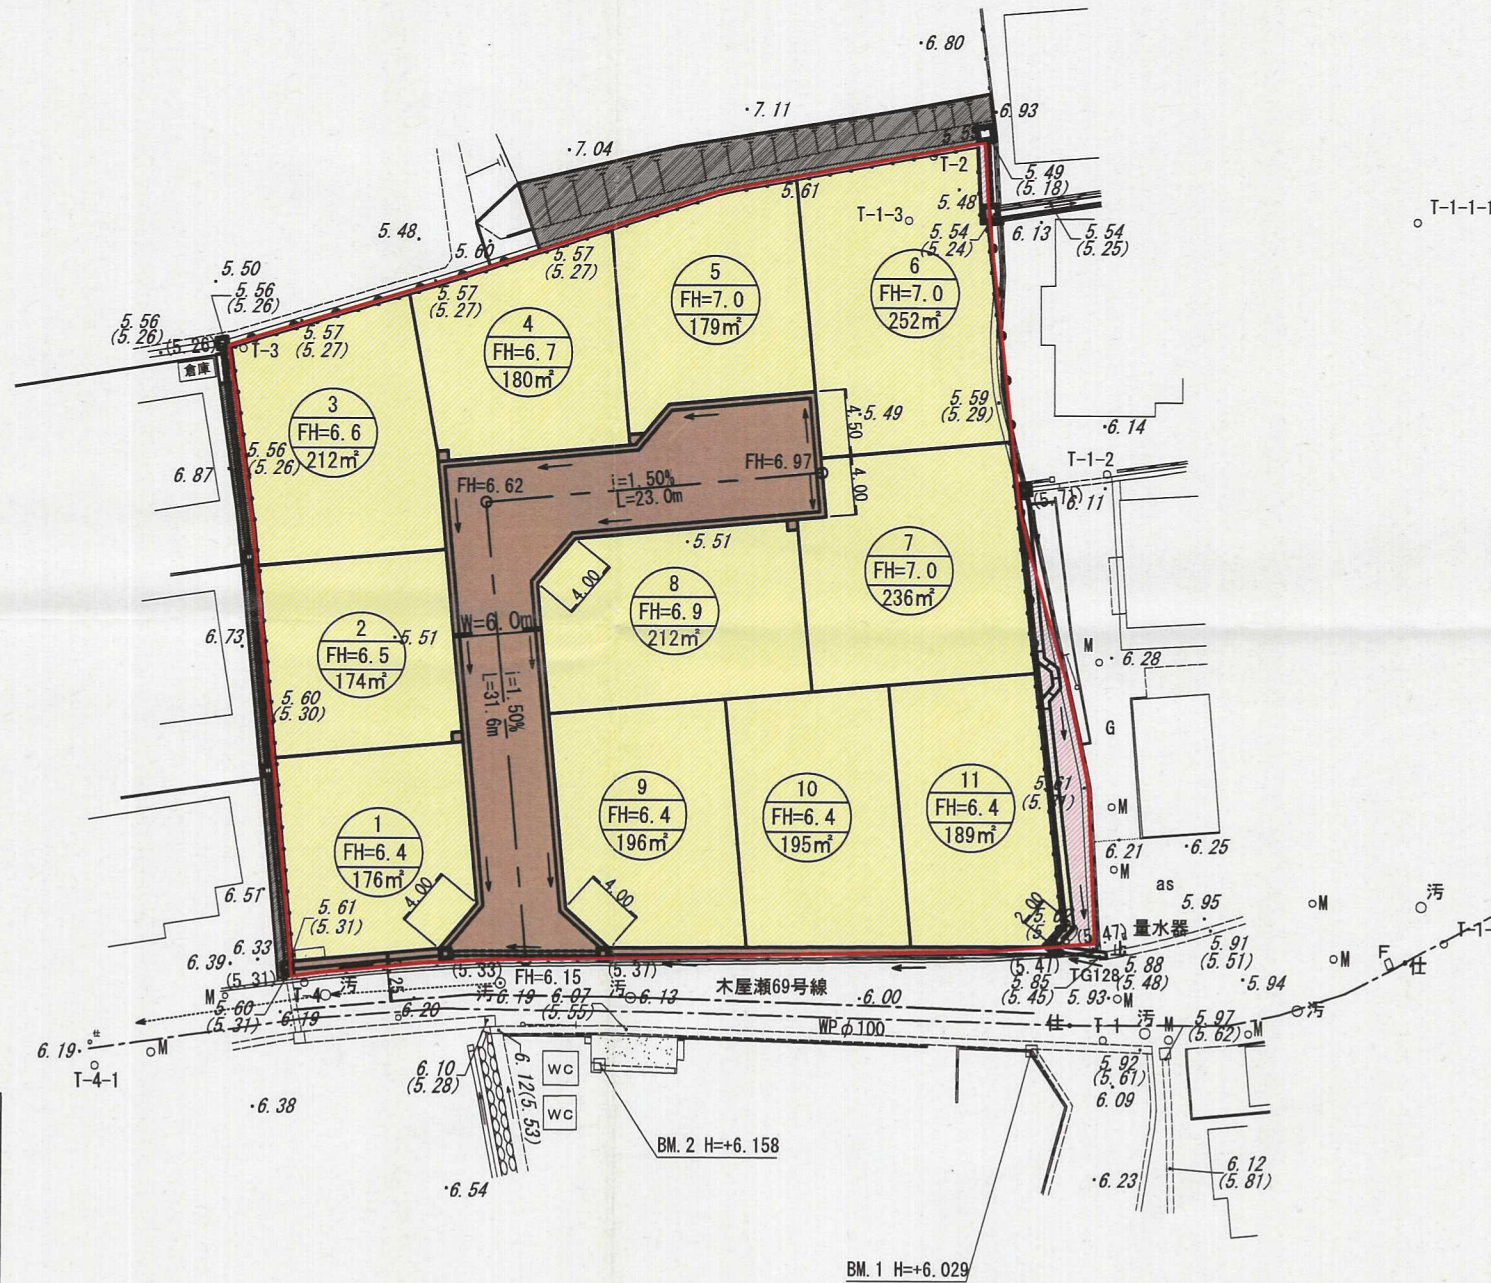

凡 例				
種 別	面積(m ²)	比率(%)	適 用	備 考
宅 地	2,201	82.71		区画番号 FH=○ 計画高 ○m ² 敷地面積 宅地戸数 11戸
道 路	399	15.00		W=6.0m
通 路 等	61	2.29		
開発区域	2,661	100.00		

竣工図

所 在	北九州市八幡西区木屋瀬五丁目地内			
図 名	土地利用計画平面図	年月日	H25. 7. 25	
縮 尺	S=1/500	図 番	7 / 19	
設 計	マサキ測量設計株式会社 福岡県直方市大字感田720-1 設計者 松田浩一 TEL (0949)-26-8012			