


土地利用計画図 S=1/500

土地利用計画一覧 (Ⅳ期)

	開発全体 (Ⅳ期)		1 工 区		備 考	2 工 区 (33戸)		備 考
	面積 (m <sup>2</sup> )	%	面積 (m <sup>2</sup> )	%		面積 (m <sup>2</sup> )	%	
宅 地	6,531.52	36.33	—	—		6,531.52	82.95	平均宅地面積 (197.92 m <sup>2</sup> )
道 路	2,738.33	15.23	1,401.89	13.87	9.5m 道路、既設道路改修部、電柱	1,336.44	16.97	6.0m 道路、電柱
ごみ置場	6.00	0.03	—	—		6.00	0.08	2箇所
病院予定地	8,702.48	48.41	8,702.48	86.13		—	—	
計	17,978.33	100.00	10,104.37	100.00		7,873.96	100.00	

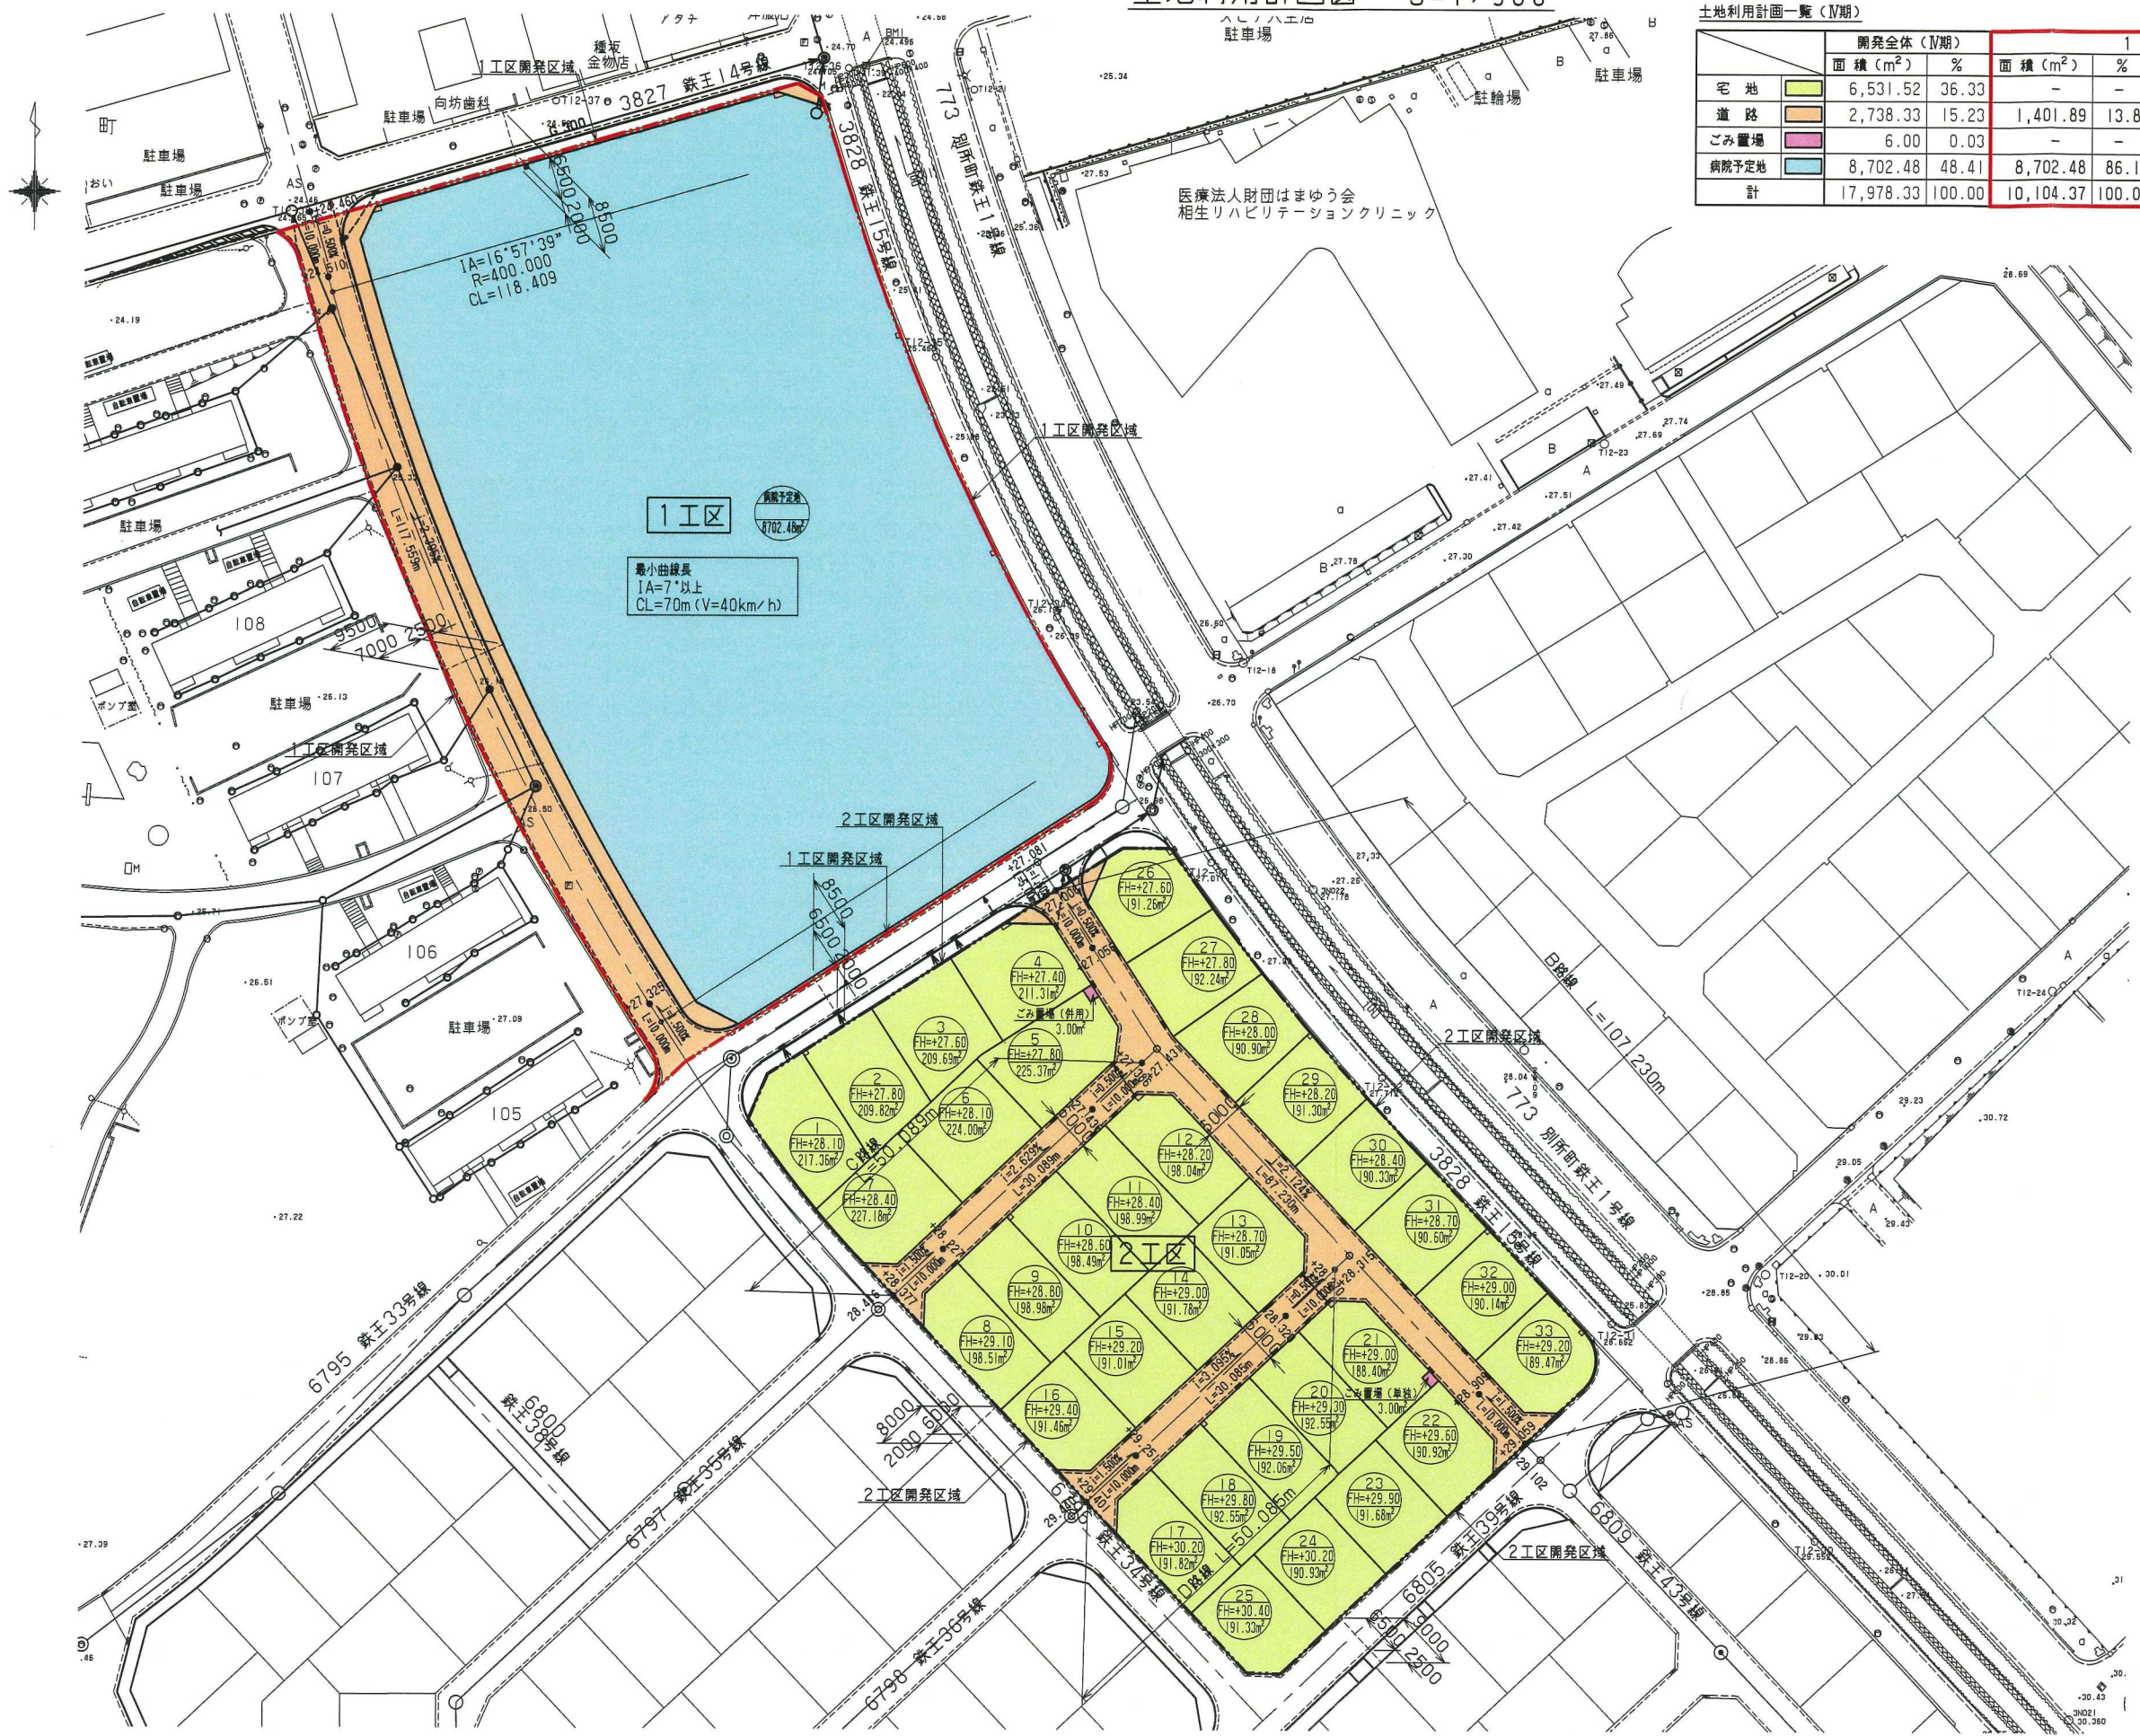

竣工図面 (1 工区)

開発者	☎ 093-872-6674 新日本製鐵株式会社 八幡製鐵所		
開発区域の地名	北九州市八幡西区鉄王2丁目1-1, 外		
図面種別	土地利用計画図		
図面番号	縮 尺	設計年月日	
7/33	1/500	平成 24年 6 月	
設計者	☎ 093 661-4970	株式会社 松尾設計 氏 名 菅田 俊男 印	


20129 (1工区)



# 土地利用計画図 S=1/500

土地利用計画一覧 (M期)

	開発全体 (M期)		1 工 区		備 考	2 工 区 (33戸)		備 考
	面積 (m <sup>2</sup> )	%	面積 (m <sup>2</sup> )	%		面積 (m <sup>2</sup> )	%	
宅 地	6,531.52	36.33	-	-		6,529.74	82.93	平均宅地面積 (197.87 m <sup>2</sup> )
道 路	2,738.33	15.23	1,401.89	13.87	9.5m 道路、既設道路改修部、電柱	1,338.22	16.99	6.0m 道路、電柱
ごみ置場	6.00	0.03	-	-		6.00	0.08	2箇所
病院予定地	8,702.48	48.41	8,702.48	86.13		-	-	
計	17,978.33	100.00	10,104.37	100.00		7,873.96	100.00	

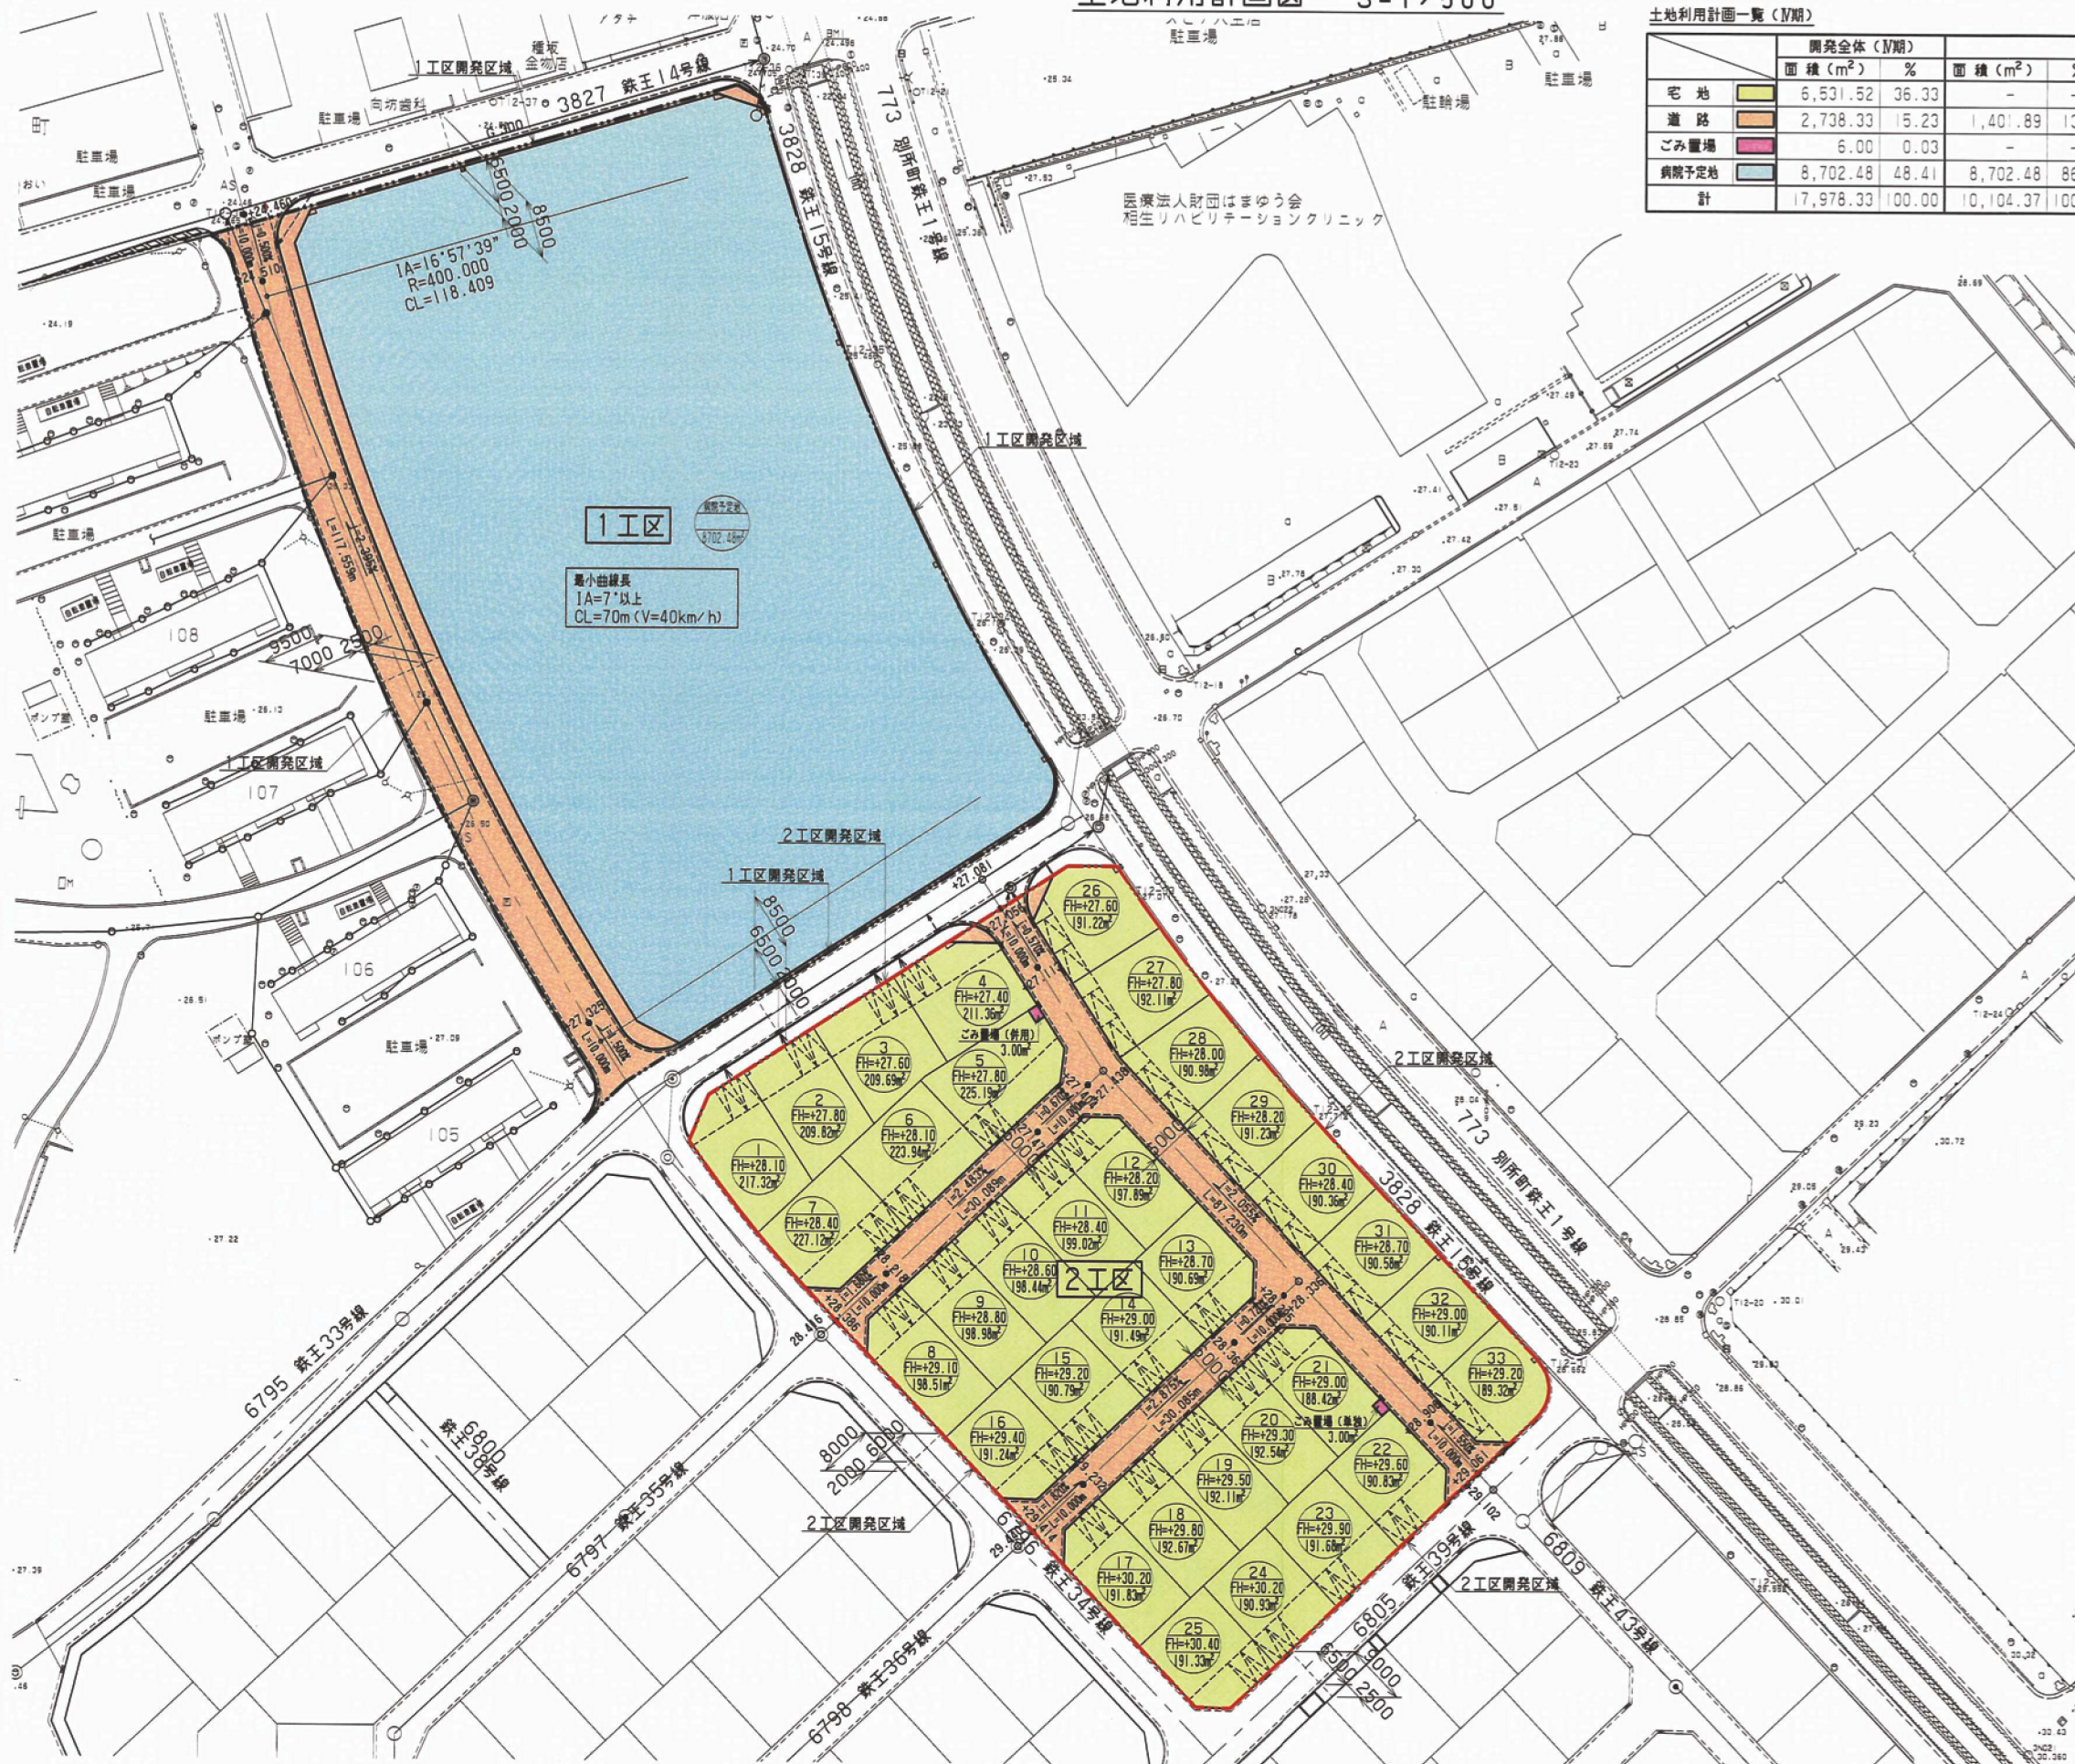

## 竣工図面 (2 工区)

開発者	093-872-6674 新日本製鐵株式会社 八幡製鐵所
開発区域の地名	北九州市八幡西区鉄王2丁目1-1, 外
図面種別	土地利用計画図
図面番号	7/33
縮 尺	1/500
設計年月日	平成24年 9
設計者	093 株式会社 松尾設計 氏名 菅田 俊樹 661-4970