


土地利用計画平面図

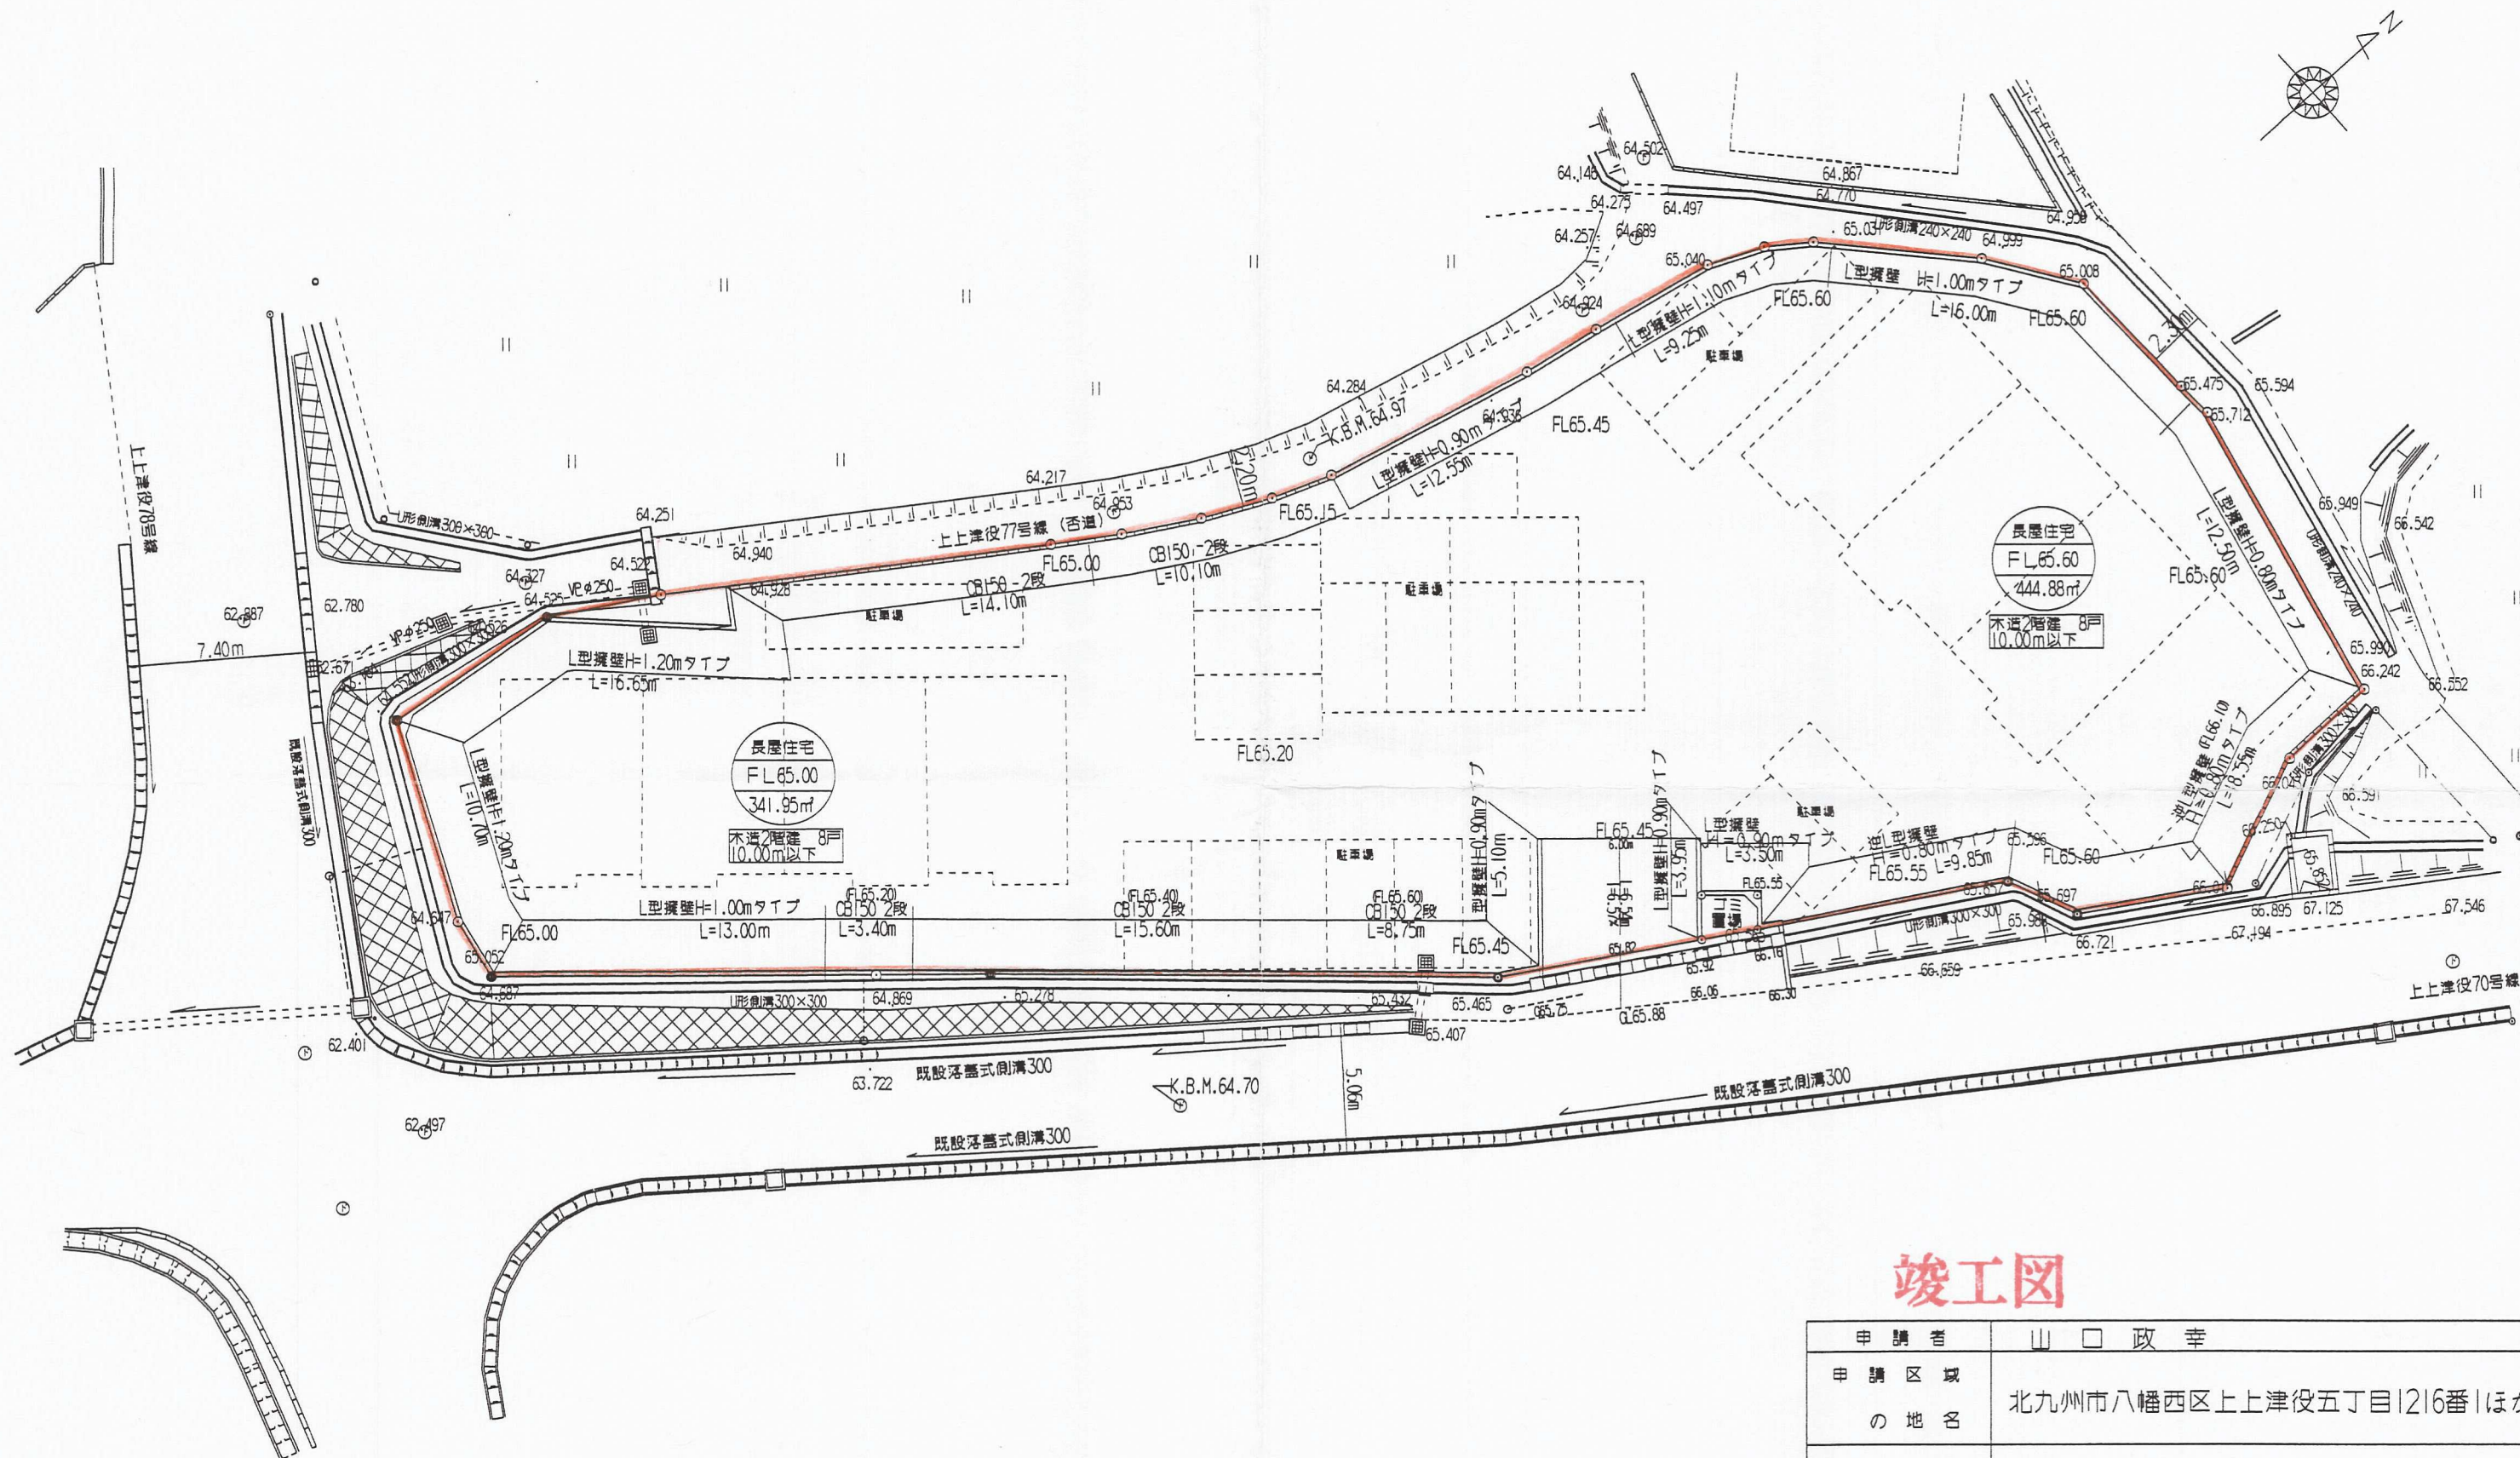

竣工图

申請者	山 口 政 幸		
申請区域 の地名	北九州市八幡西区上上津役五丁目1216番1ほか		
図面種別	土地利用計画平面図		
図面番号	縮 尺	設 計 年 月 日	
⑥	1/250	平成27年6月16日	
設計者	鶴丸土地家屋調査士事務所 土地家屋調査士 鶴 丸 政 幸		

3-692-8033