


土地利用計画平面図 A3版 S=1:600

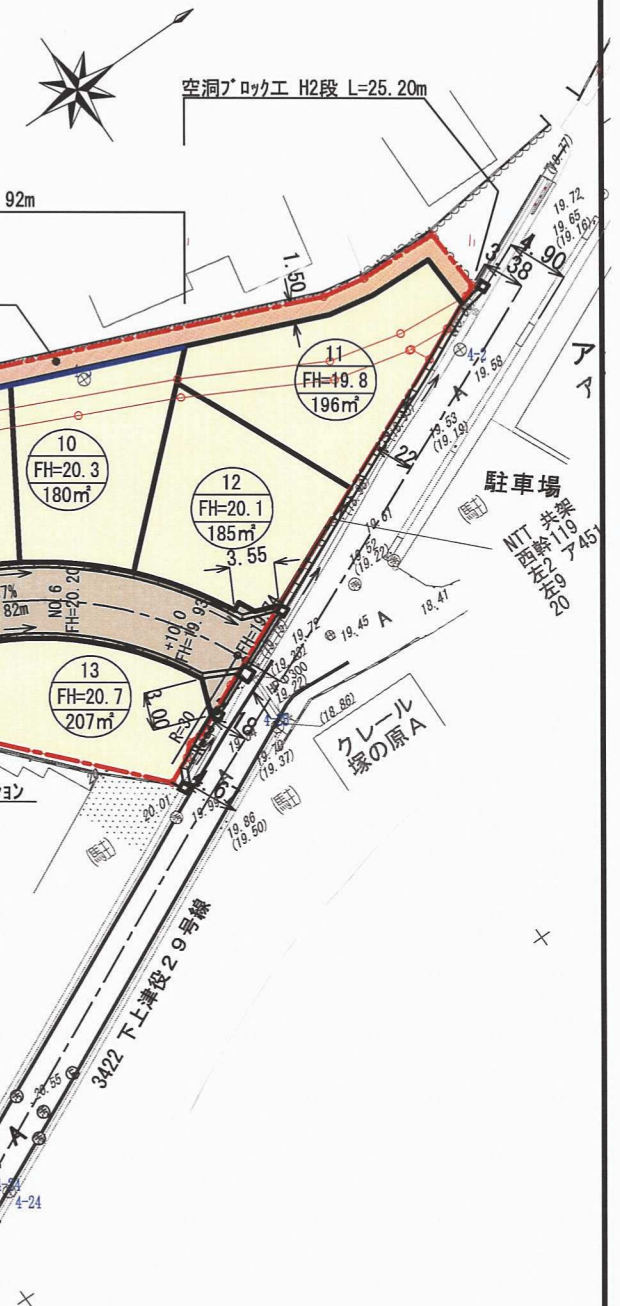

## I 工区竣工図面

開発者	辰巳開発株式会社		
所 在	北九州市八幡西区下上津役三丁目地内		
図 名	土地利用計画平面図	年 月 日	
縮 尺	A3版:S=1/600	図 番	9/42
設 計	〒809-0033 中間市土手/内1-26-24 <b>ASKプランニング</b> 設計者 川村 乾次郎 TEL/FAX (093) 982-6868		