
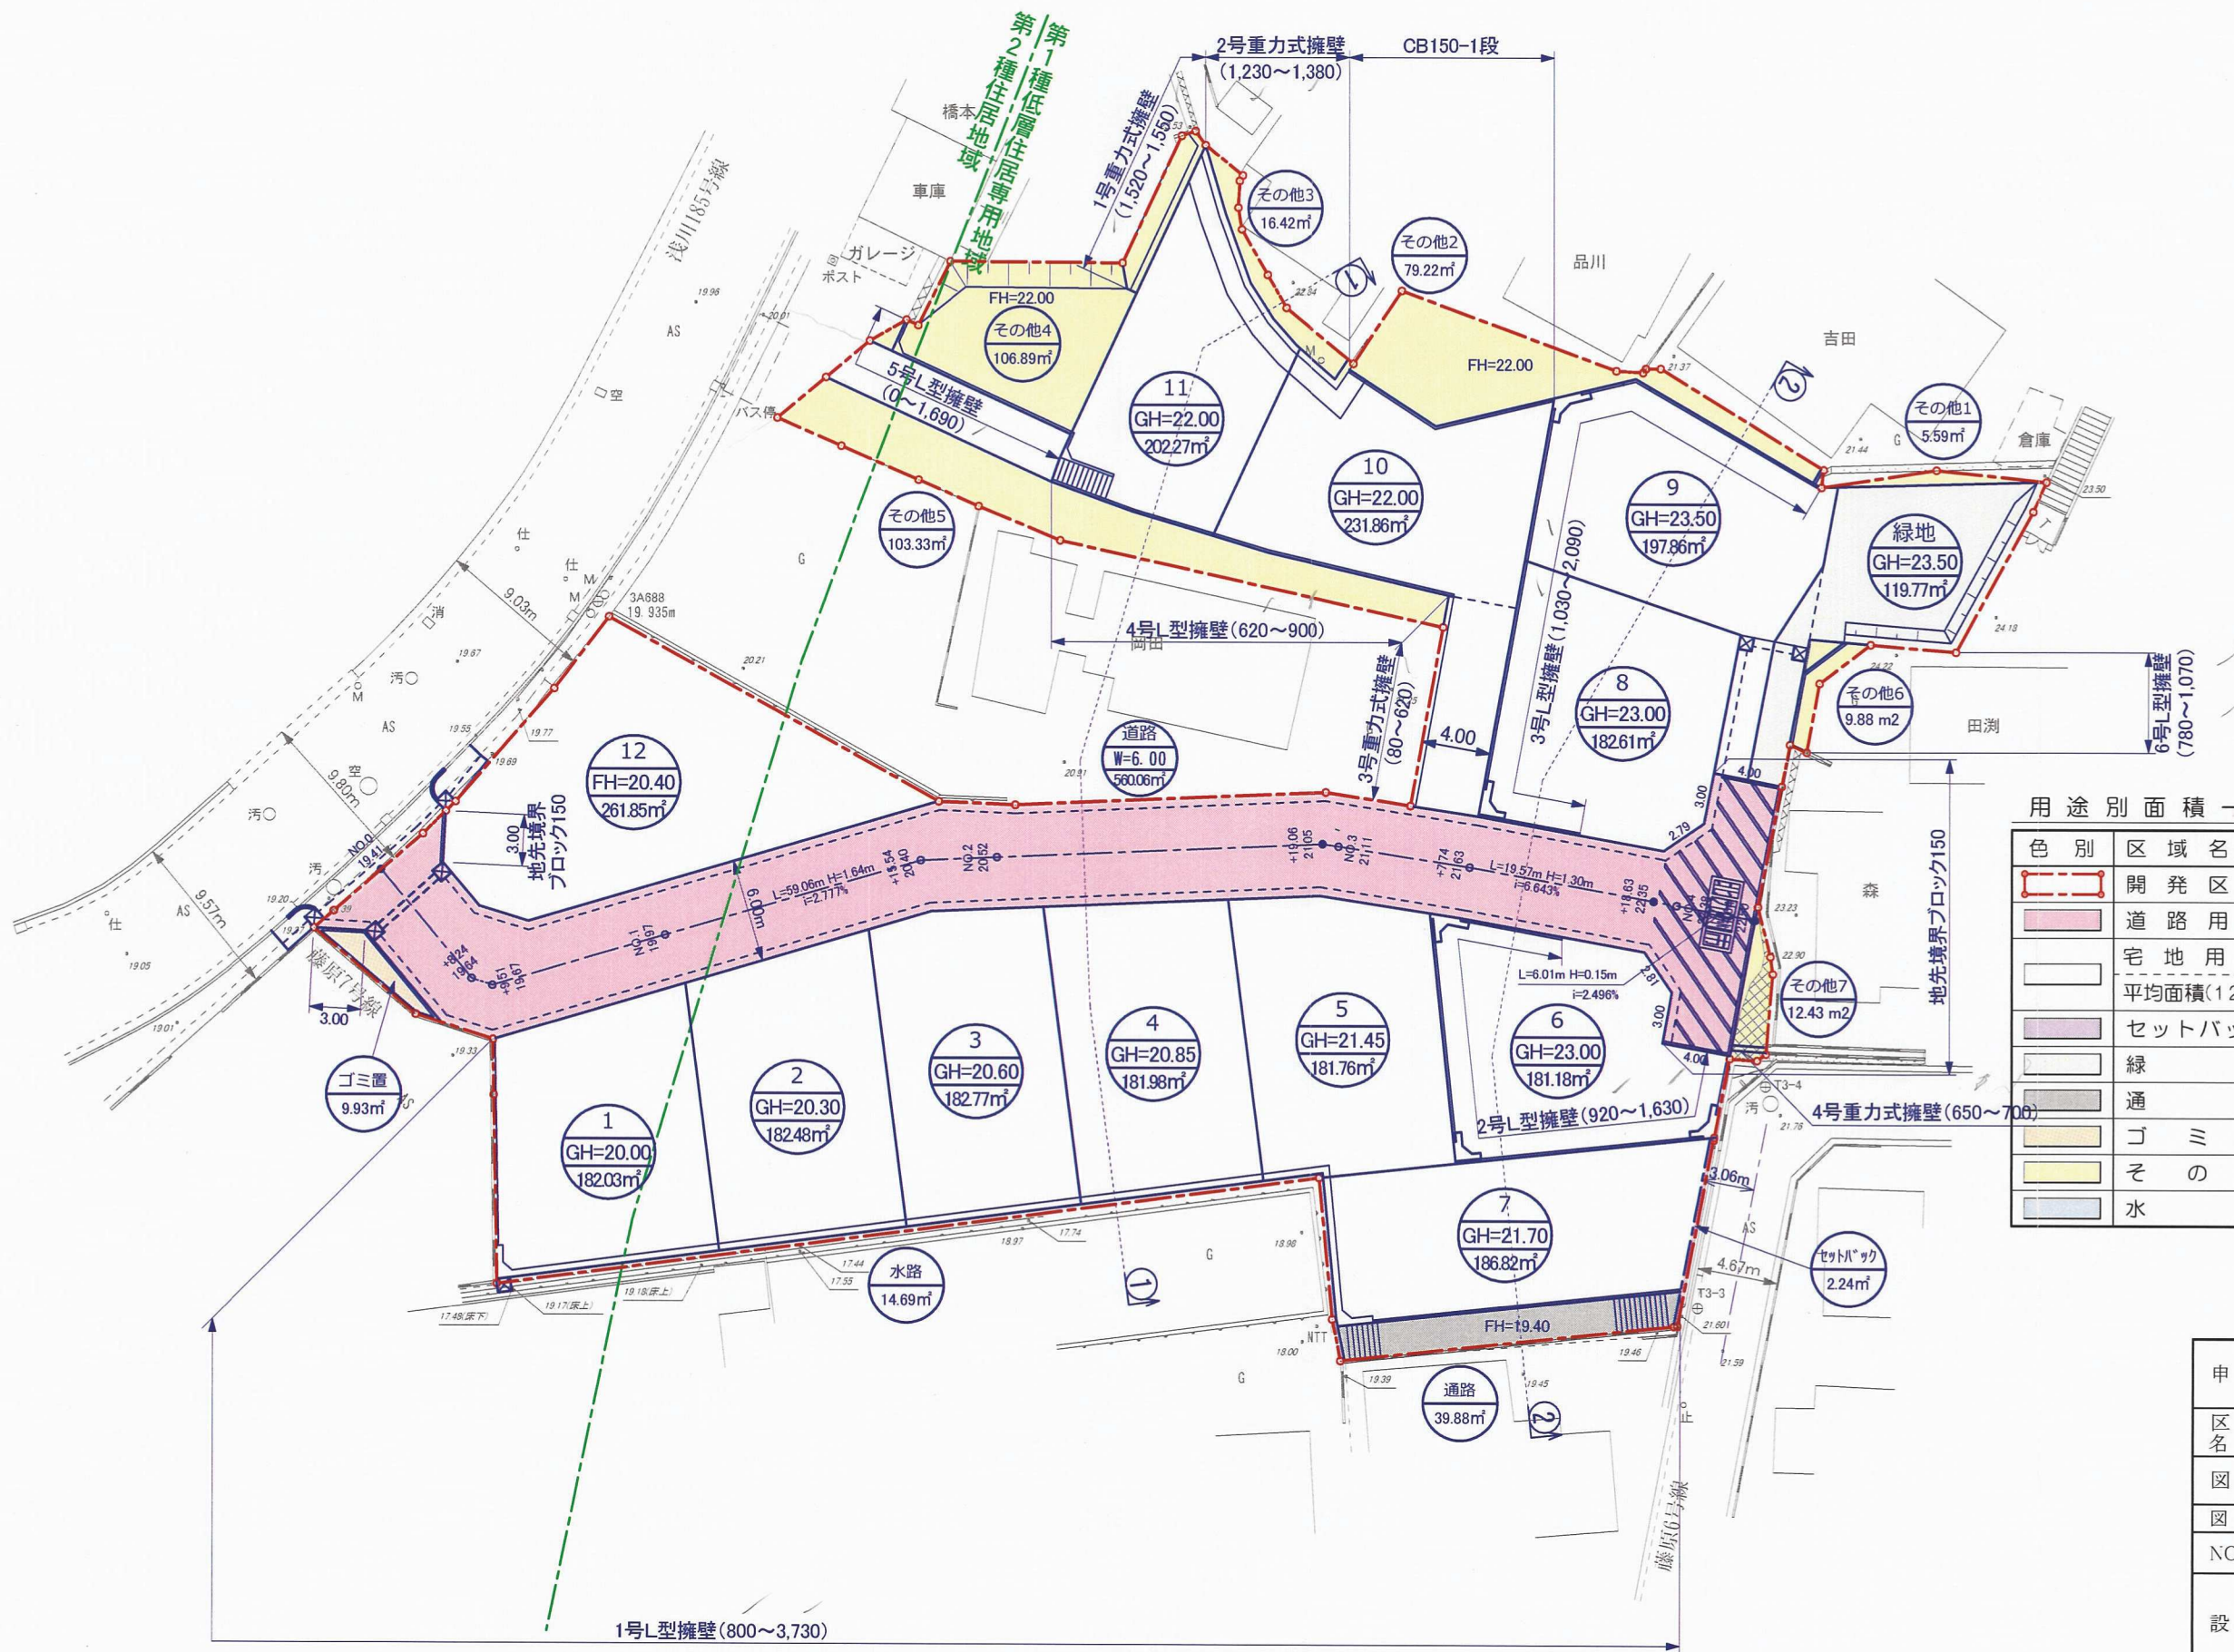


土地利用計画図

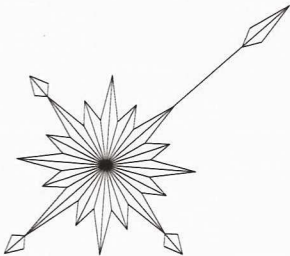

用途別面積一覧

色別	区域名称	面積 (㎡)	面積 (坪)	比率
	開発区域	3435.79 ㎡	1039.3 坪	100.0 %
	道路用地	560.06 ㎡	169.4 坪	16.3 %
	宅地用地	2355.47 ㎡	712.5 坪	68.6 %
	平均面積(12戸)	196.28 ㎡	59.3 坪	
	セットバック	2.24 ㎡	0.6 坪	0.1 %
	緑地	119.77 ㎡	36.2 坪	3.5 %
	通路	39.88 ㎡	12.0 坪	1.1 %
	ゴミ置	9.93 ㎡	3.0 坪	0.3 %
	その他	333.75 ㎡	100.9 坪	9.7 %
	水路	14.69 ㎡	4.4 坪	0.4 %

(竣工図)

申請者	株式会社 海王	
区域の名称	八幡西区藤原二丁目348番5外	
図面名称	土地利用計画図	
図面番号	縮尺	作成年月日
NO. 7	1 : 400	平成29年30月
設計者	福岡県田川市大字伊田4271番地-112号 測地開発 担当 荒巻 崇穂 TEL 0947-85-8218	