


土地利用計画平面図

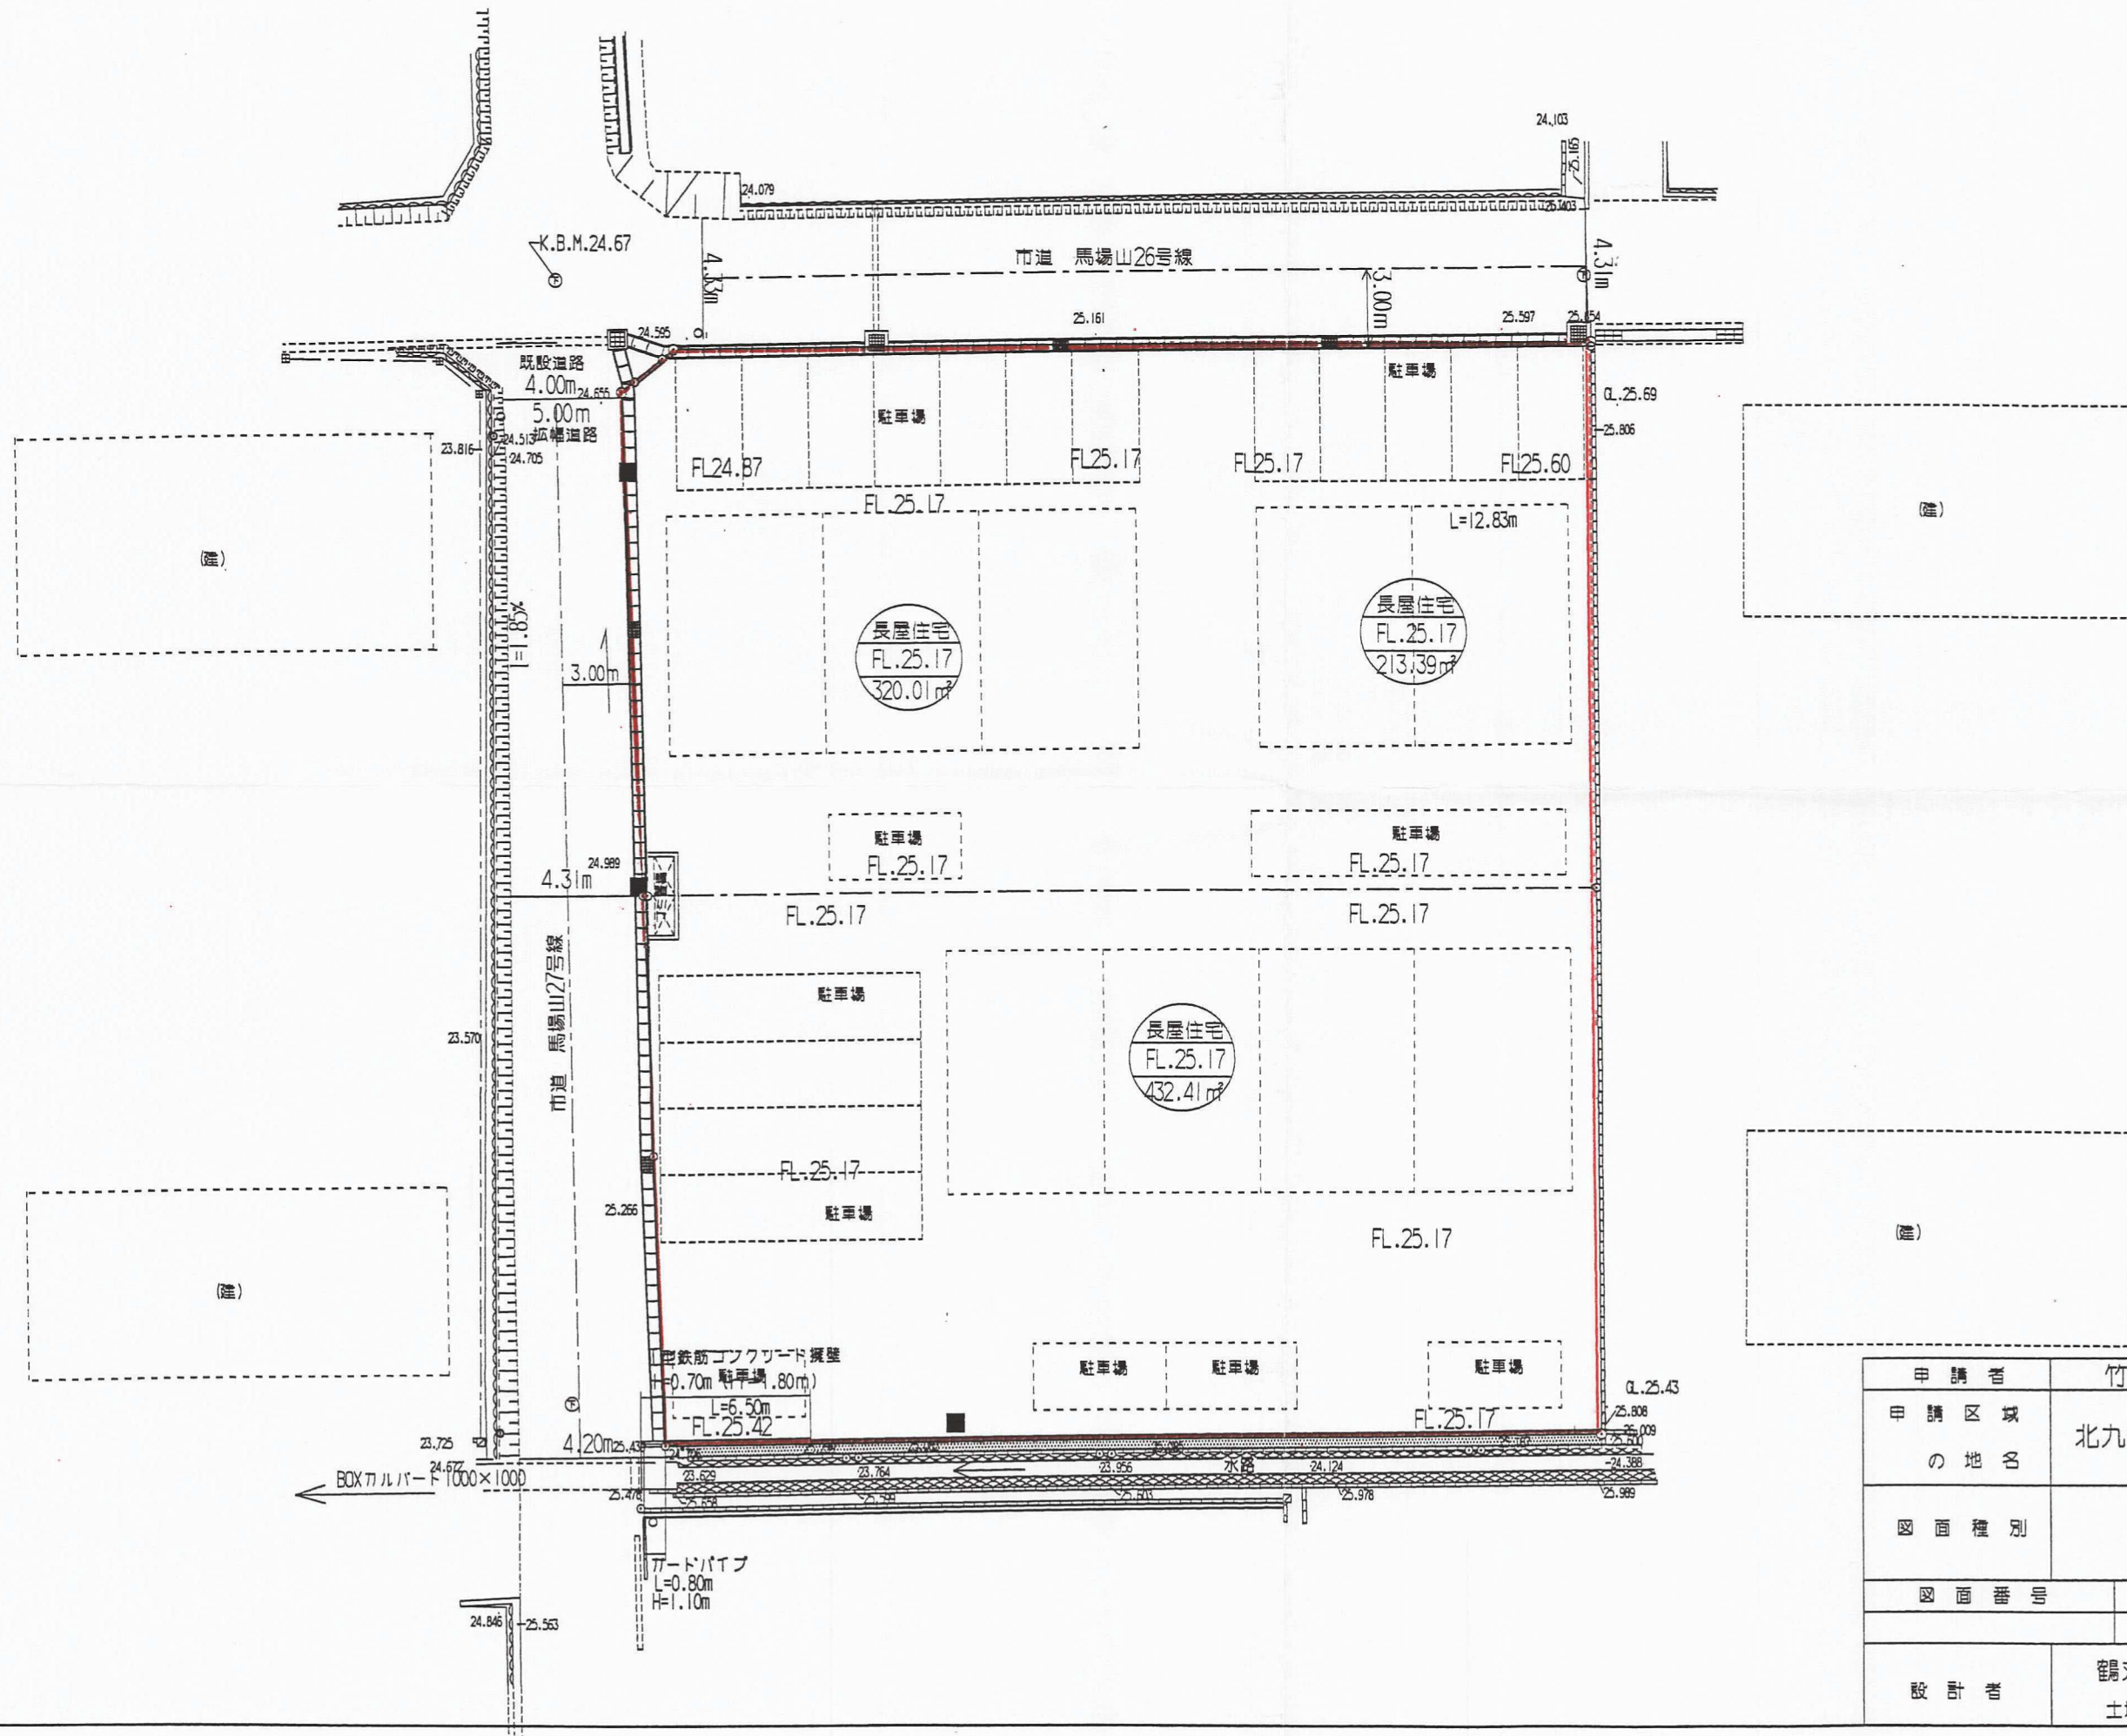

竣工図

24104

申請者	竹内孝恭、宮本和男 様		
申請区域 の地名	北九州市八幡西区茶屋の原2丁目996-1、996-3		
図面種別	土地利用計画平面図		
図面番号	縮尺	設計年月日	
	1/250	平成24年7月3日	
設計者	鶴丸土地家屋調査士事務所 土地家屋調査士 鶴丸 政 0930-692-8033		