


開 発 者	TEL 093-964-7124 大和ハウス工業㈱	
開発区域 の地名	北九州市八幡西区上の原四丁目2523番1外	
図面 種別	土 地 利 用 竣 工 図 雨水排水竣工平面図	
図面番号	縮 尺	設計年月日
6	S=1:250	H26. 5. 27
設計者	北九州市小倉北区馬借三丁目3番37号 (有)高尾設計事務所 TEL 093-511-4067 氏名 高 尾 容 旦 印	

土地利用竣工図 雨水排水竣工平面図

S=1:250

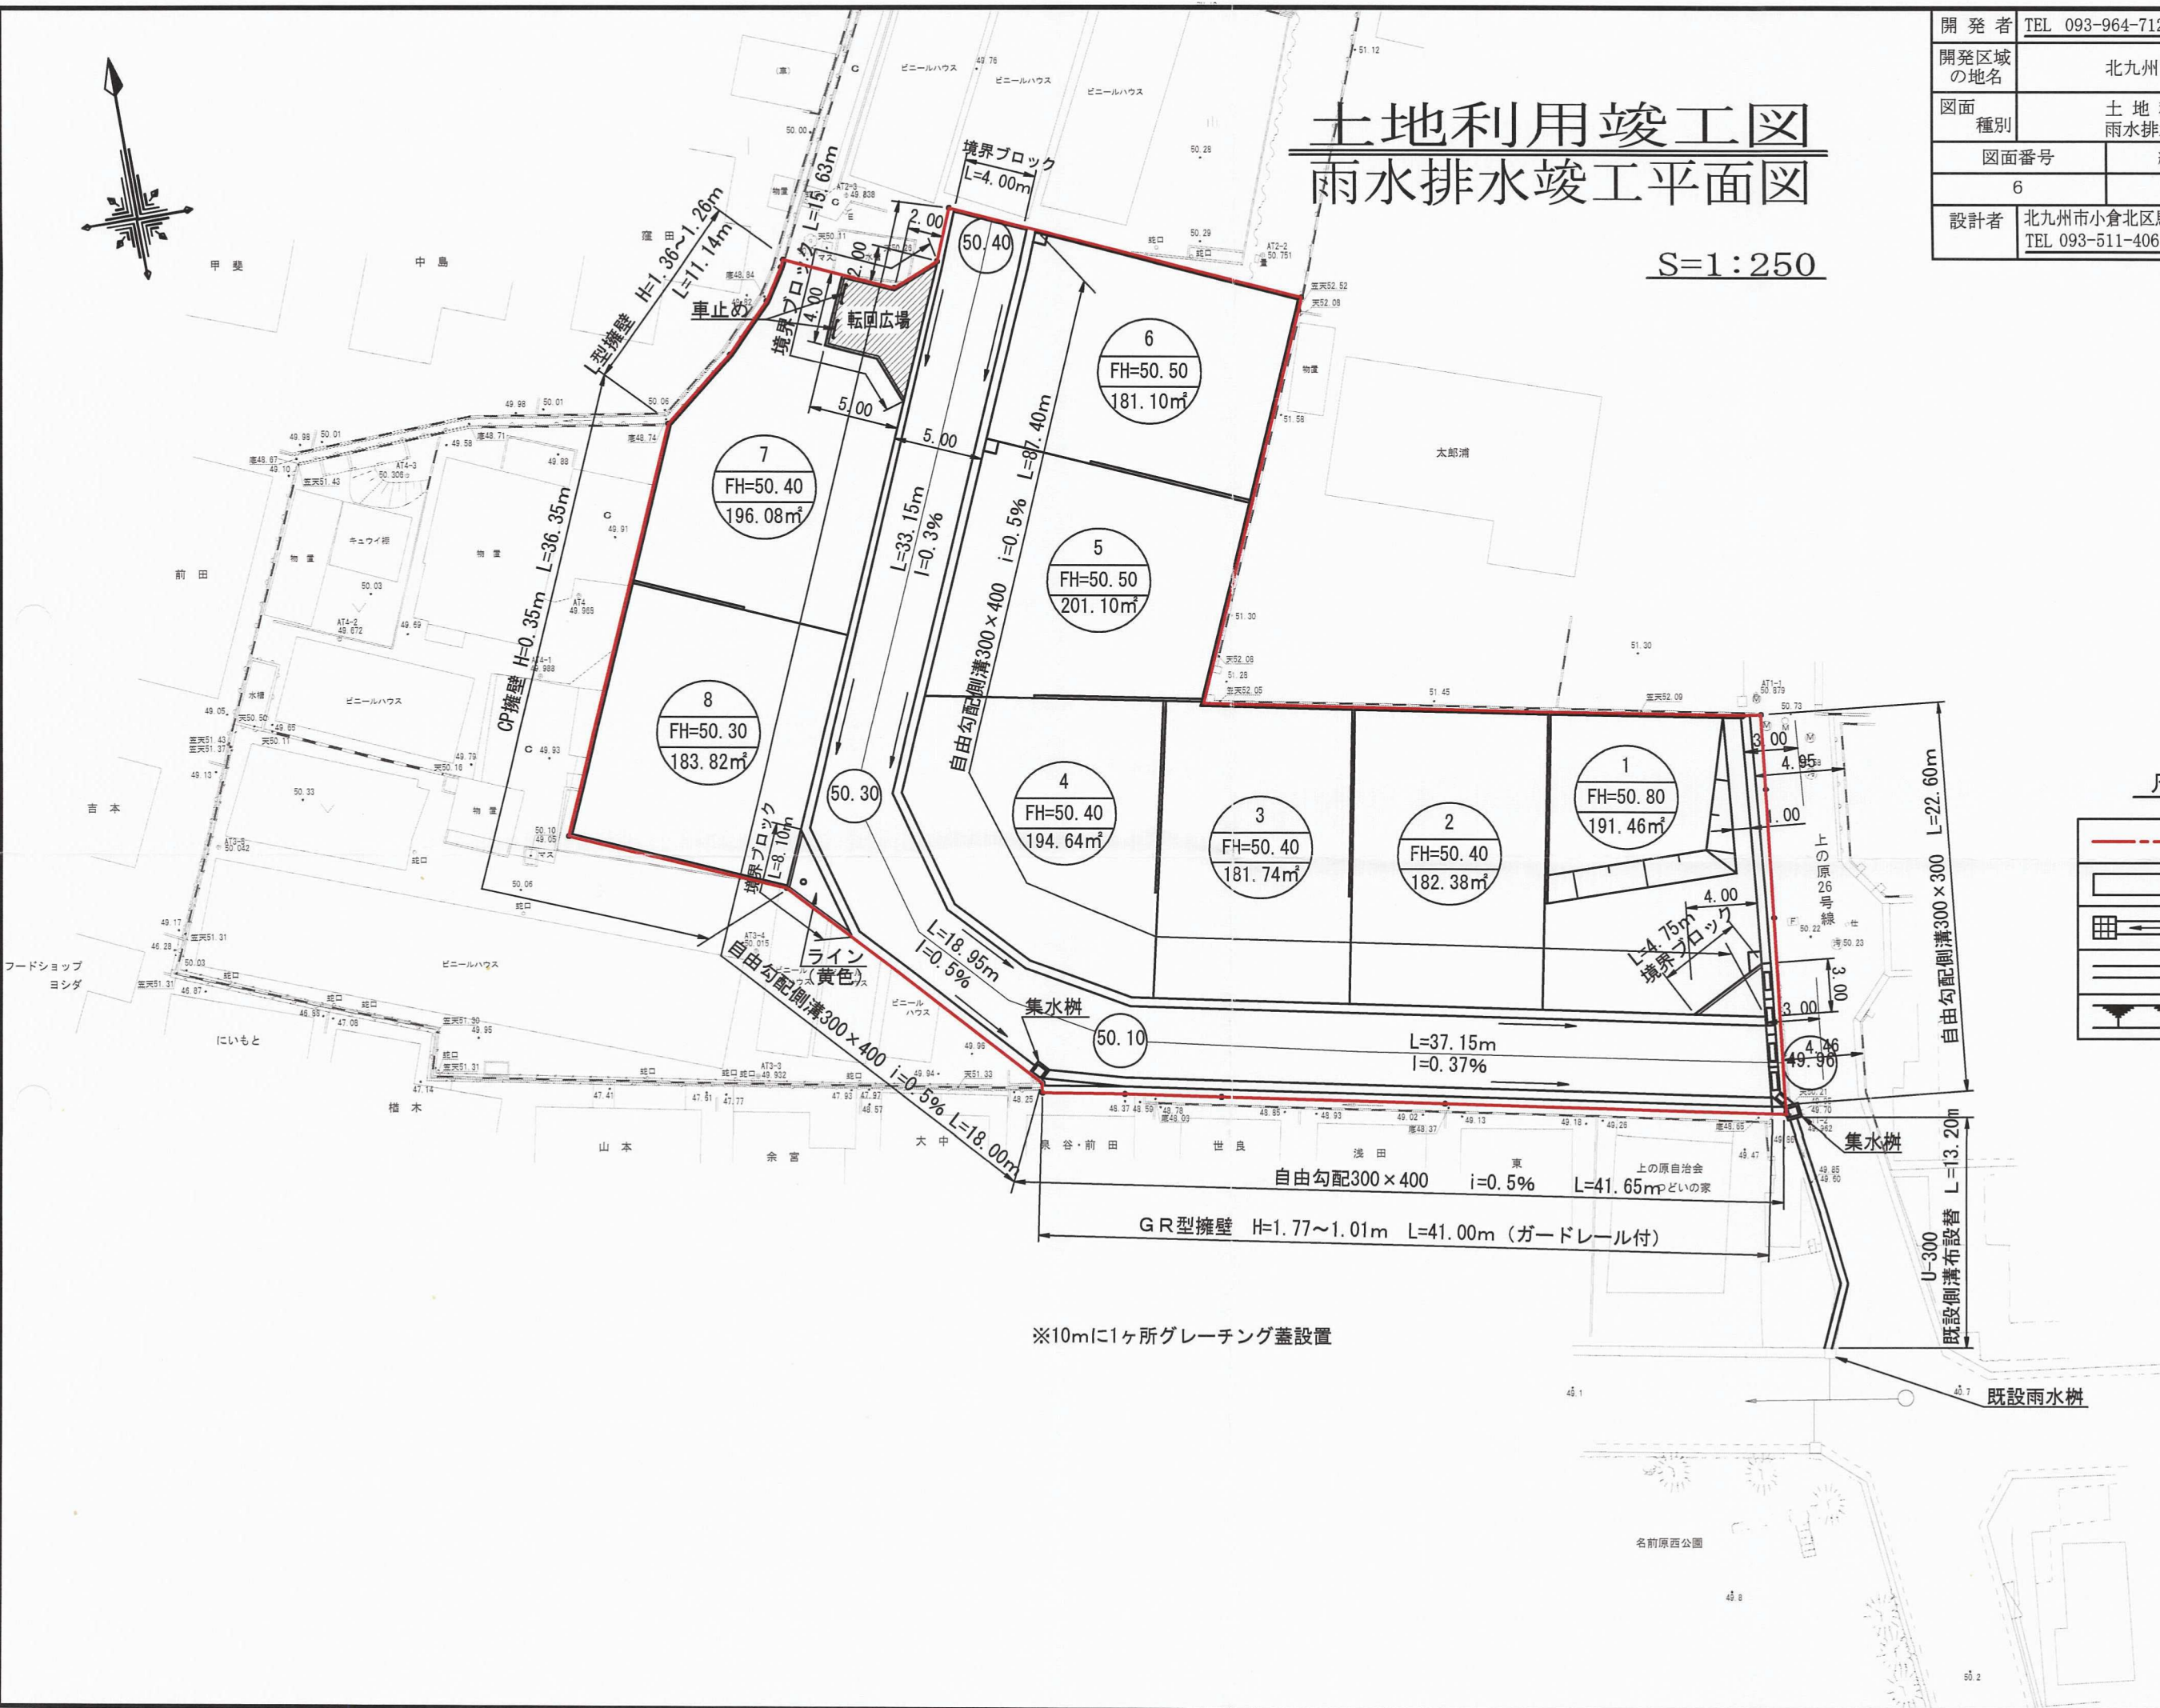

凡 例

	開発区域境界
	道 路
	側 溝、樹
	擁 壁
	法 面

※10mに1ヶ所グレーチング蓋設置

既設雨水樹