


# 土地利用竣工図 外側線計画

S=1:250

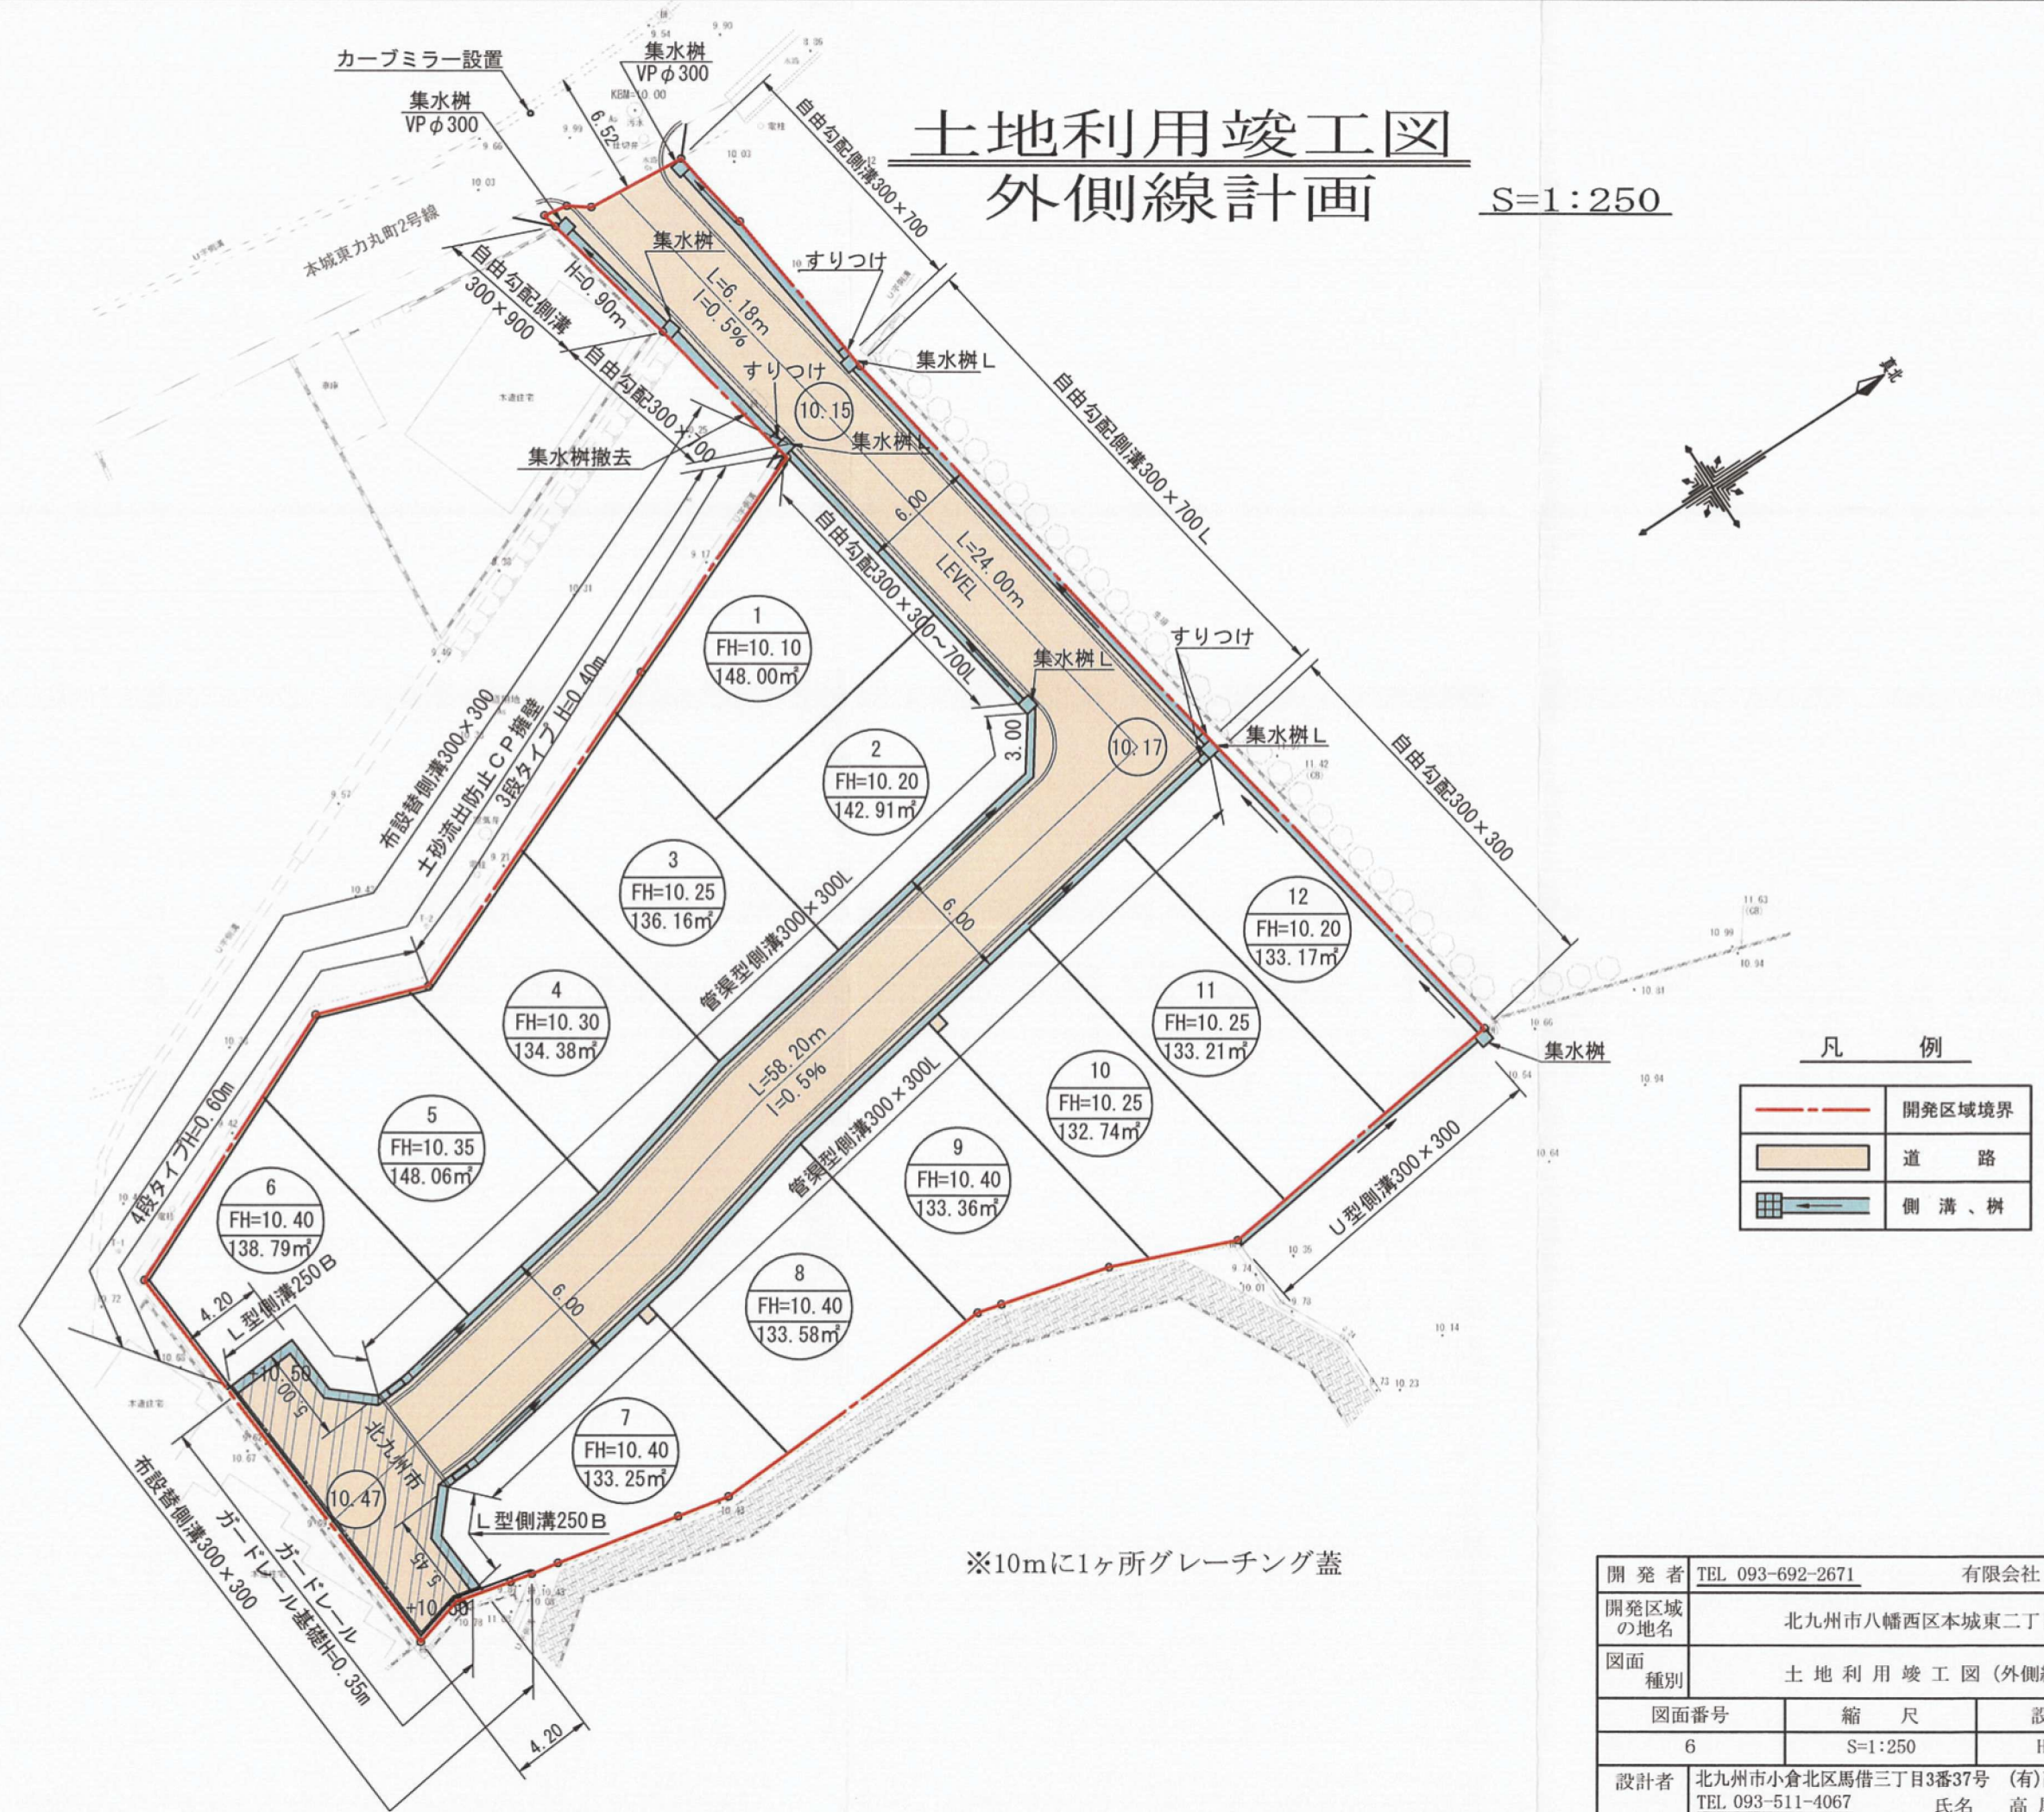

開 発 者	TEL 093-692-2671	有限会社 ファイン
開発区域 の地名	北九州市八幡西区本城東二丁目641番4外	
図面 種別	土 地 利 用 竣 工 図 (外側線計画)	
図面番号	縮 尺	設計年月日
6	S=1:250	H29. 9. 8
設計者	北九州市小倉北区馬借三丁目3番37号 (有)高尾設計 TEL 093-511-4067 氏名 高 尾 容 旦	