
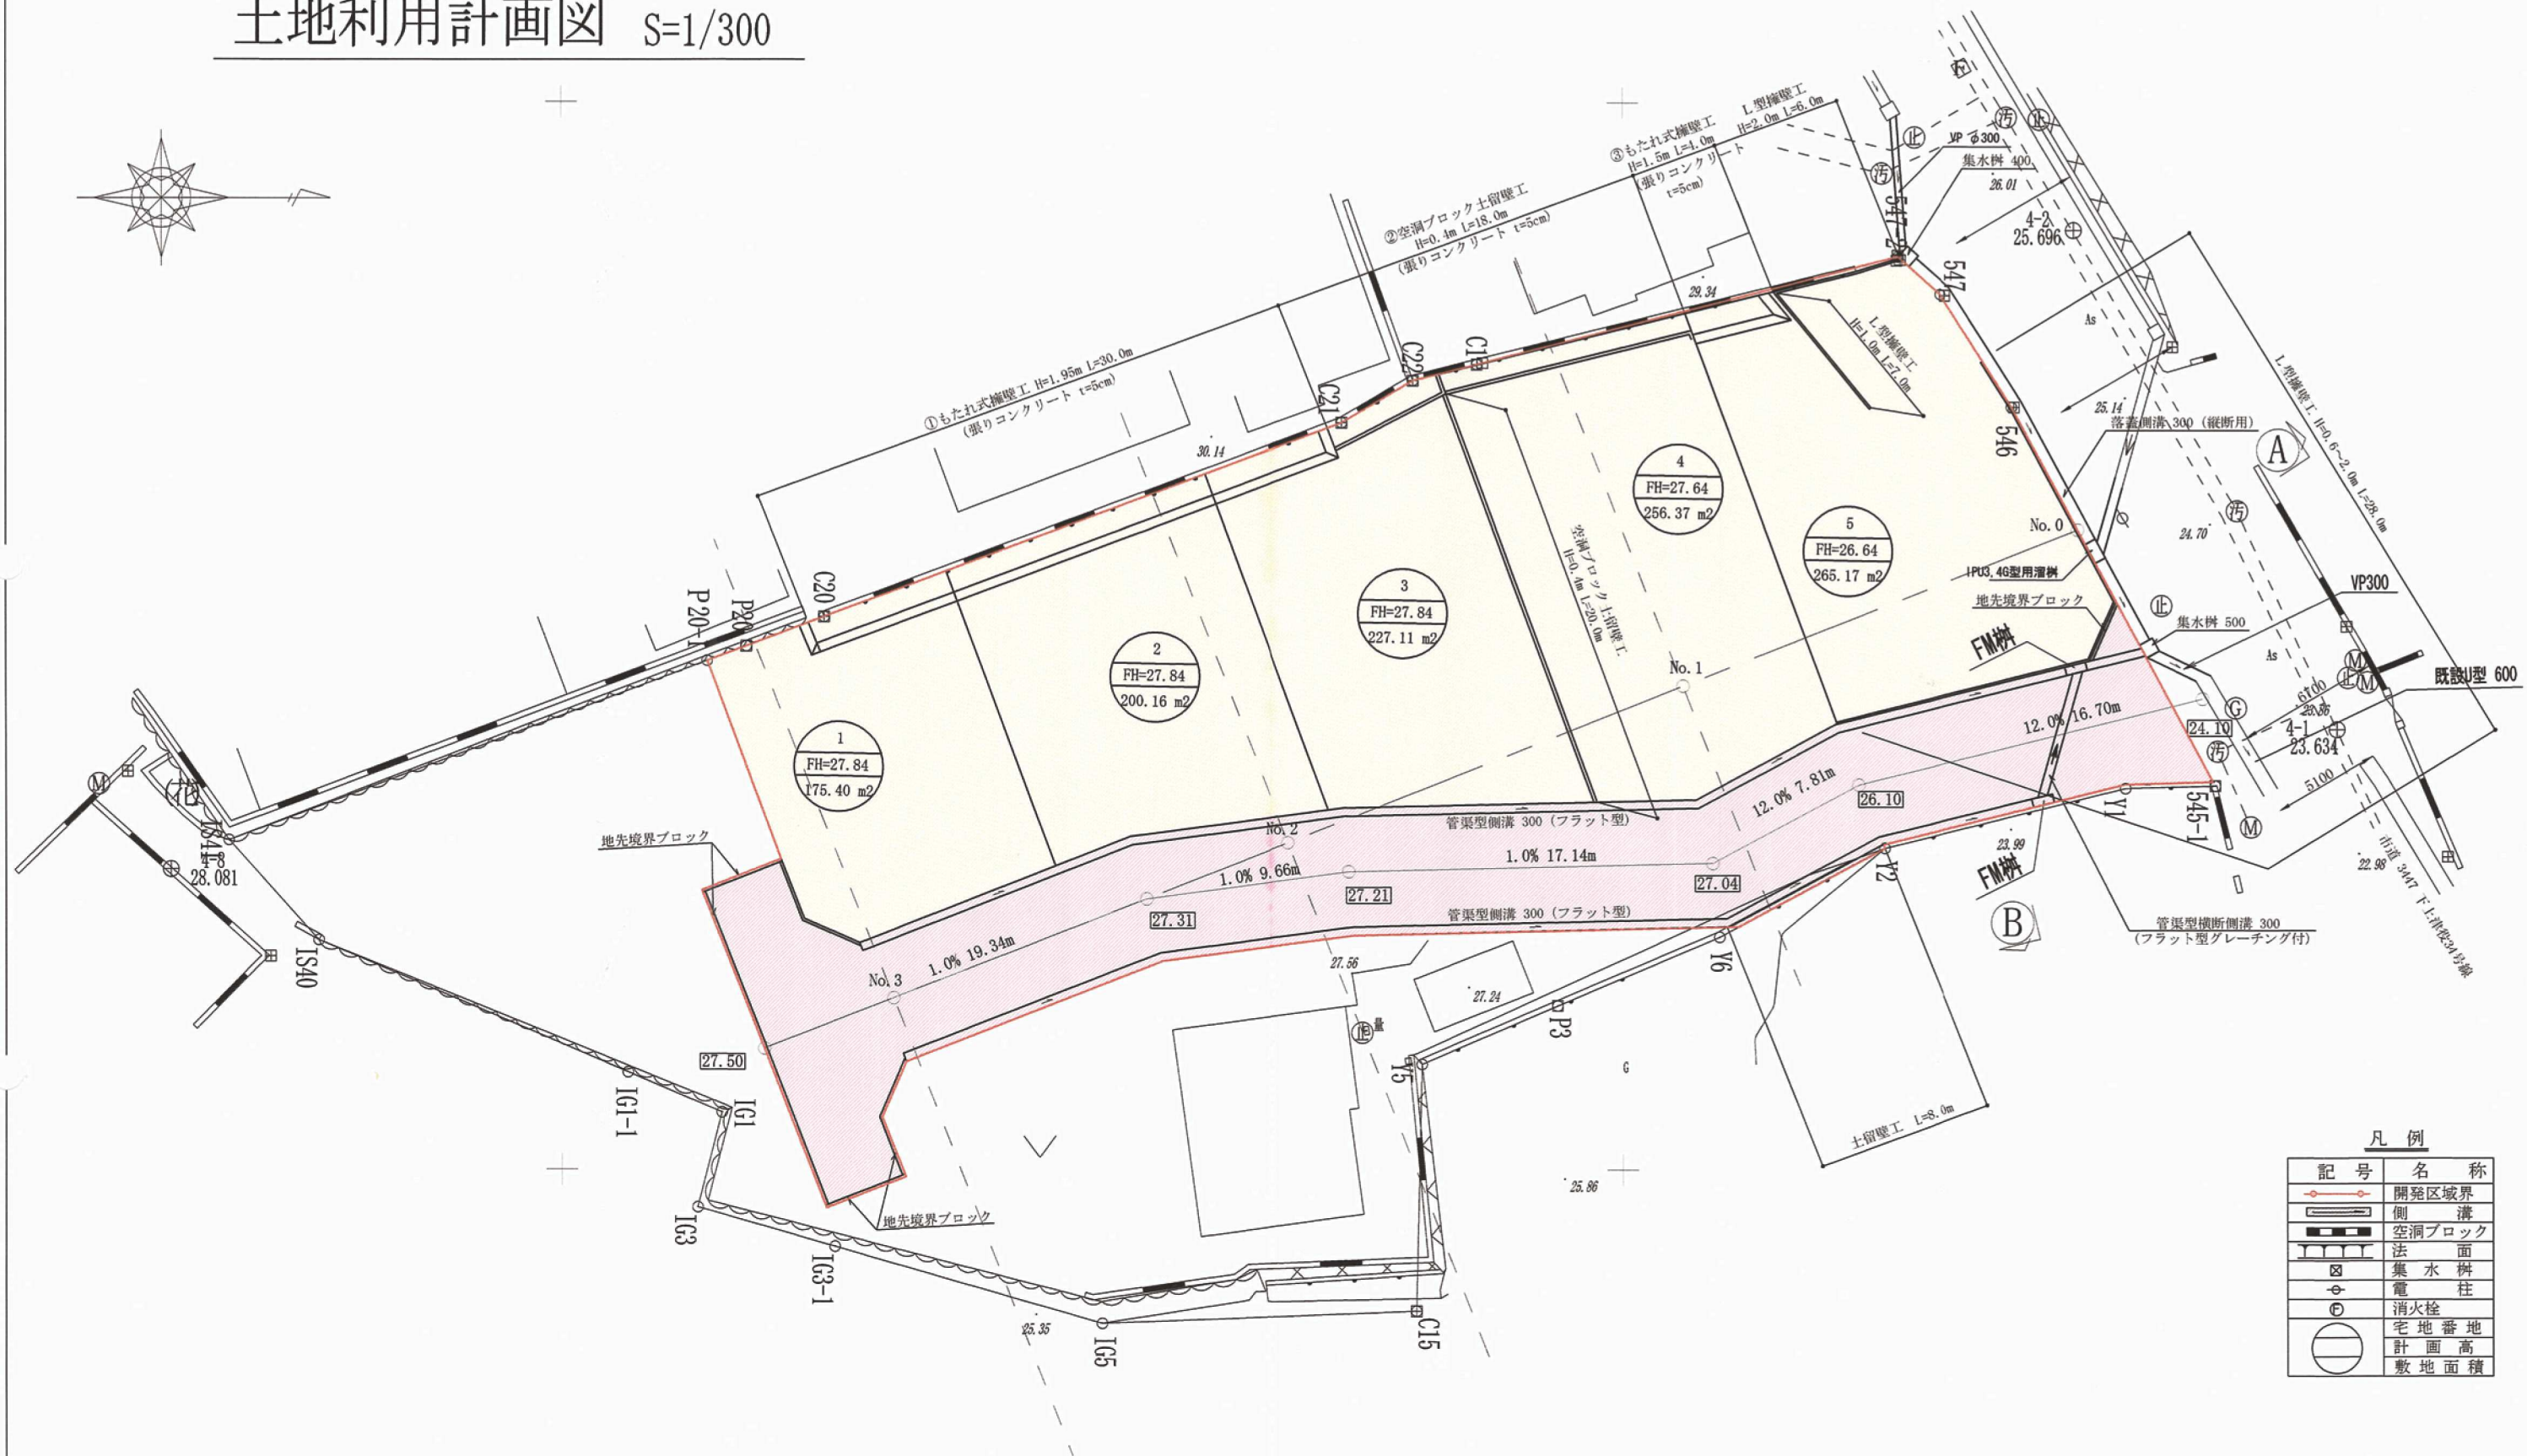


土地利用計画図 S=1/300

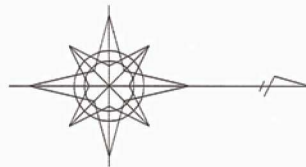

土地利用效率表

種別	面積 (㎡)	比率 (%)	備考
宅地	1124.21	70.72	
道路	465.54	29.28	開発者管理
計	1589.75	100.00	

竣工図面

開発者	北九州市八幡西区大平1丁目10番12号 有限会社 ジーエス 代表取締役 後給広美		
開発区域の地名	北九州市八幡西区下ノ		
図面の種別	土地利用計		
図面番号			縮 尺
7 / 22			図 示
設計者	福岡県中関市中間2丁目13番2 コサック・建設コンサルタント 氏名 代表取締役		