


土地利用計画平面図

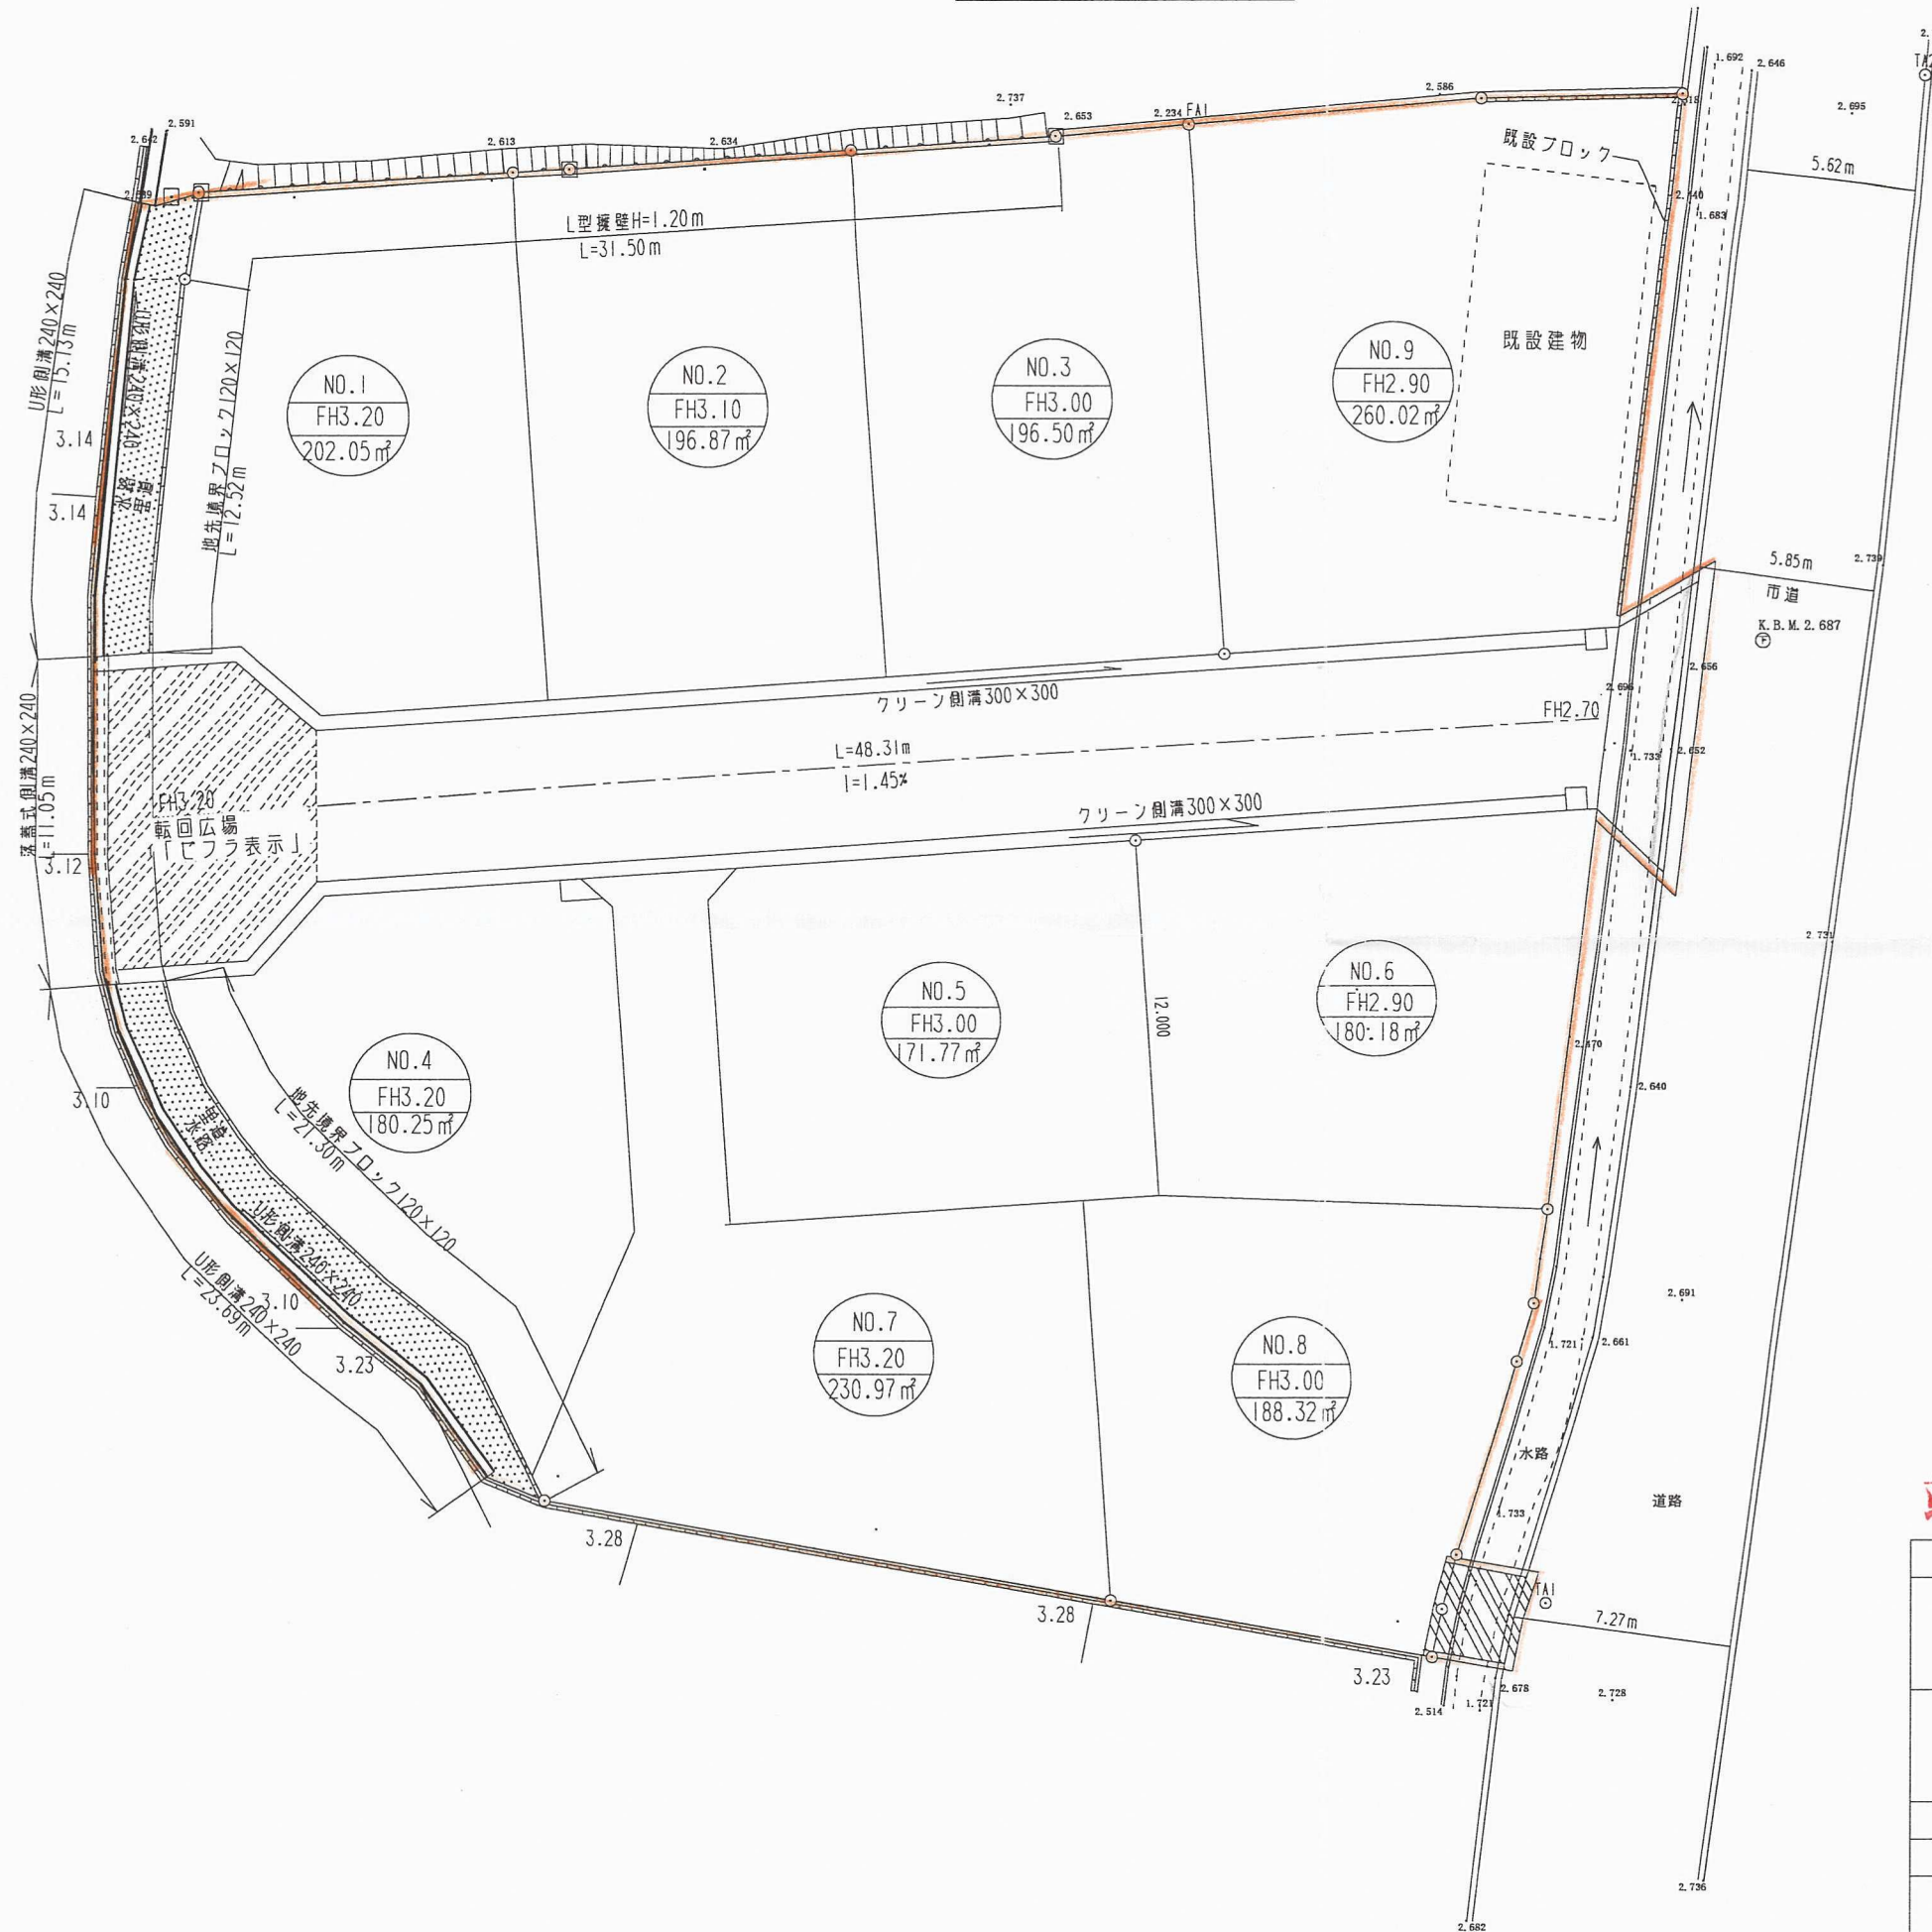

竣工図

申請者	有限会社 日豊商事・株式会社オークラ		
申請区域 の地名	北九州市小倉南区中曽根東二丁目2008番外1		
図面種別	土地利用計画平面図		
図面番号	縮尺	設計年月日	
	1/250	平成17年8月31日	
設計者	鶴丸土地家屋調査士事務所 土地家屋調査士 鶴丸 政勝		-692-8033