


土地利用竣工図 S=1/200

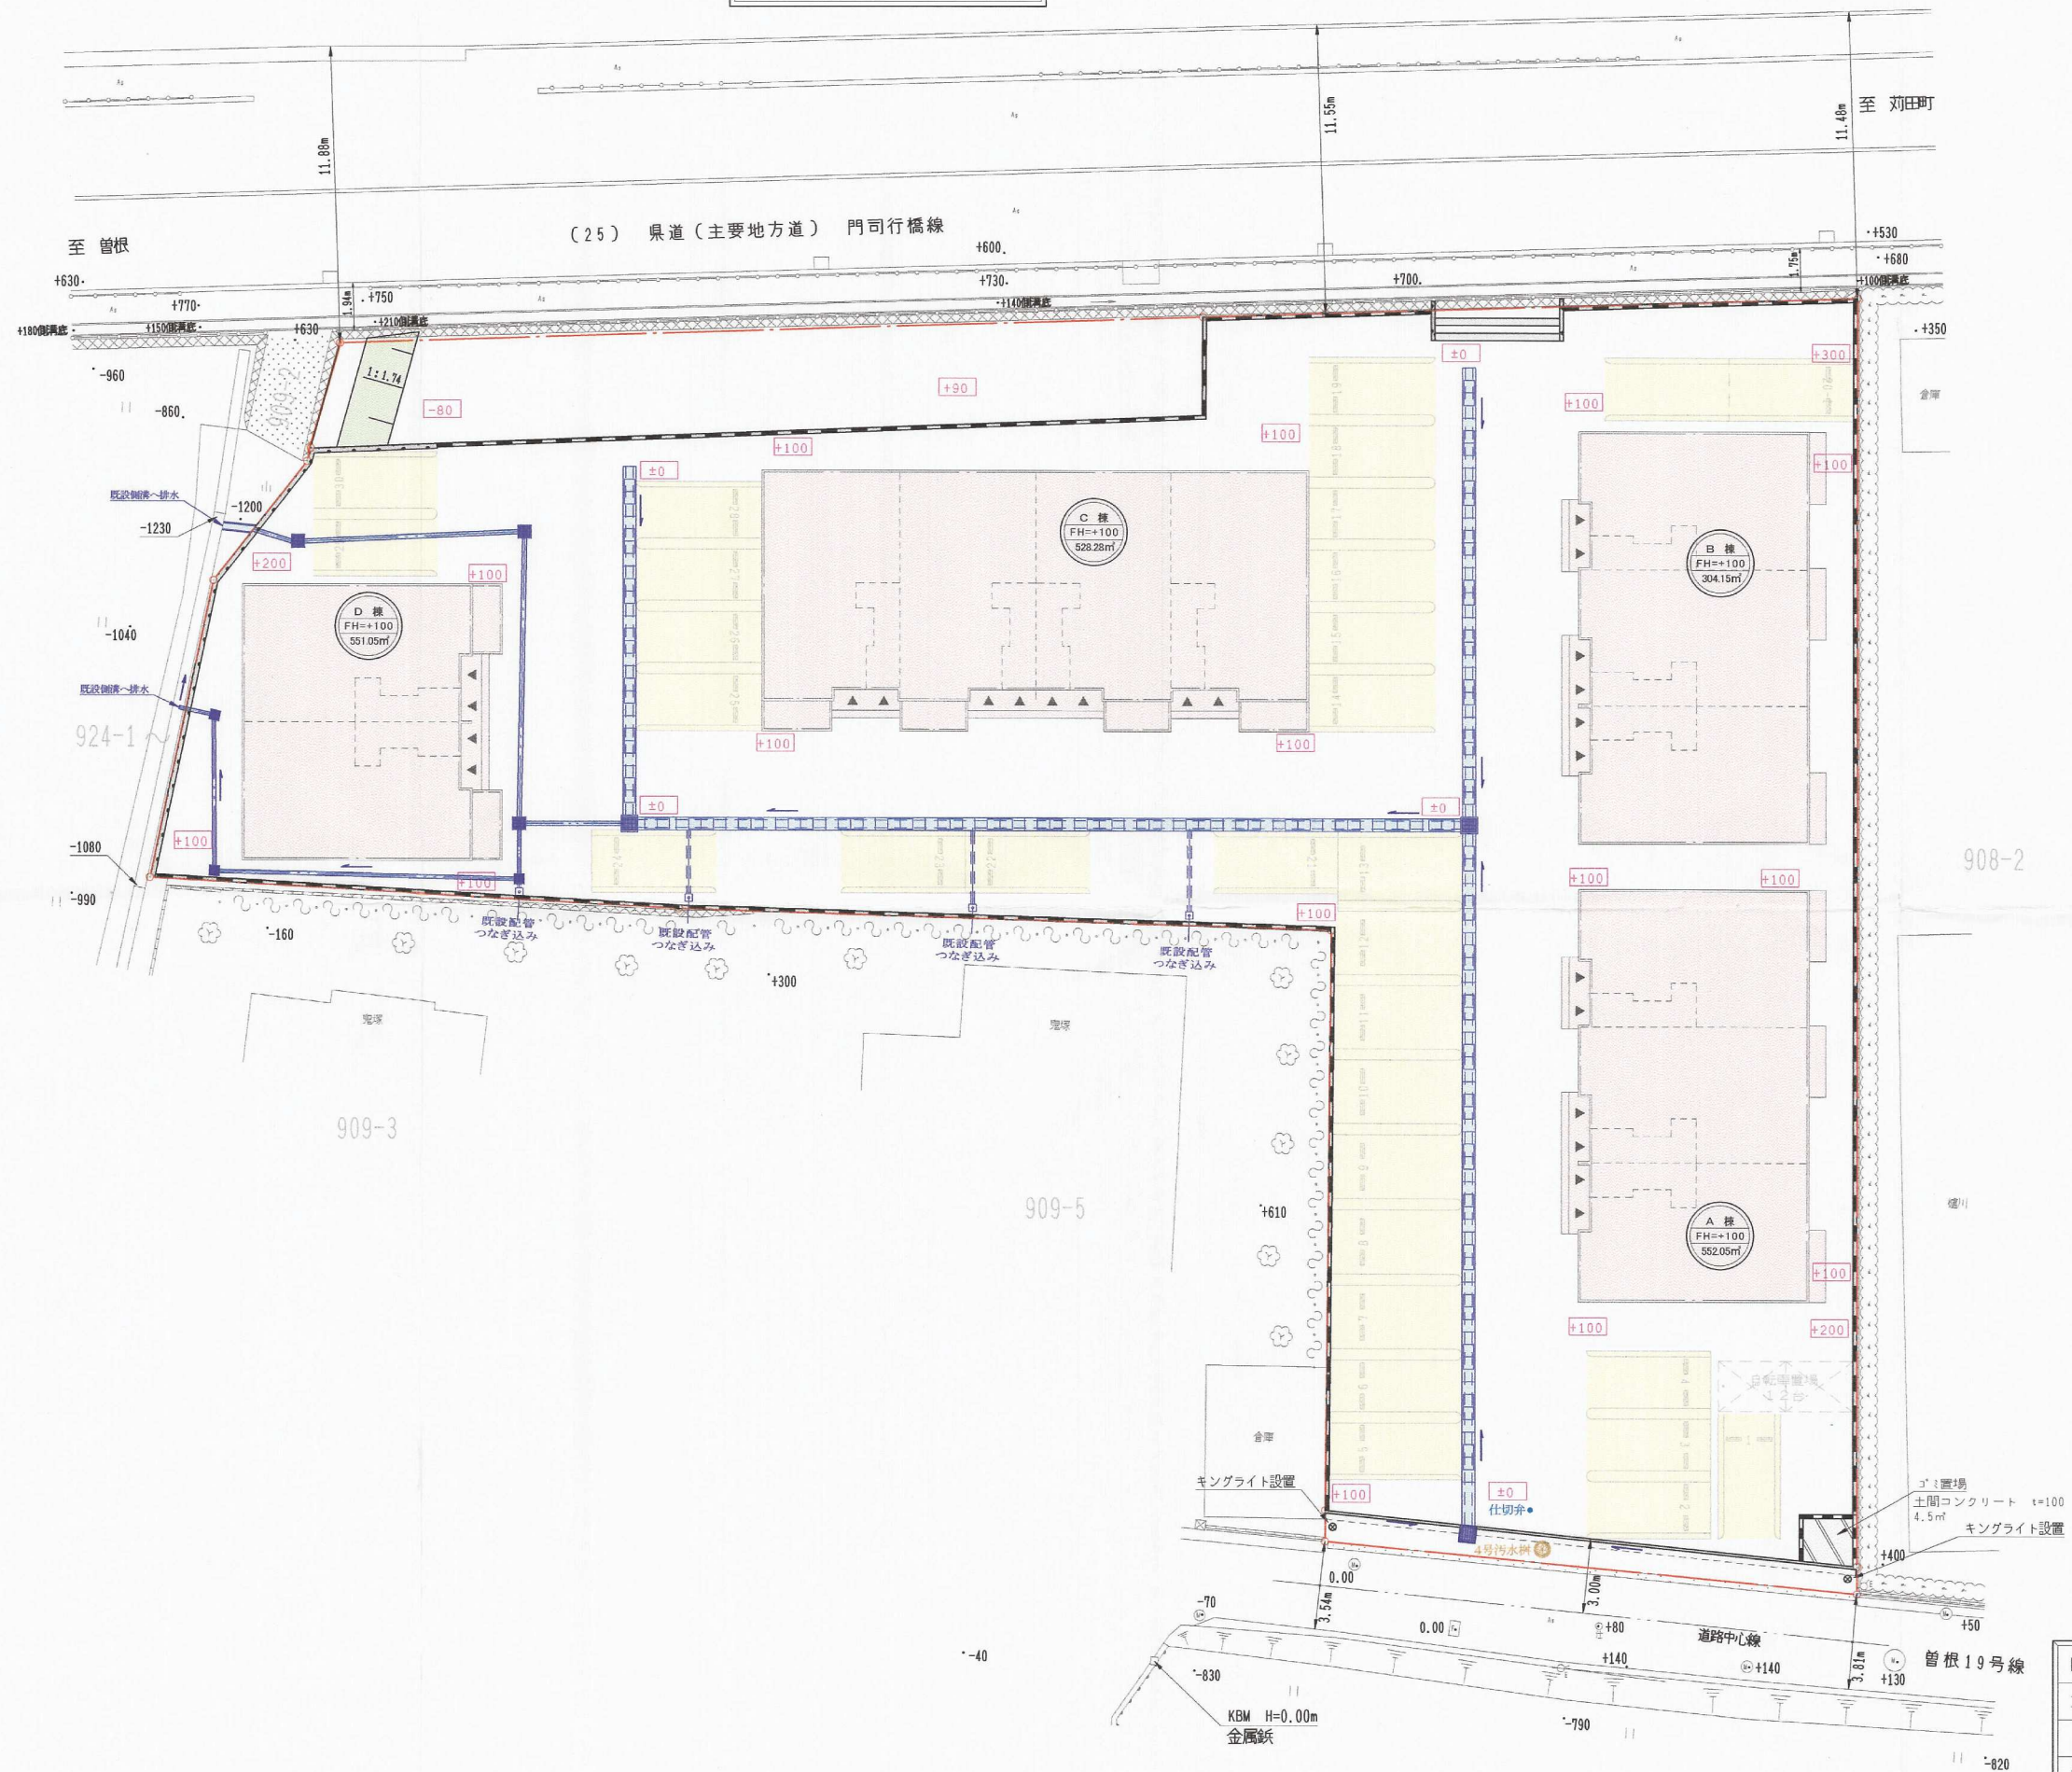

棟数・・・4棟 世帯数・・・24世帯

竣工 開発許可 32条協議

図面名称	土地利用竣工図		
工事場所	北九州市小倉南区中曾根新町 908番1 909番1		
縮尺	S=1/200	図面番号	NO-5
設計年月日	平成 16年 9月 13日		
設計者	北九州市小倉北区田町10番23号 (有) 第一測量設計 設計者 田中 寛 TEL 093-592-6677		