


# 土地利用竣工平面図

(排水竣工平面図) S=1:300

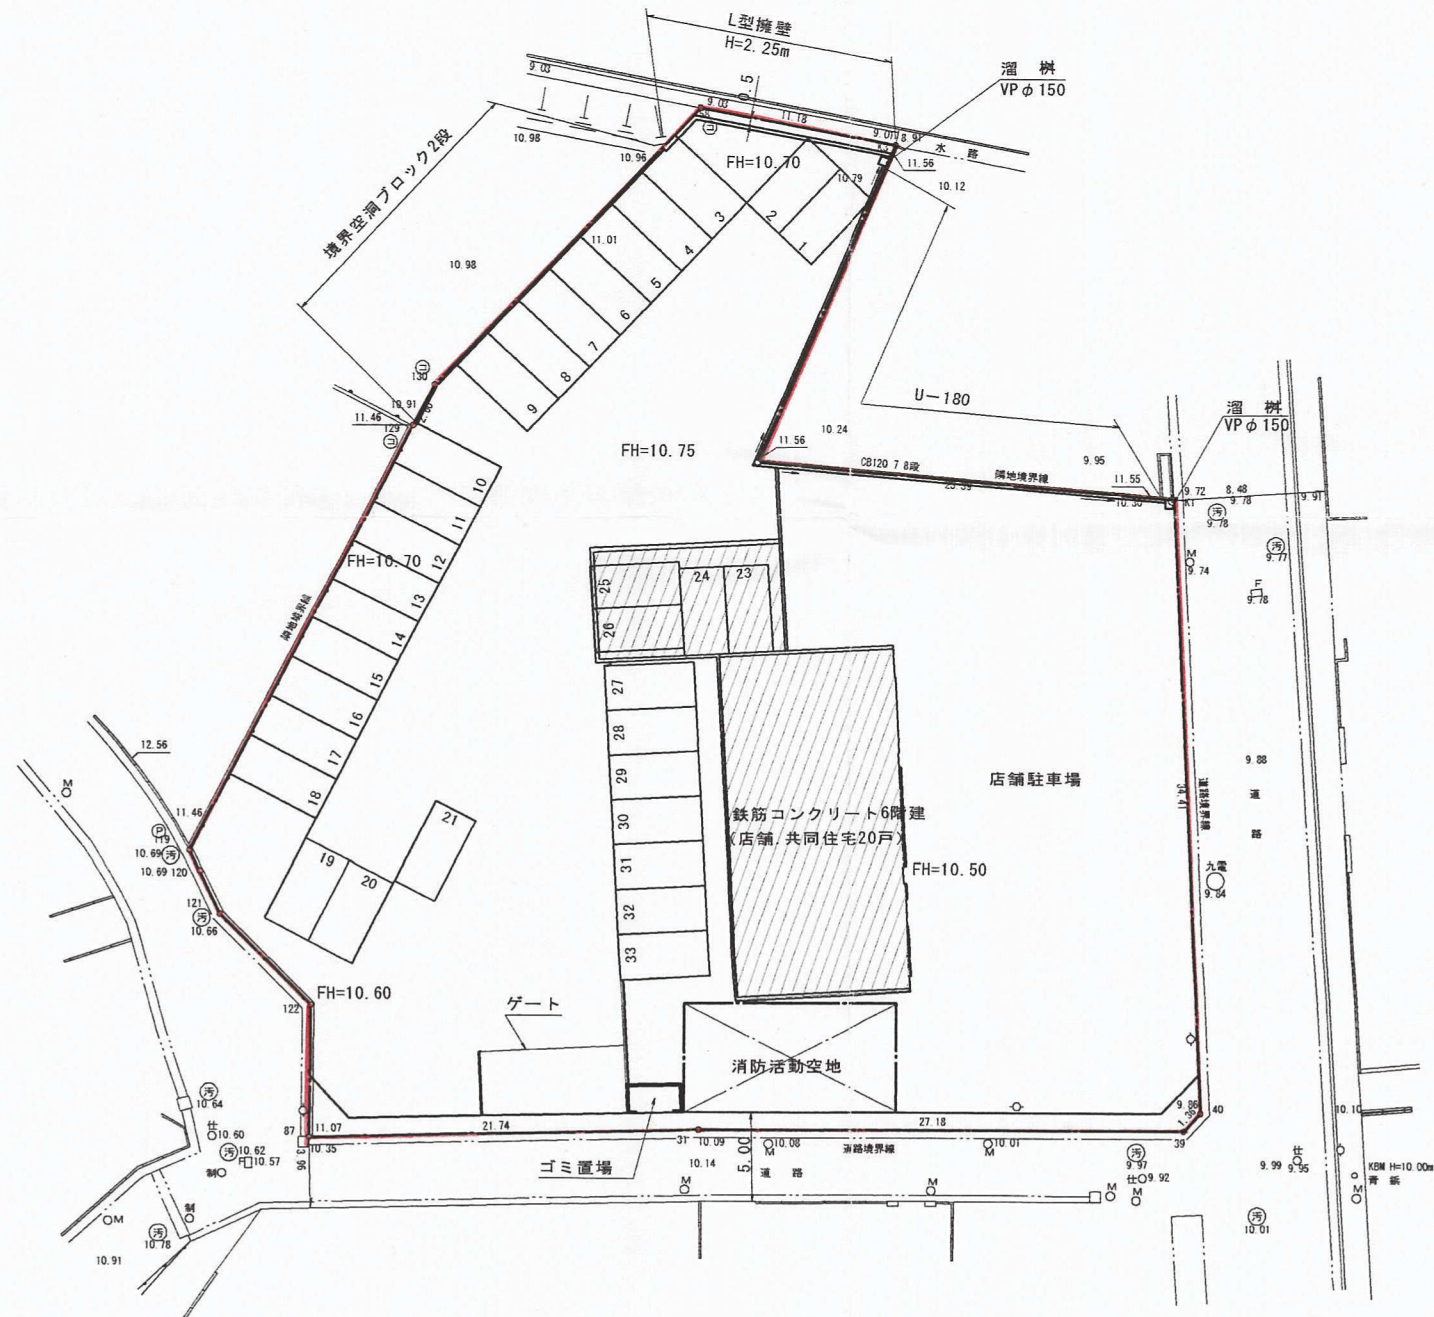

開発者	TEL	伊崎テル子
開発区域の地名	小倉南区下石田一丁目	
図面種別	土地利用竣工平面図 (排水竣工平面図)	
図面番号	縮尺	設計年月日
5	S=1:300	
設計者	北九州市小倉北区馬借3-3-37 (有) 高尾設計事務所 TEL 093-511-4067 氏名 高尾 容 旦 ㊞	