


土地利用竣工図

S=1:500

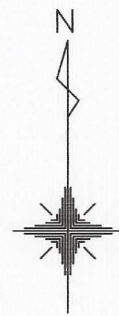

19-24 完了

開発者	TEL 093-965-0816	セキスハイム九州㈱
開発区域の地名	北九州市小倉南区朽網西二丁目	
図面種別	土地利用竣工図(2222)	
図面番号	縮尺	設計年月日
6	S=1:500	H21.1.7
設計者	北九州市小倉北区馬借三丁目3番37号 (有)高尾設計事務所 TEL 093-511-4067 氏名 高尾 容 旦	