
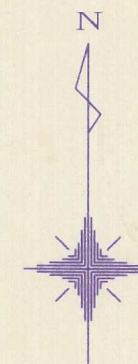


土地利用竣工平面図

S=1:500

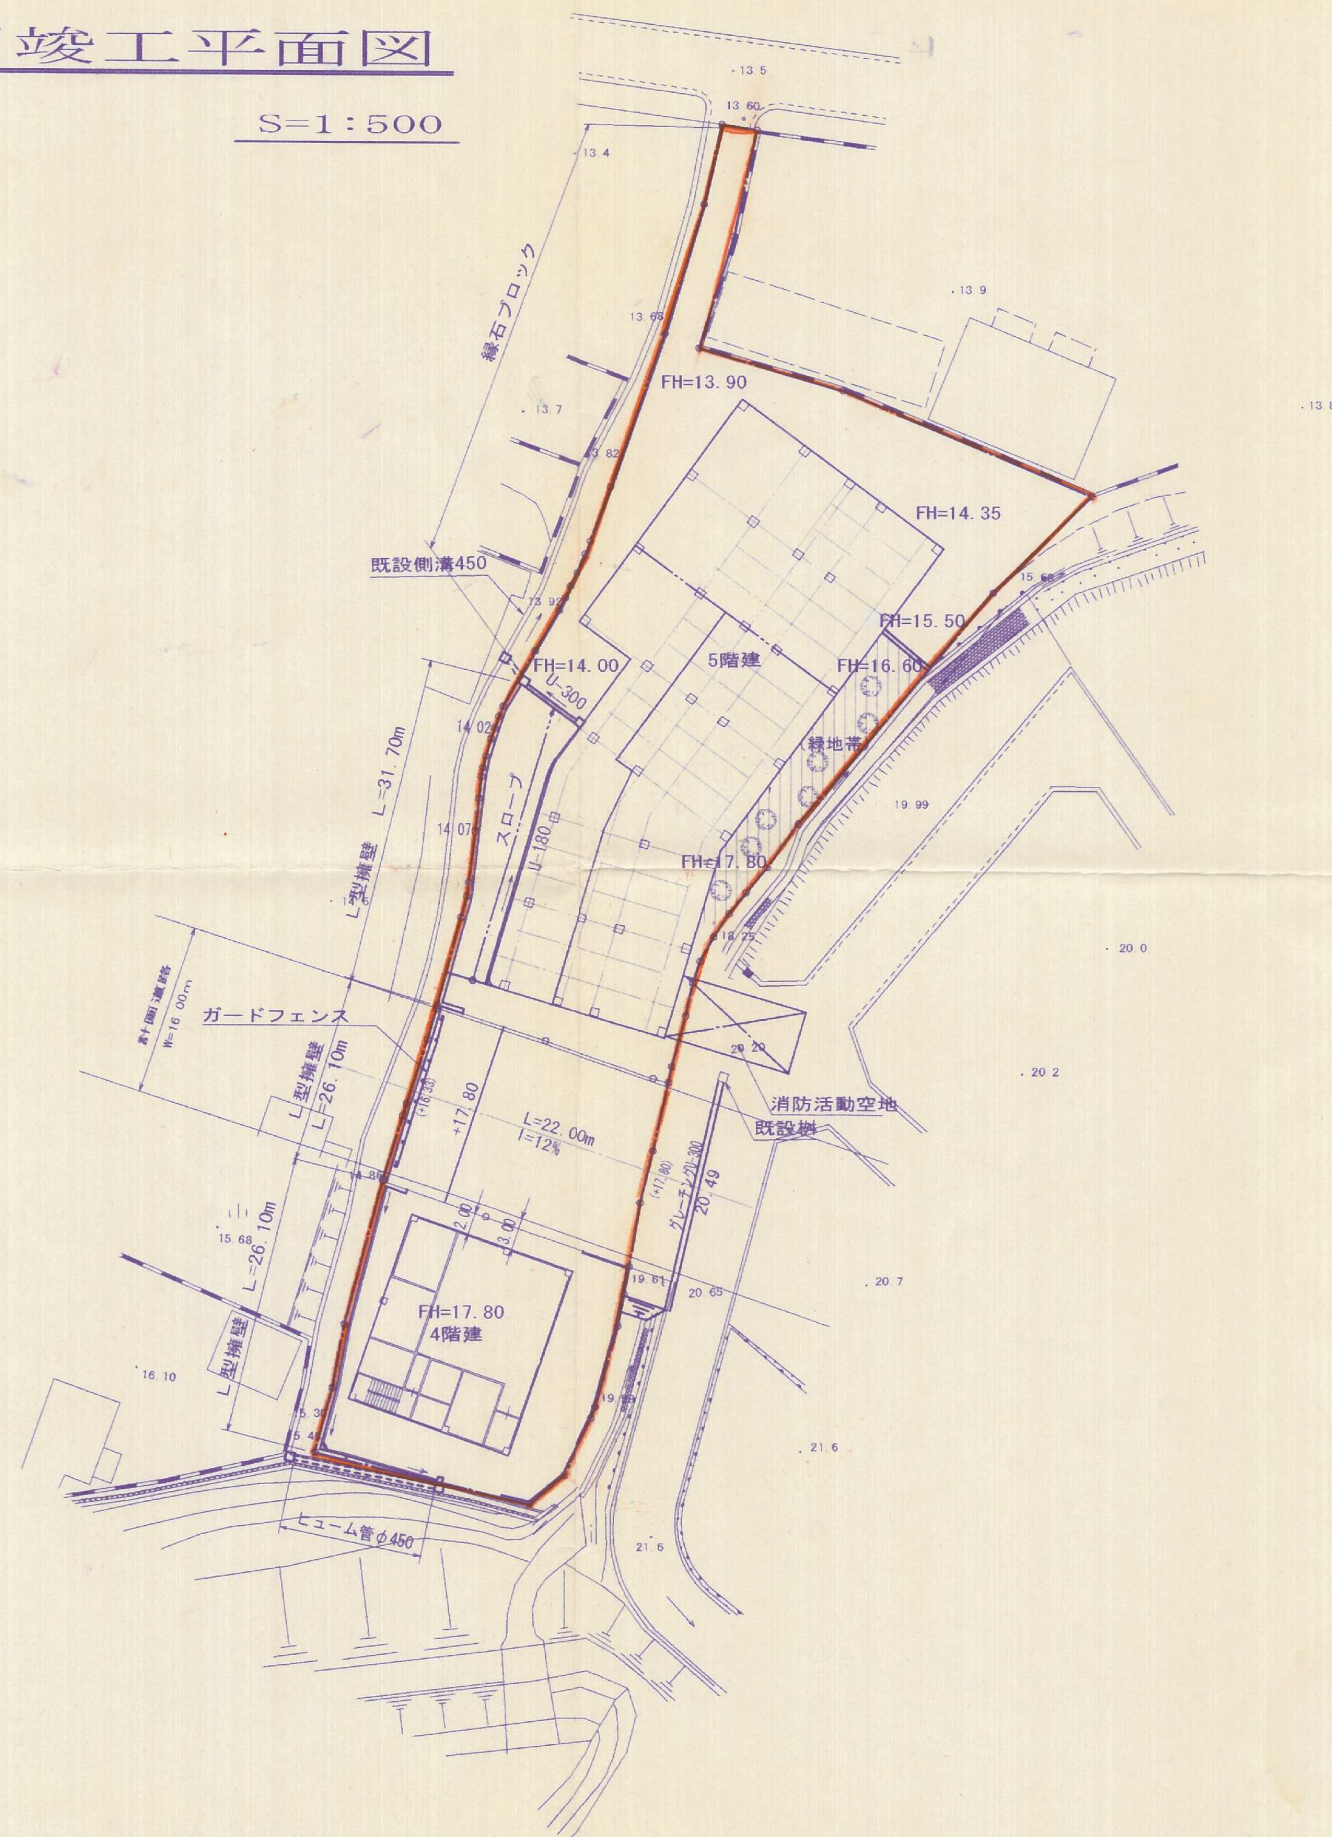

竣工図

開発者	TEL	有限会社コウノ
開発区域の地名	小倉南区長野東町	
図面種別	土地利用竣工平面図	
図面番号	縮尺	設計年月日
6	S=1:500	H16.9
設計者	北九州市小倉北区馬場3-3-37 (有) 高尾設計事務所 TEL 093-511-4067 氏名 高尾 容 旦	