
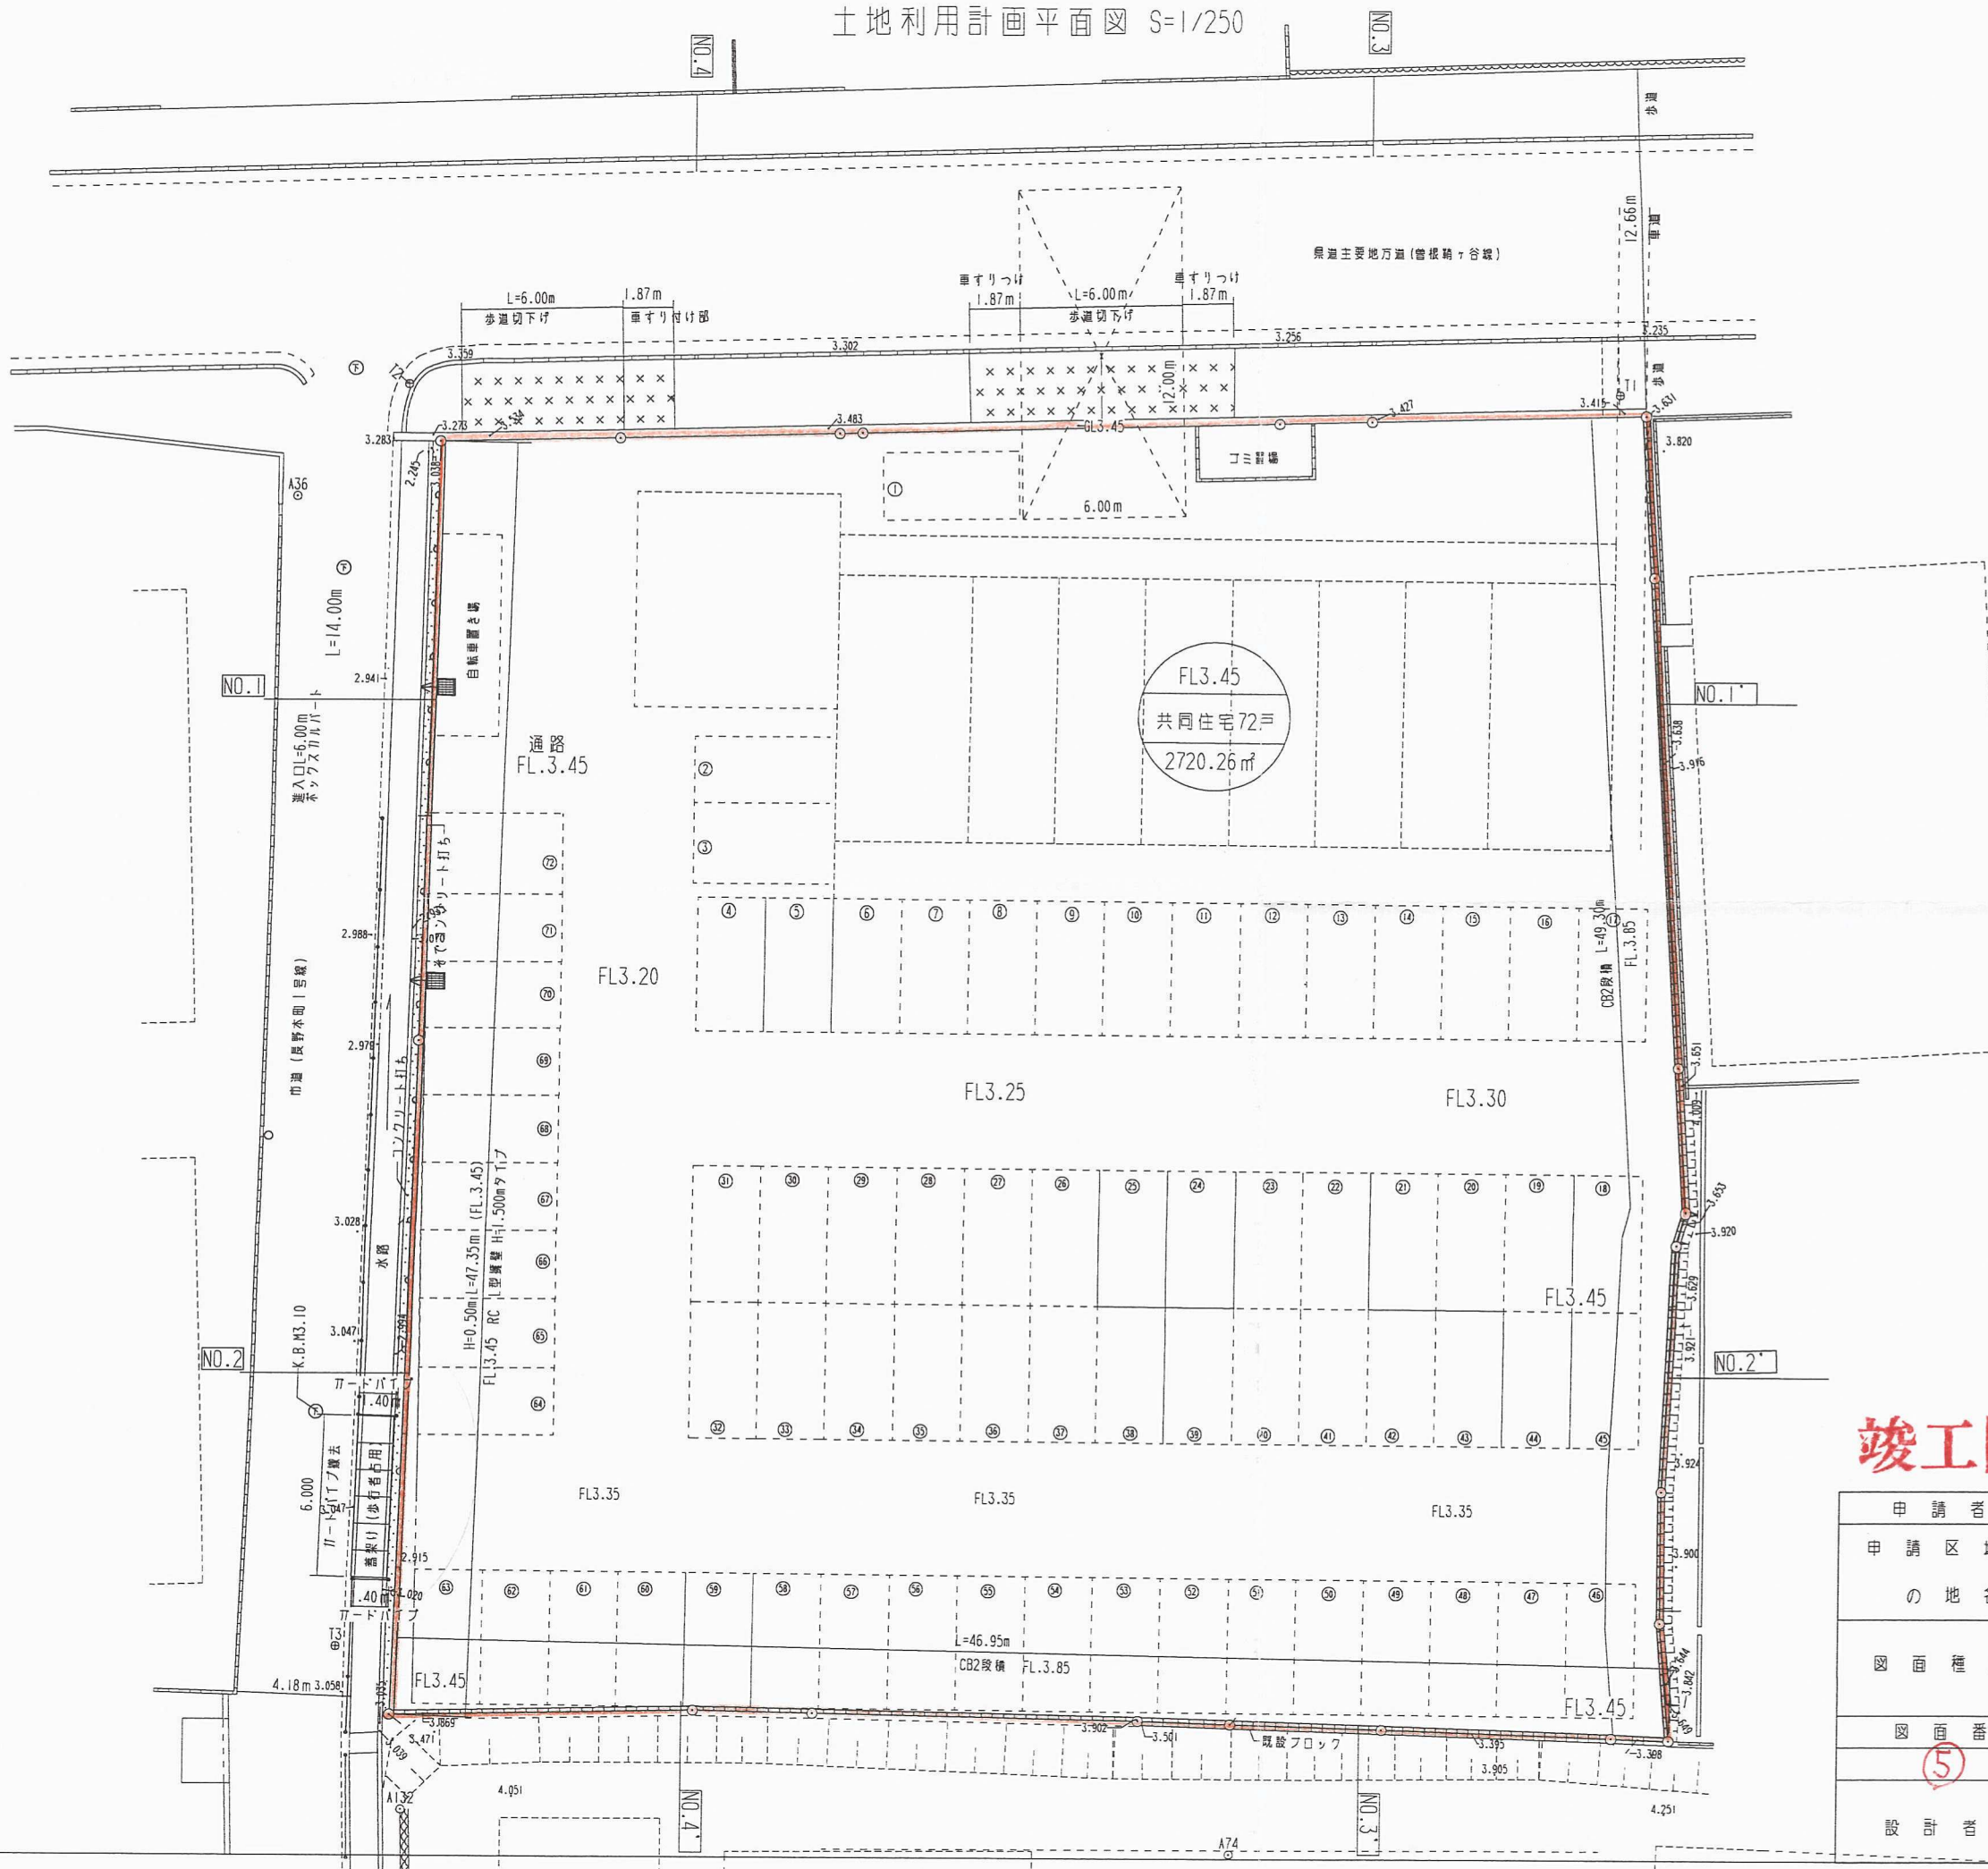


土地利用計画平面図 S=1/250

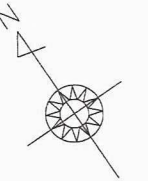

竣工図

申請者	小 出 隆 幸	
申請区域 の地名	北九州市小倉南区長野本町二丁目2245-1ほか	
図面種別	土地利用計画平面図	
図面番号	縮 尺	設計年月日
5	1/250	平成21年6月10日
設計者	鶴丸土地家屋調査士事務所 土地家屋調査士 鶴 丸 政	
	692-8033	