


土地利用計画平面図

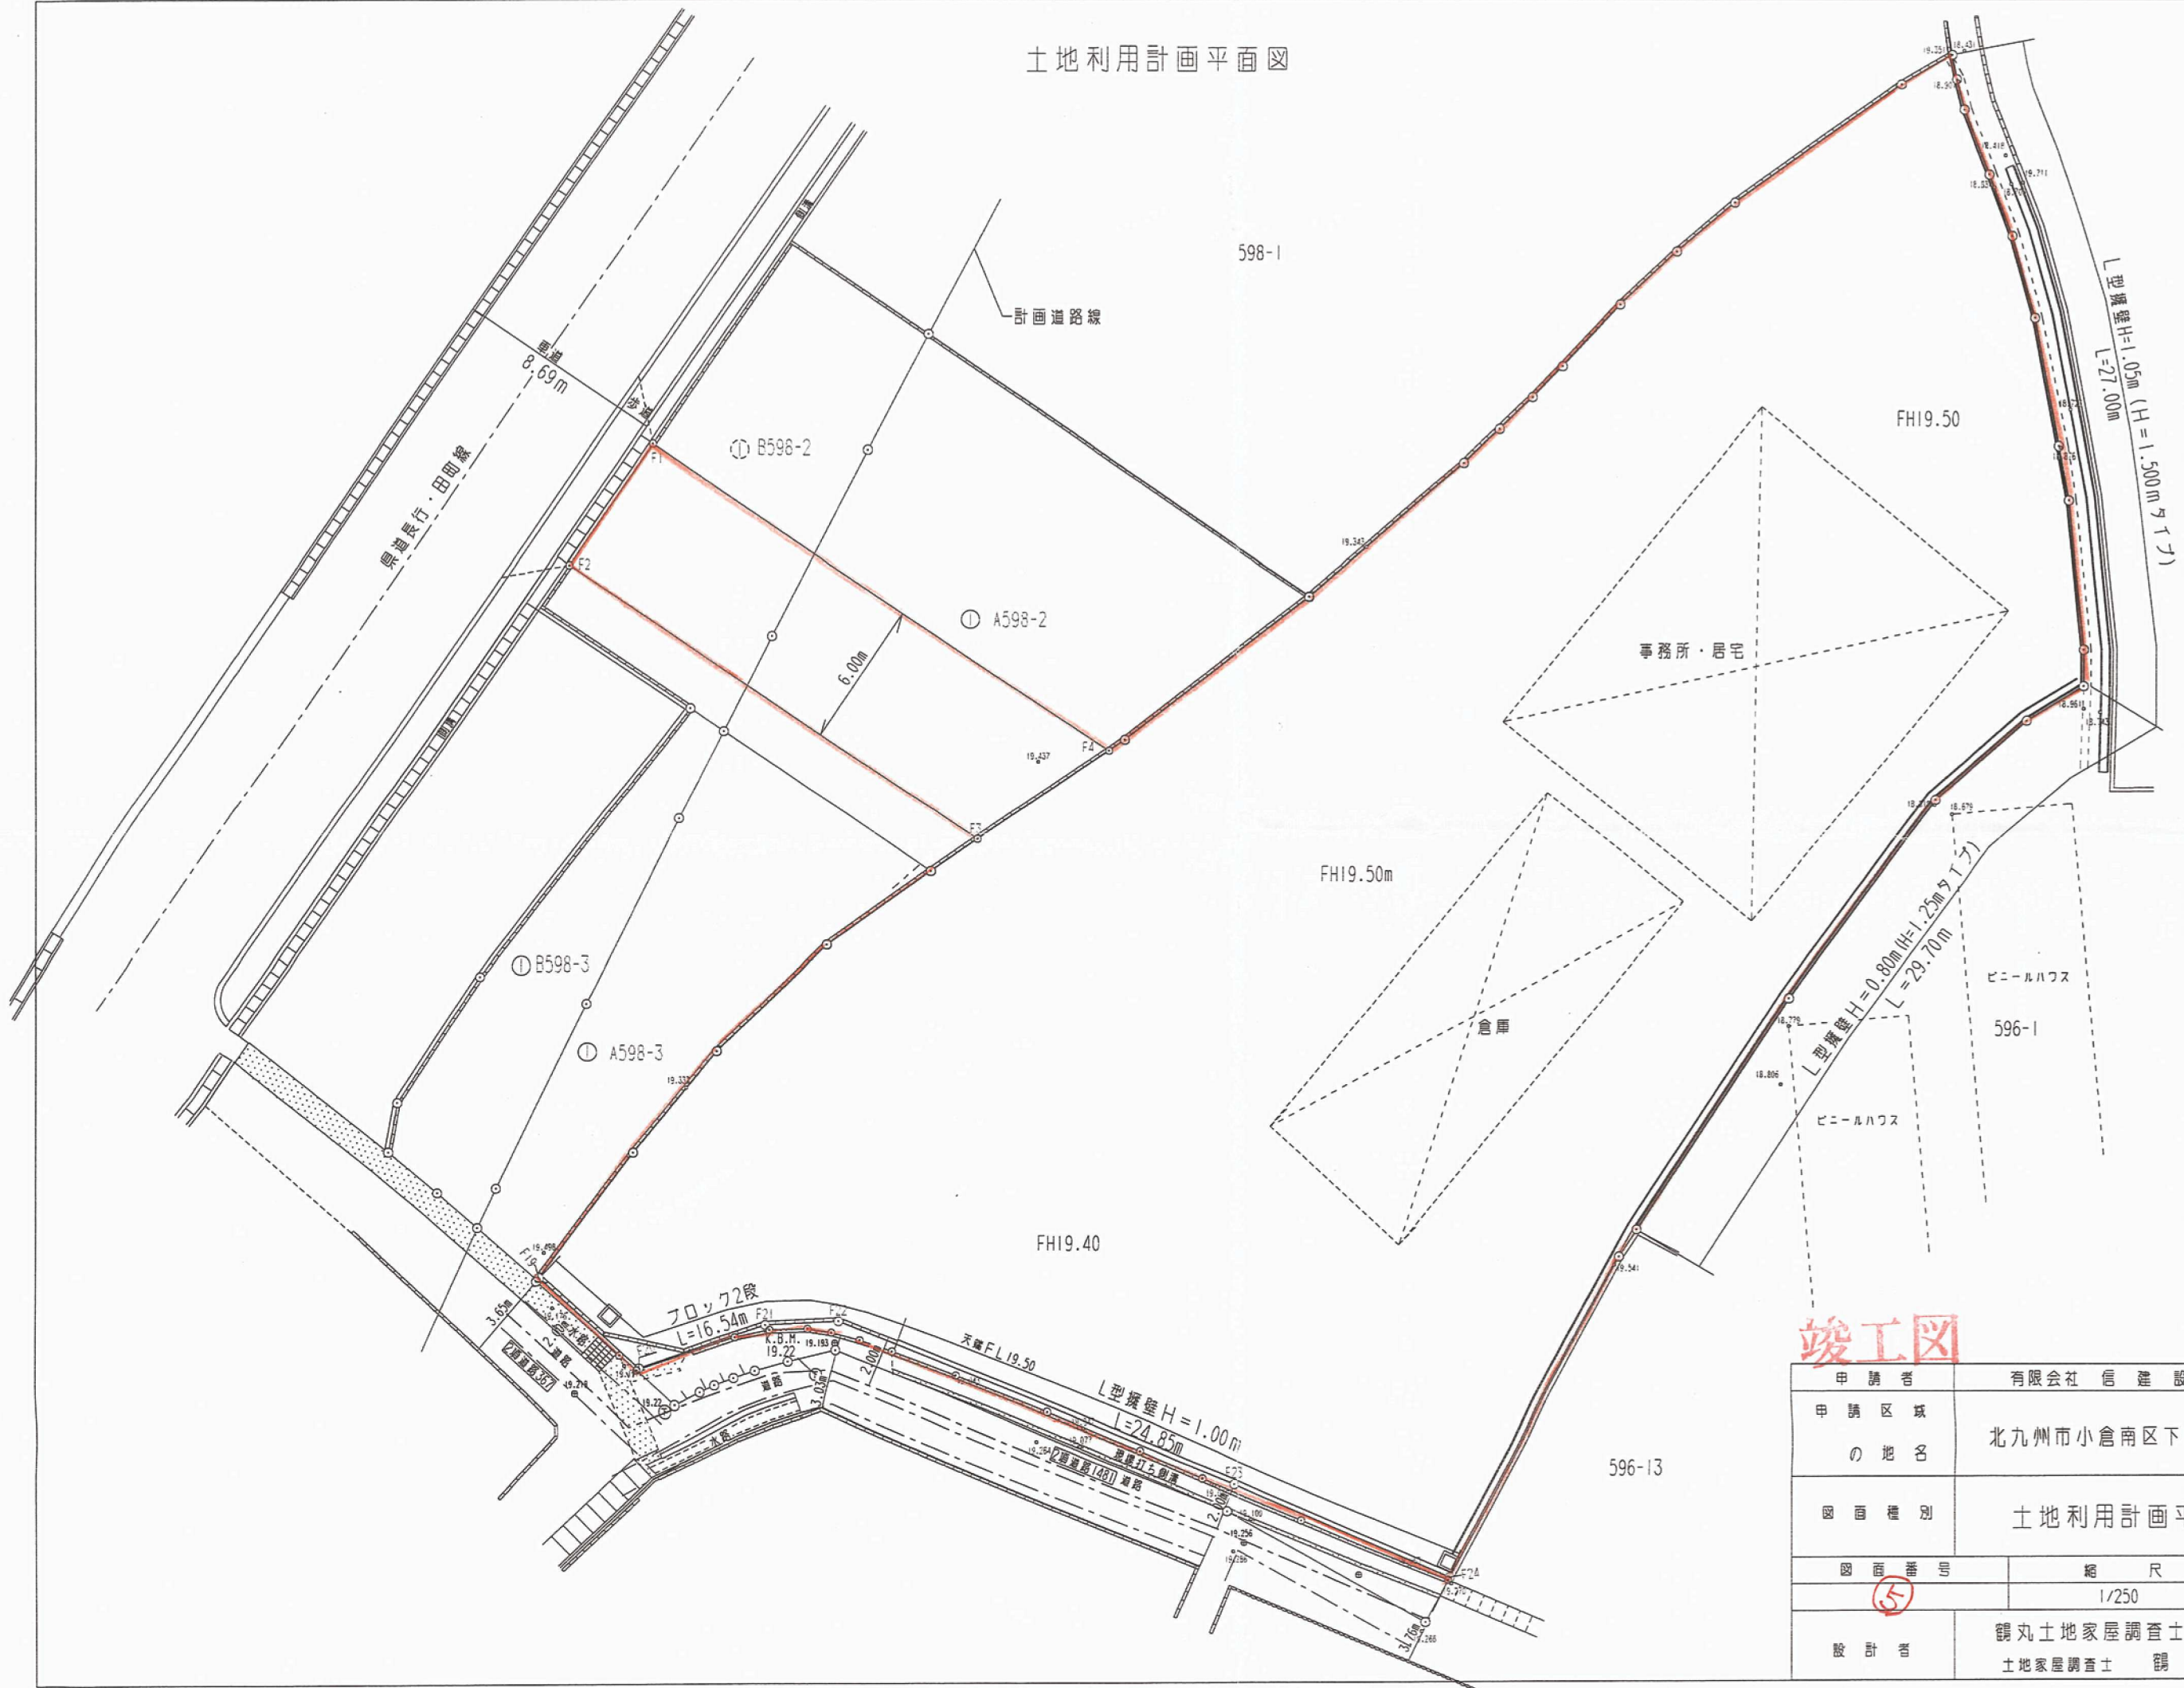

竣工図

申請者	有限会社 信 建 設		
申請区域 の地名	北九州市小倉南区下南方二丁目597		
図面種別	土地利用計画平面図		
図面番号	縮 尺	設 計 年 月 日	
5	1/250	平成20年10月3日	
設計者	鶴丸土地家屋調査士事務所 土地家屋調査士 鶴 丸 政 勝 2-8033		

20127