


土地利用 竣功 図

S=1:200

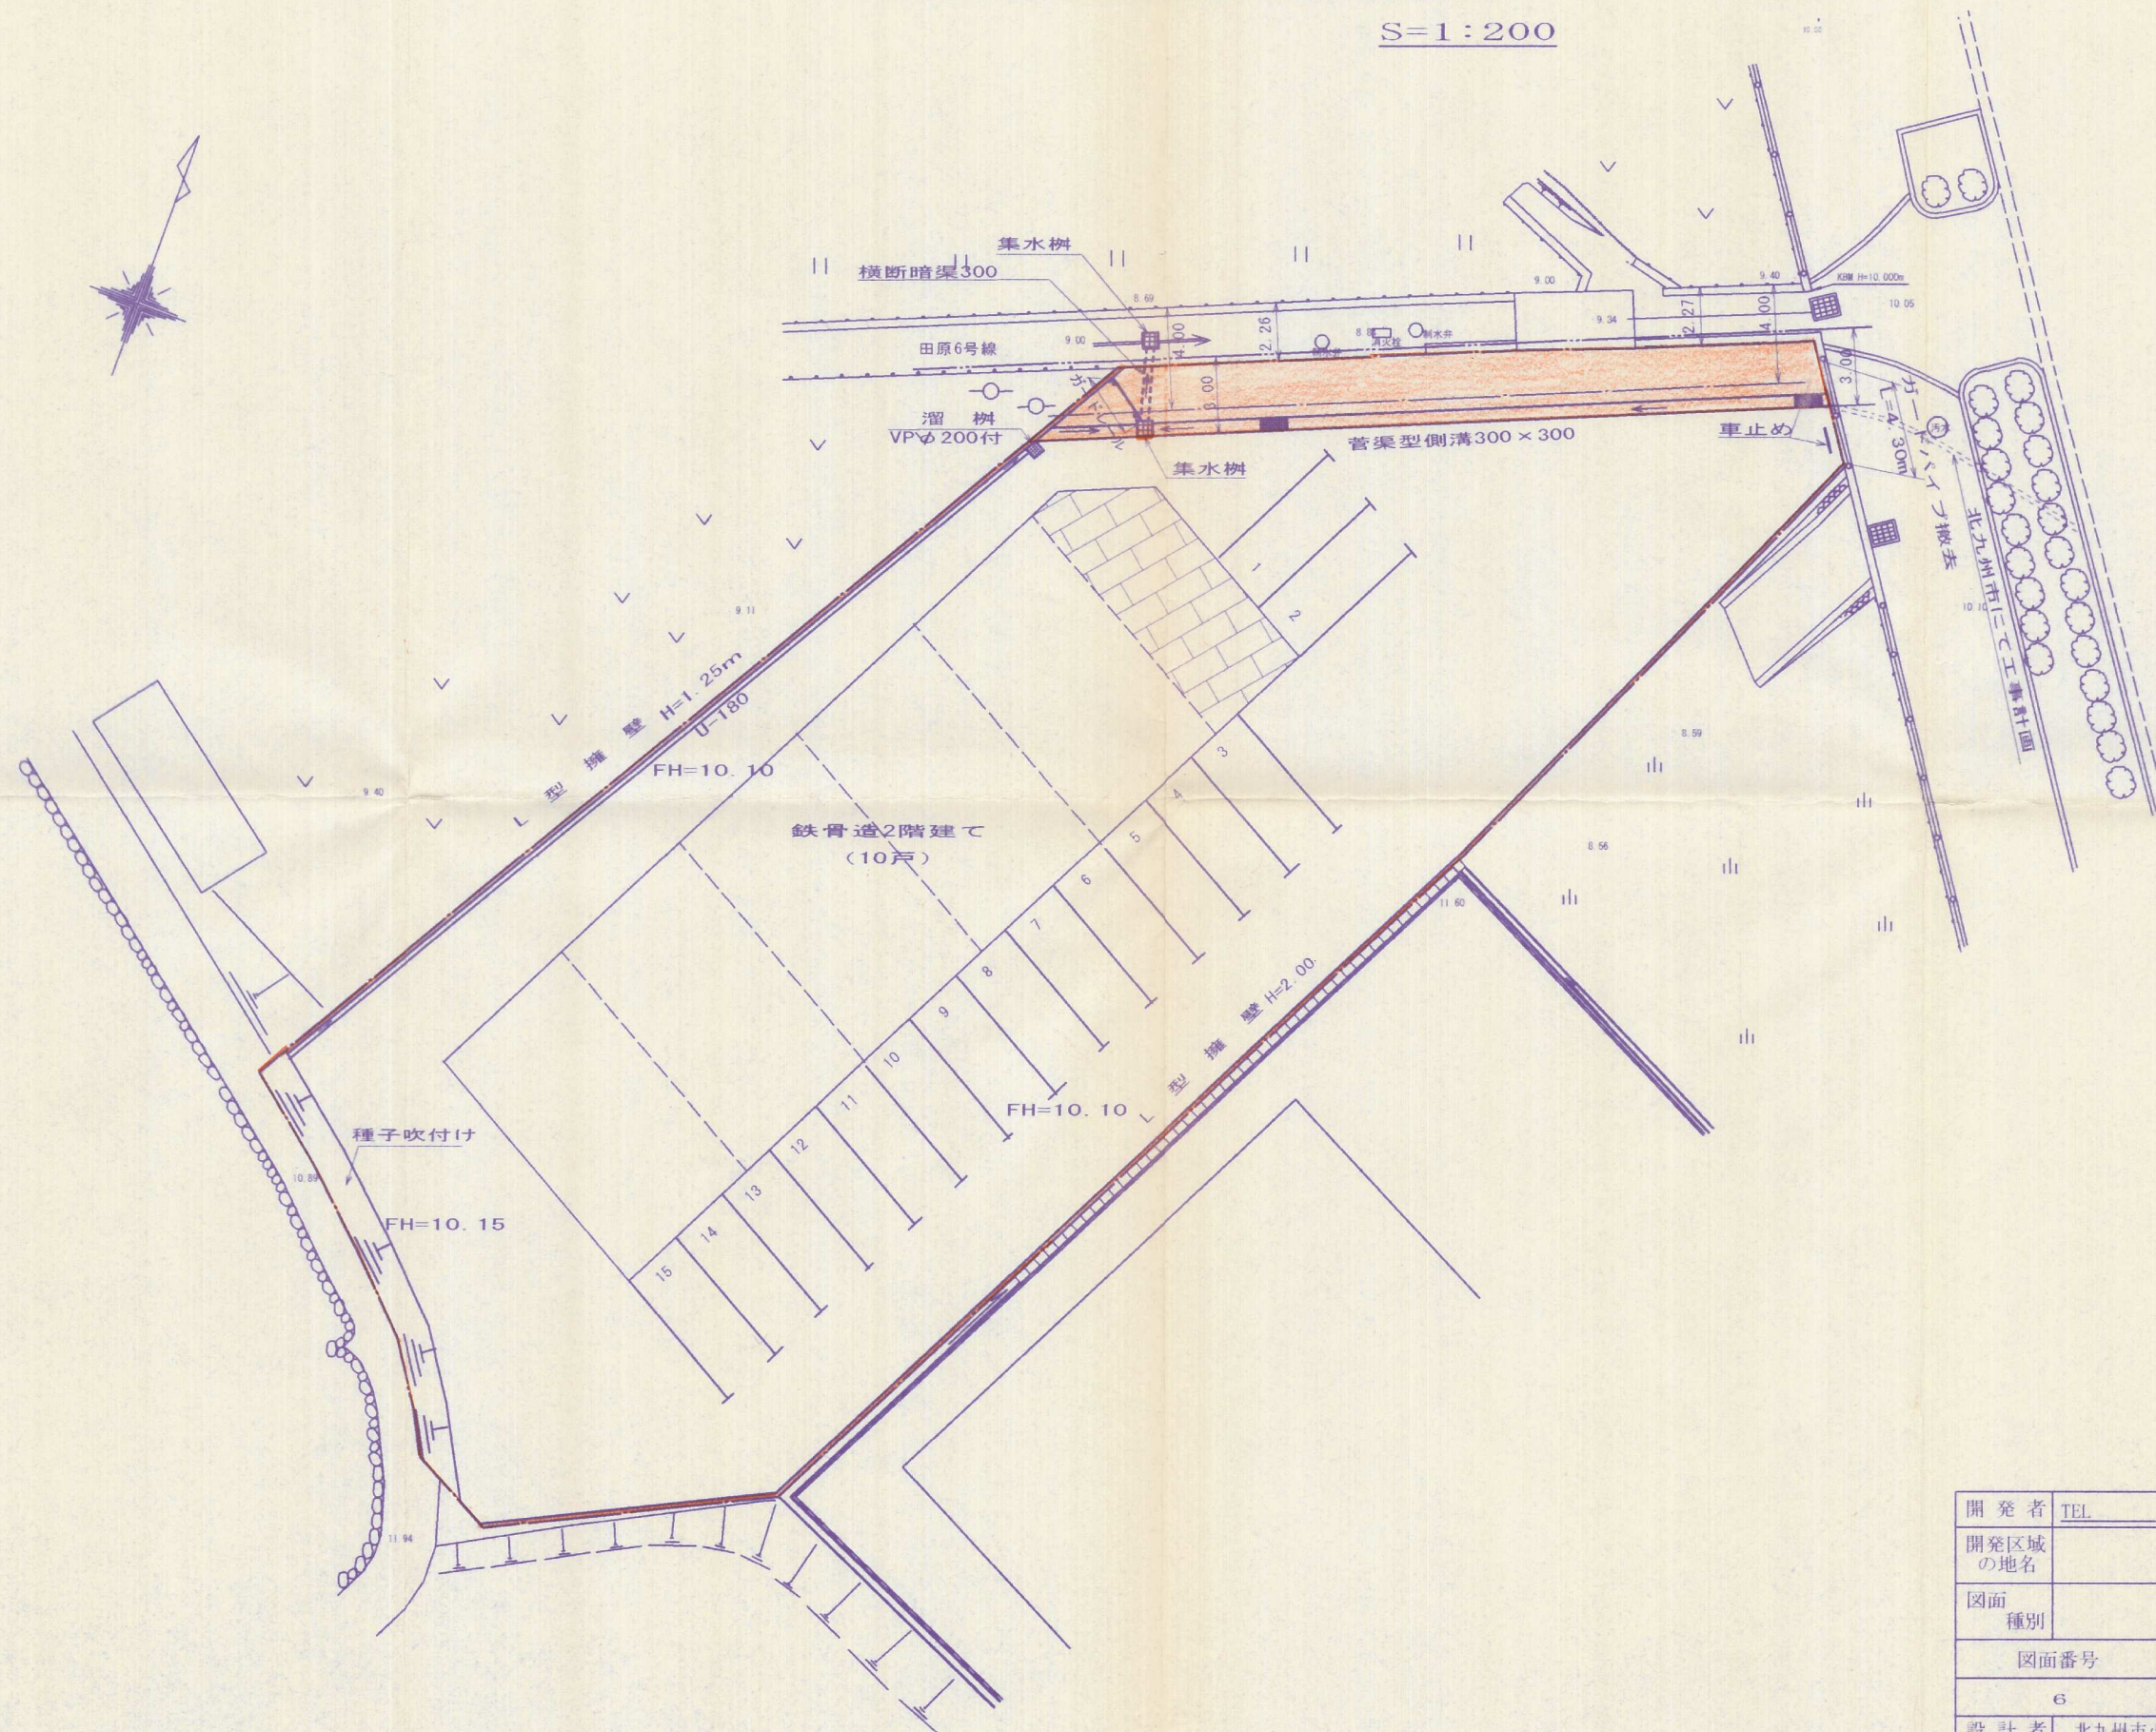

開発者	TEL	坂本 眞一
開発区域の地名	小倉南区田原四丁目	
図面種別	土地利用 竣功 図	
図面番号	縮 尺	設計年月日
6	S=1:200	
設計者	北九州市小倉北区田町14番28号 松本建築測量設計事務所 TEL.093-592-6869 氏名 松本 恒彦	