


# 土地利用竣工平面图

S=1:500

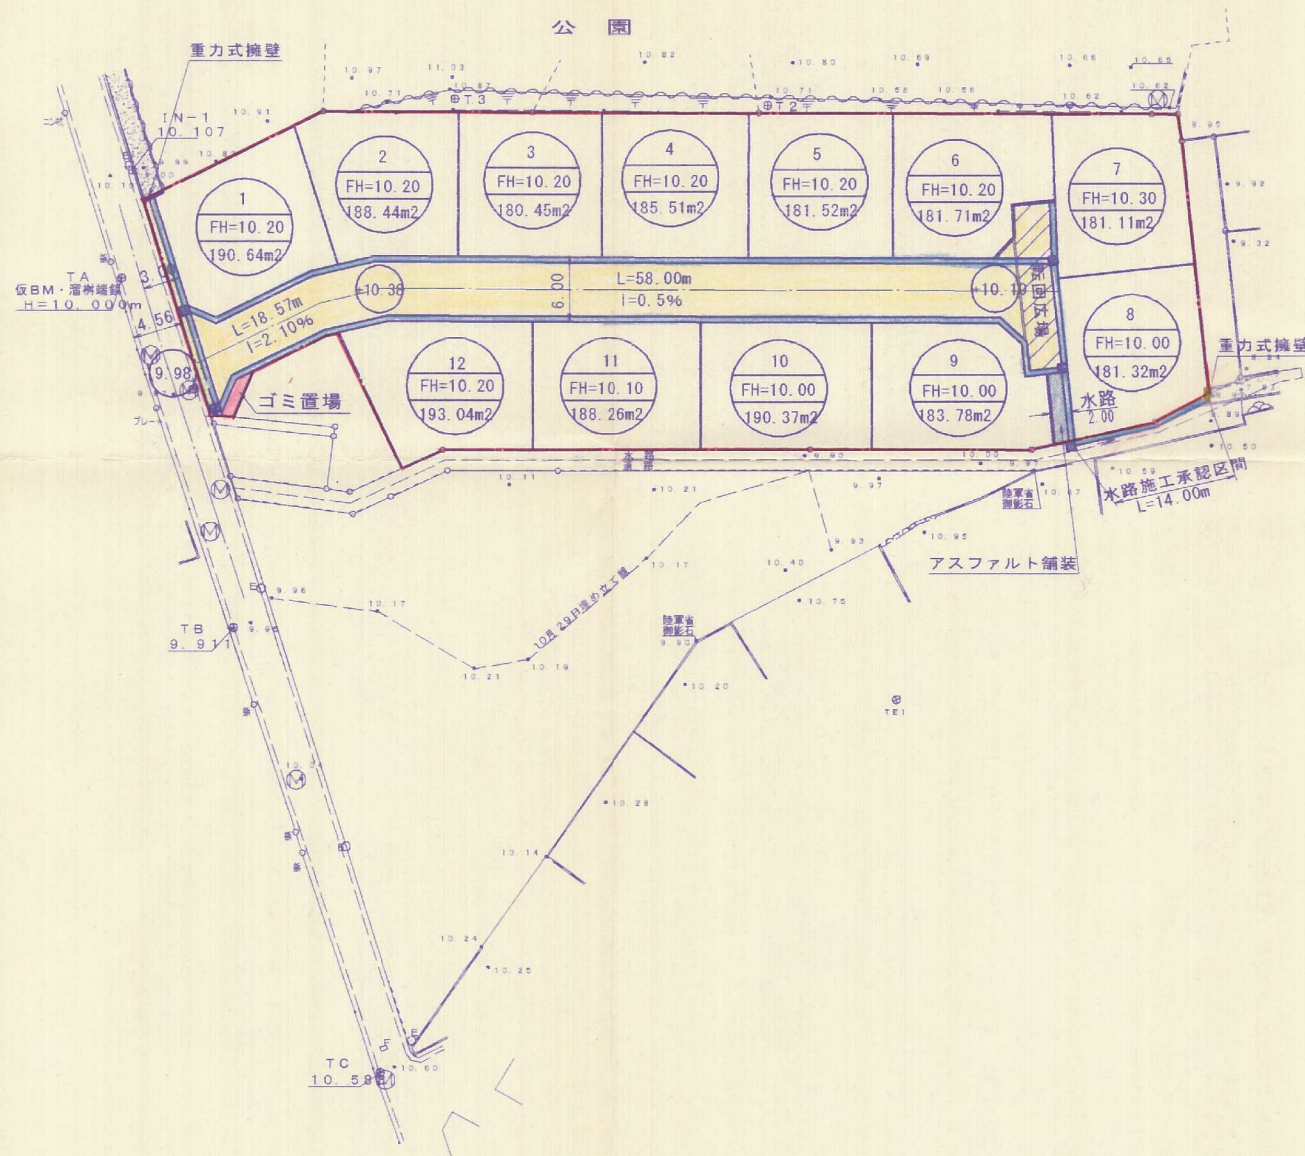

## 竣工図

|         |  |          |
|---------|--|----------|
| 開発者     | TEL  | 池畑産業株式会社 |
| 開発区域の地名 | 小倉南区重住二丁目  |          |
| 図面種別    | 土地利用竣工平面图 /  |          |
| 図面番号    | 縮尺   | 設計年月日    |
| 6       | S=1:500  |          |
| 設計者     | 北九州市小倉北区馬借3-3-37 (有) 高尾設計事務所<br>TEL 093-511-4067 氏名 高尾 容 臣 |          |