


土地利用竣工図

(排水竣工平面図)

S=1:250

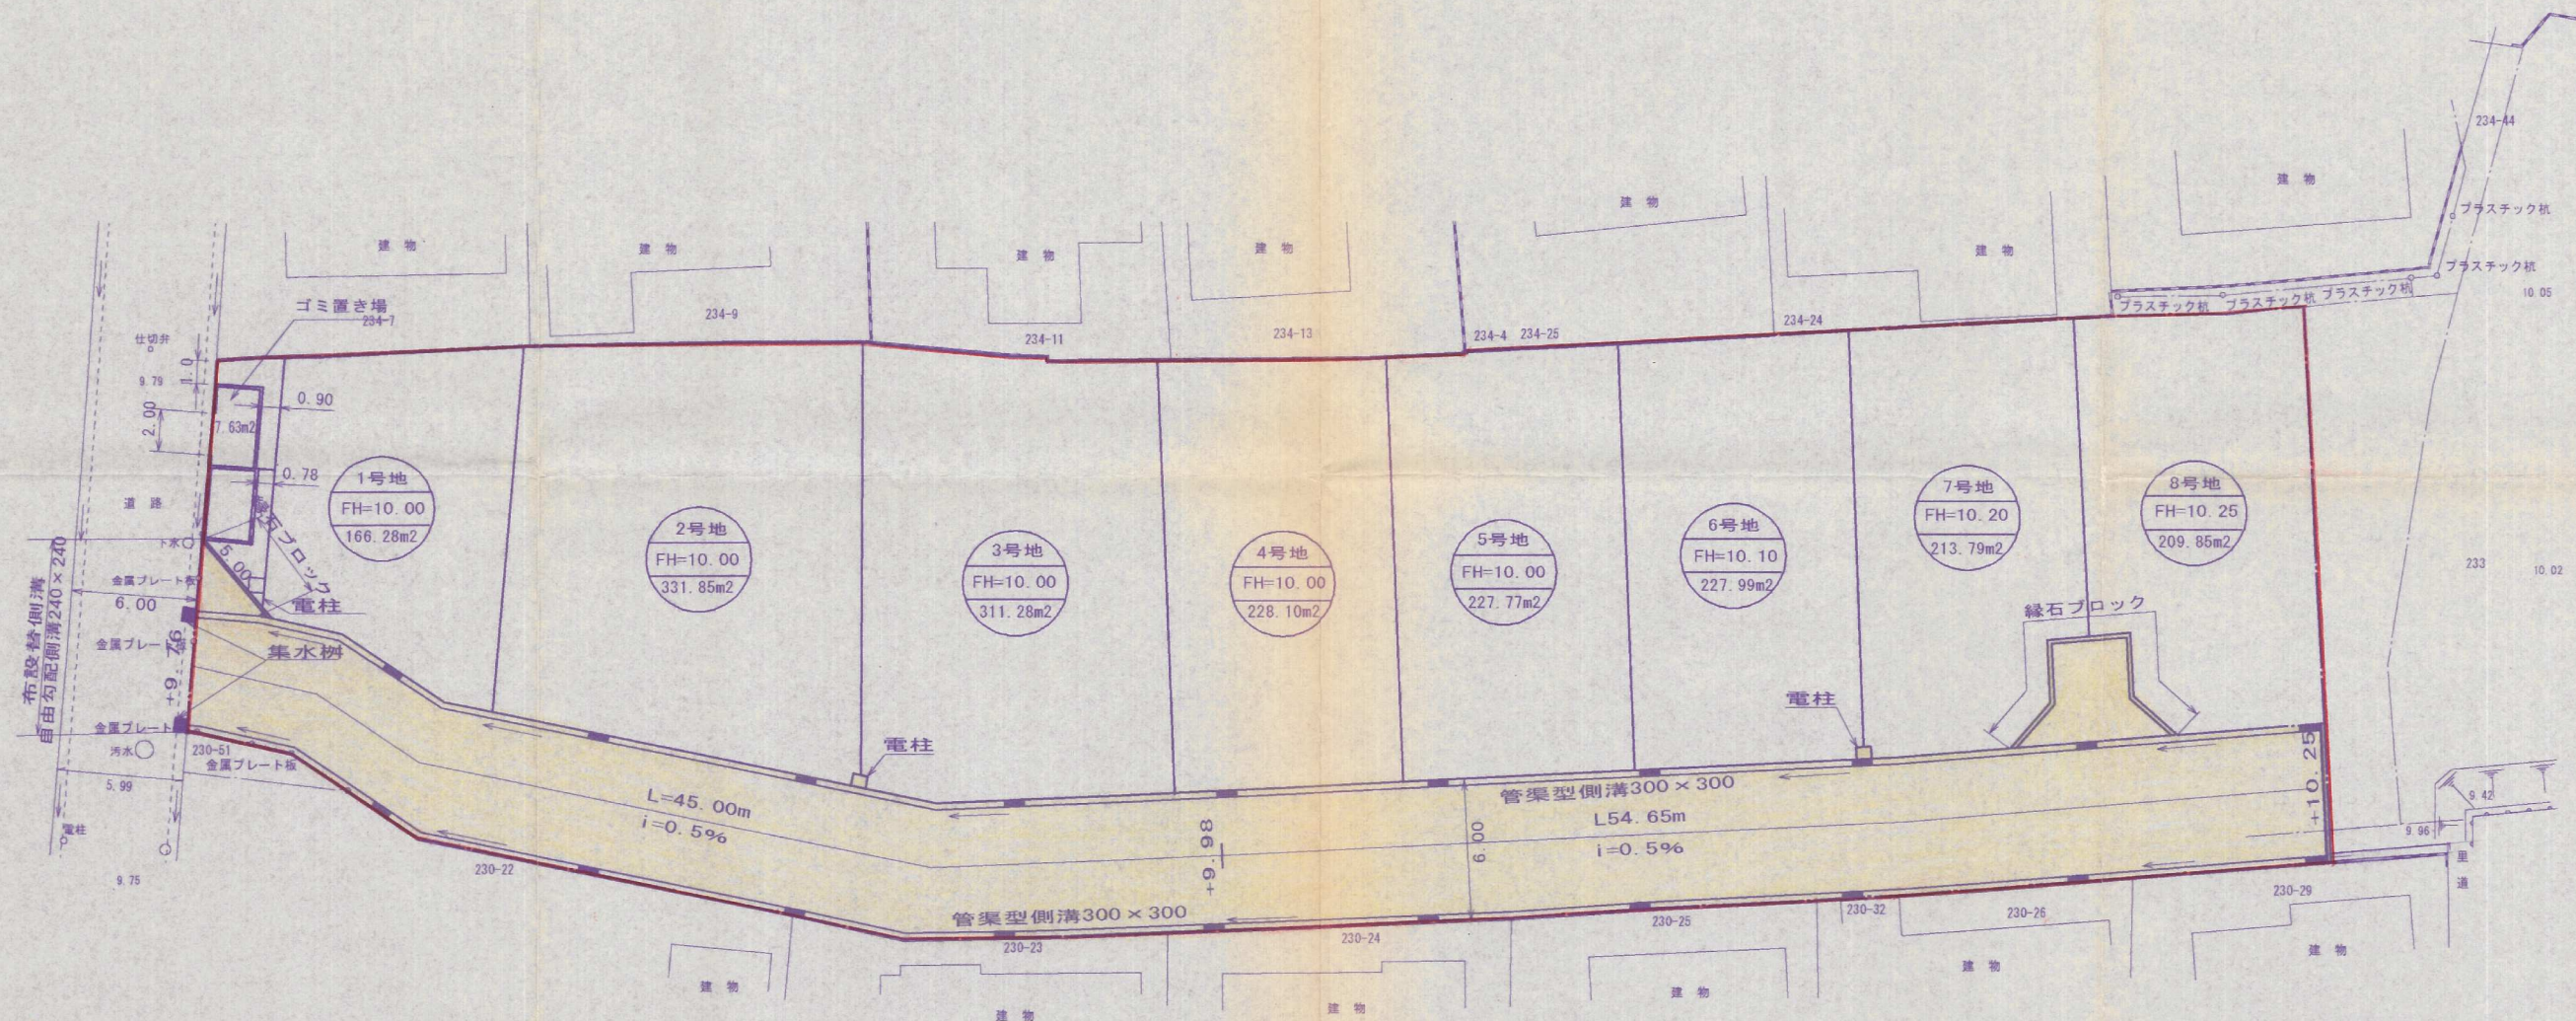

開発者	TEL 093-952-6266	有限会社 住 販
開発区域の地名	小倉南区沼本町一丁目	
図面種別	土地利用竣工図 排水竣工平面図	
図面番号	縮 尺	設計年月日
6	S=1:250	
設計者	北九州市小倉北区馬借3-3-37 (有) 高尾設計事務所 TEL 093-511-4067 氏名 高 尾 容 旦 ㊞	