


。 土部 取付道路 舗装 切欠 → 写真  
(投写)

。 下水 道路 → 下水  
(道路が 10m 幅の水路と 下水 400mmφ)


# 造成竣工平面図 土地利用竣工図

S=1:500

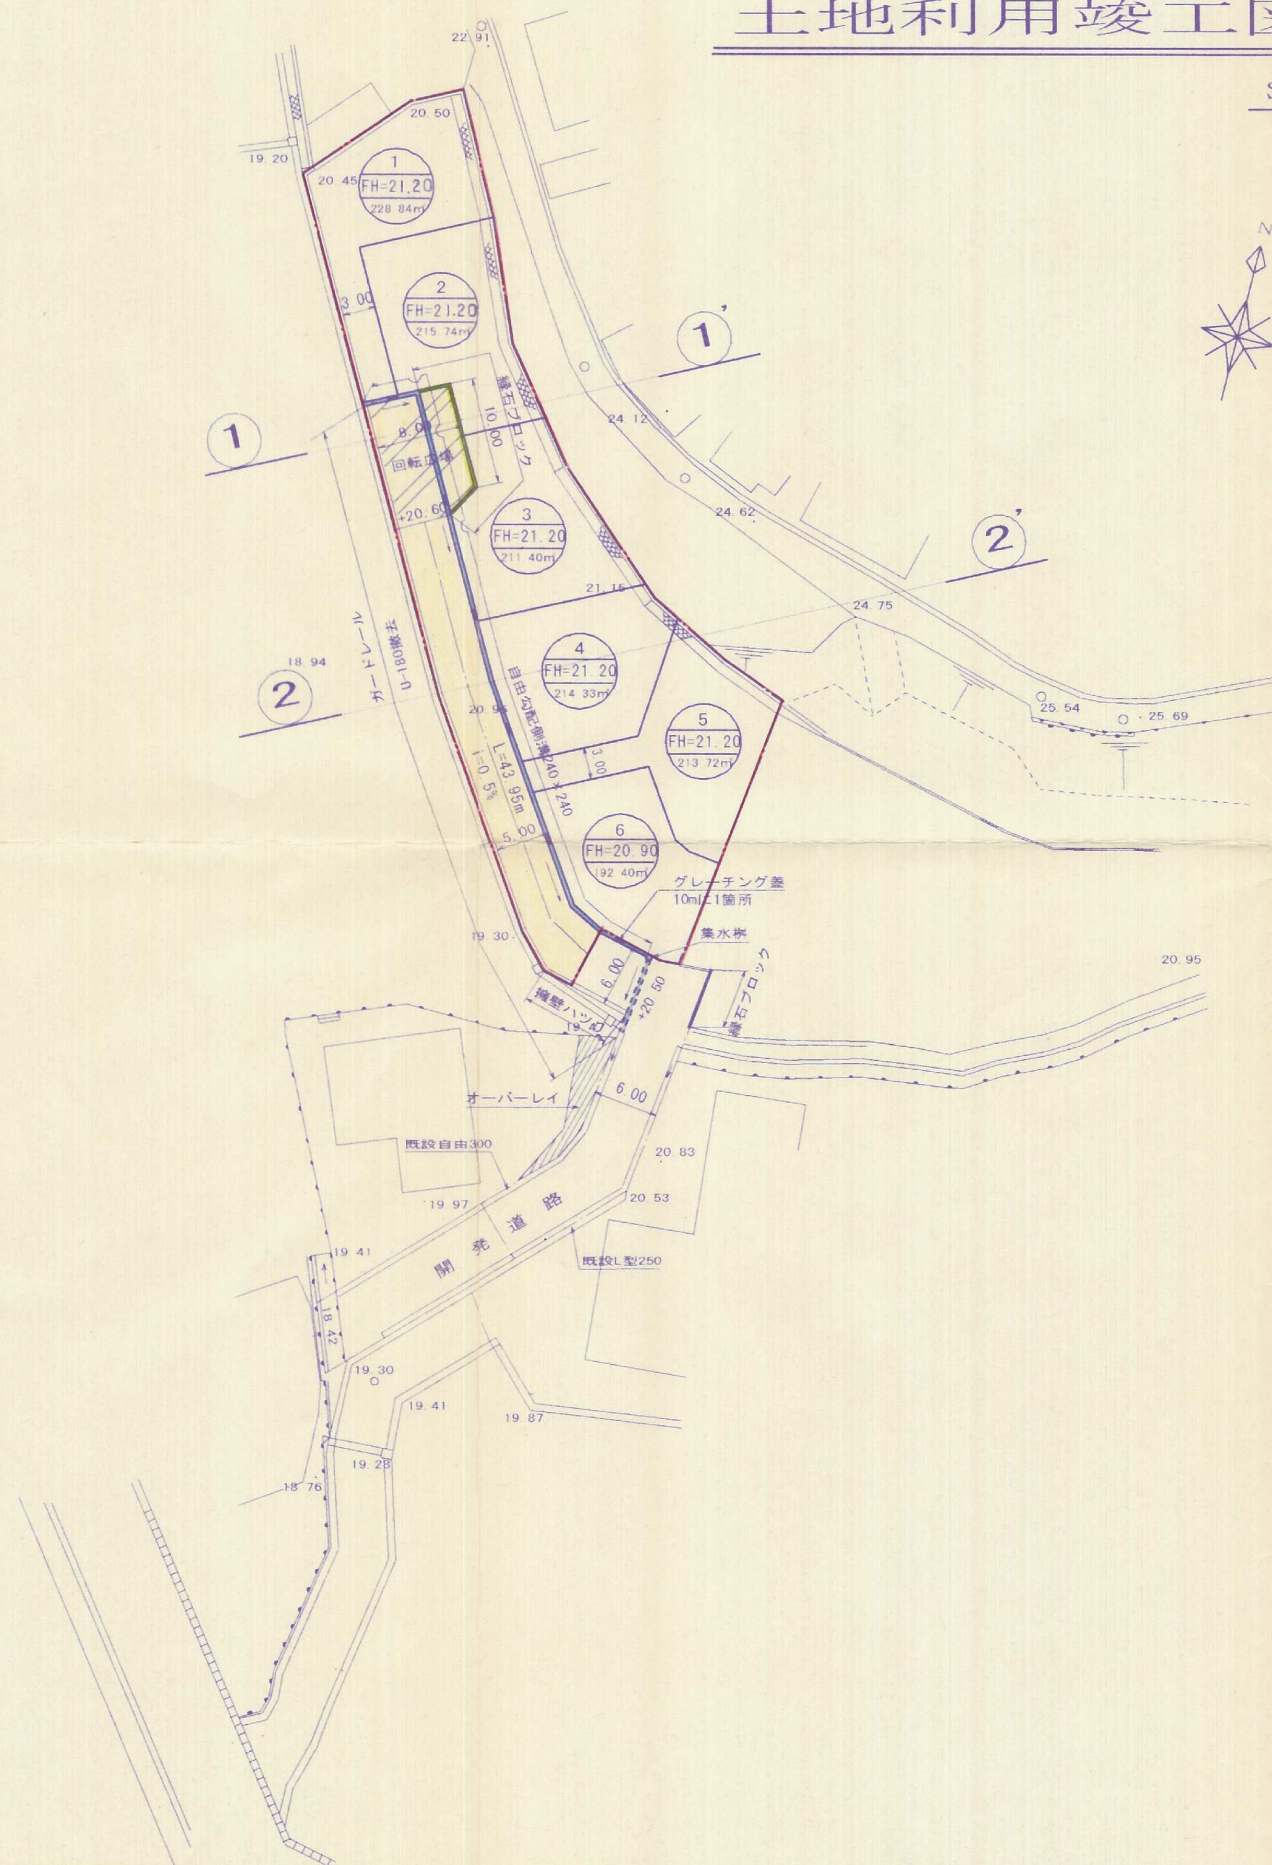

# 断面図

S=1:500

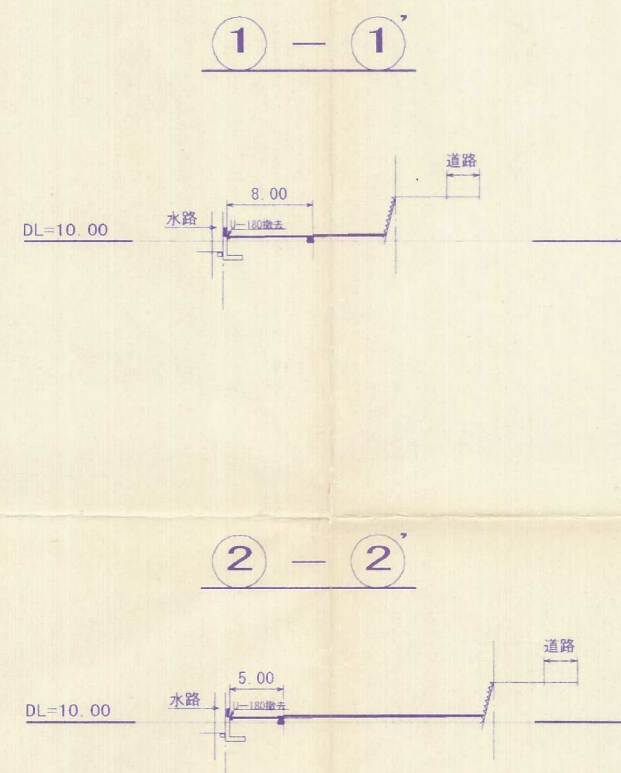

## 竣工図

開発者	TEL	南協商事株式会社
開発区域の地名	小倉南区徳力二丁目	
図面種別	造成竣工平面図 断面図 土地利用竣工図	
図面番号	縮尺	設計年月日
6	図示	
設計者	北九州市小倉北区馬借3-3-37 (有) 高尾設計事務所 TEL.093-511-4067 氏名 高尾 容 昌	