


北九州市小倉南区沼本町一丁目地内 S=1:250

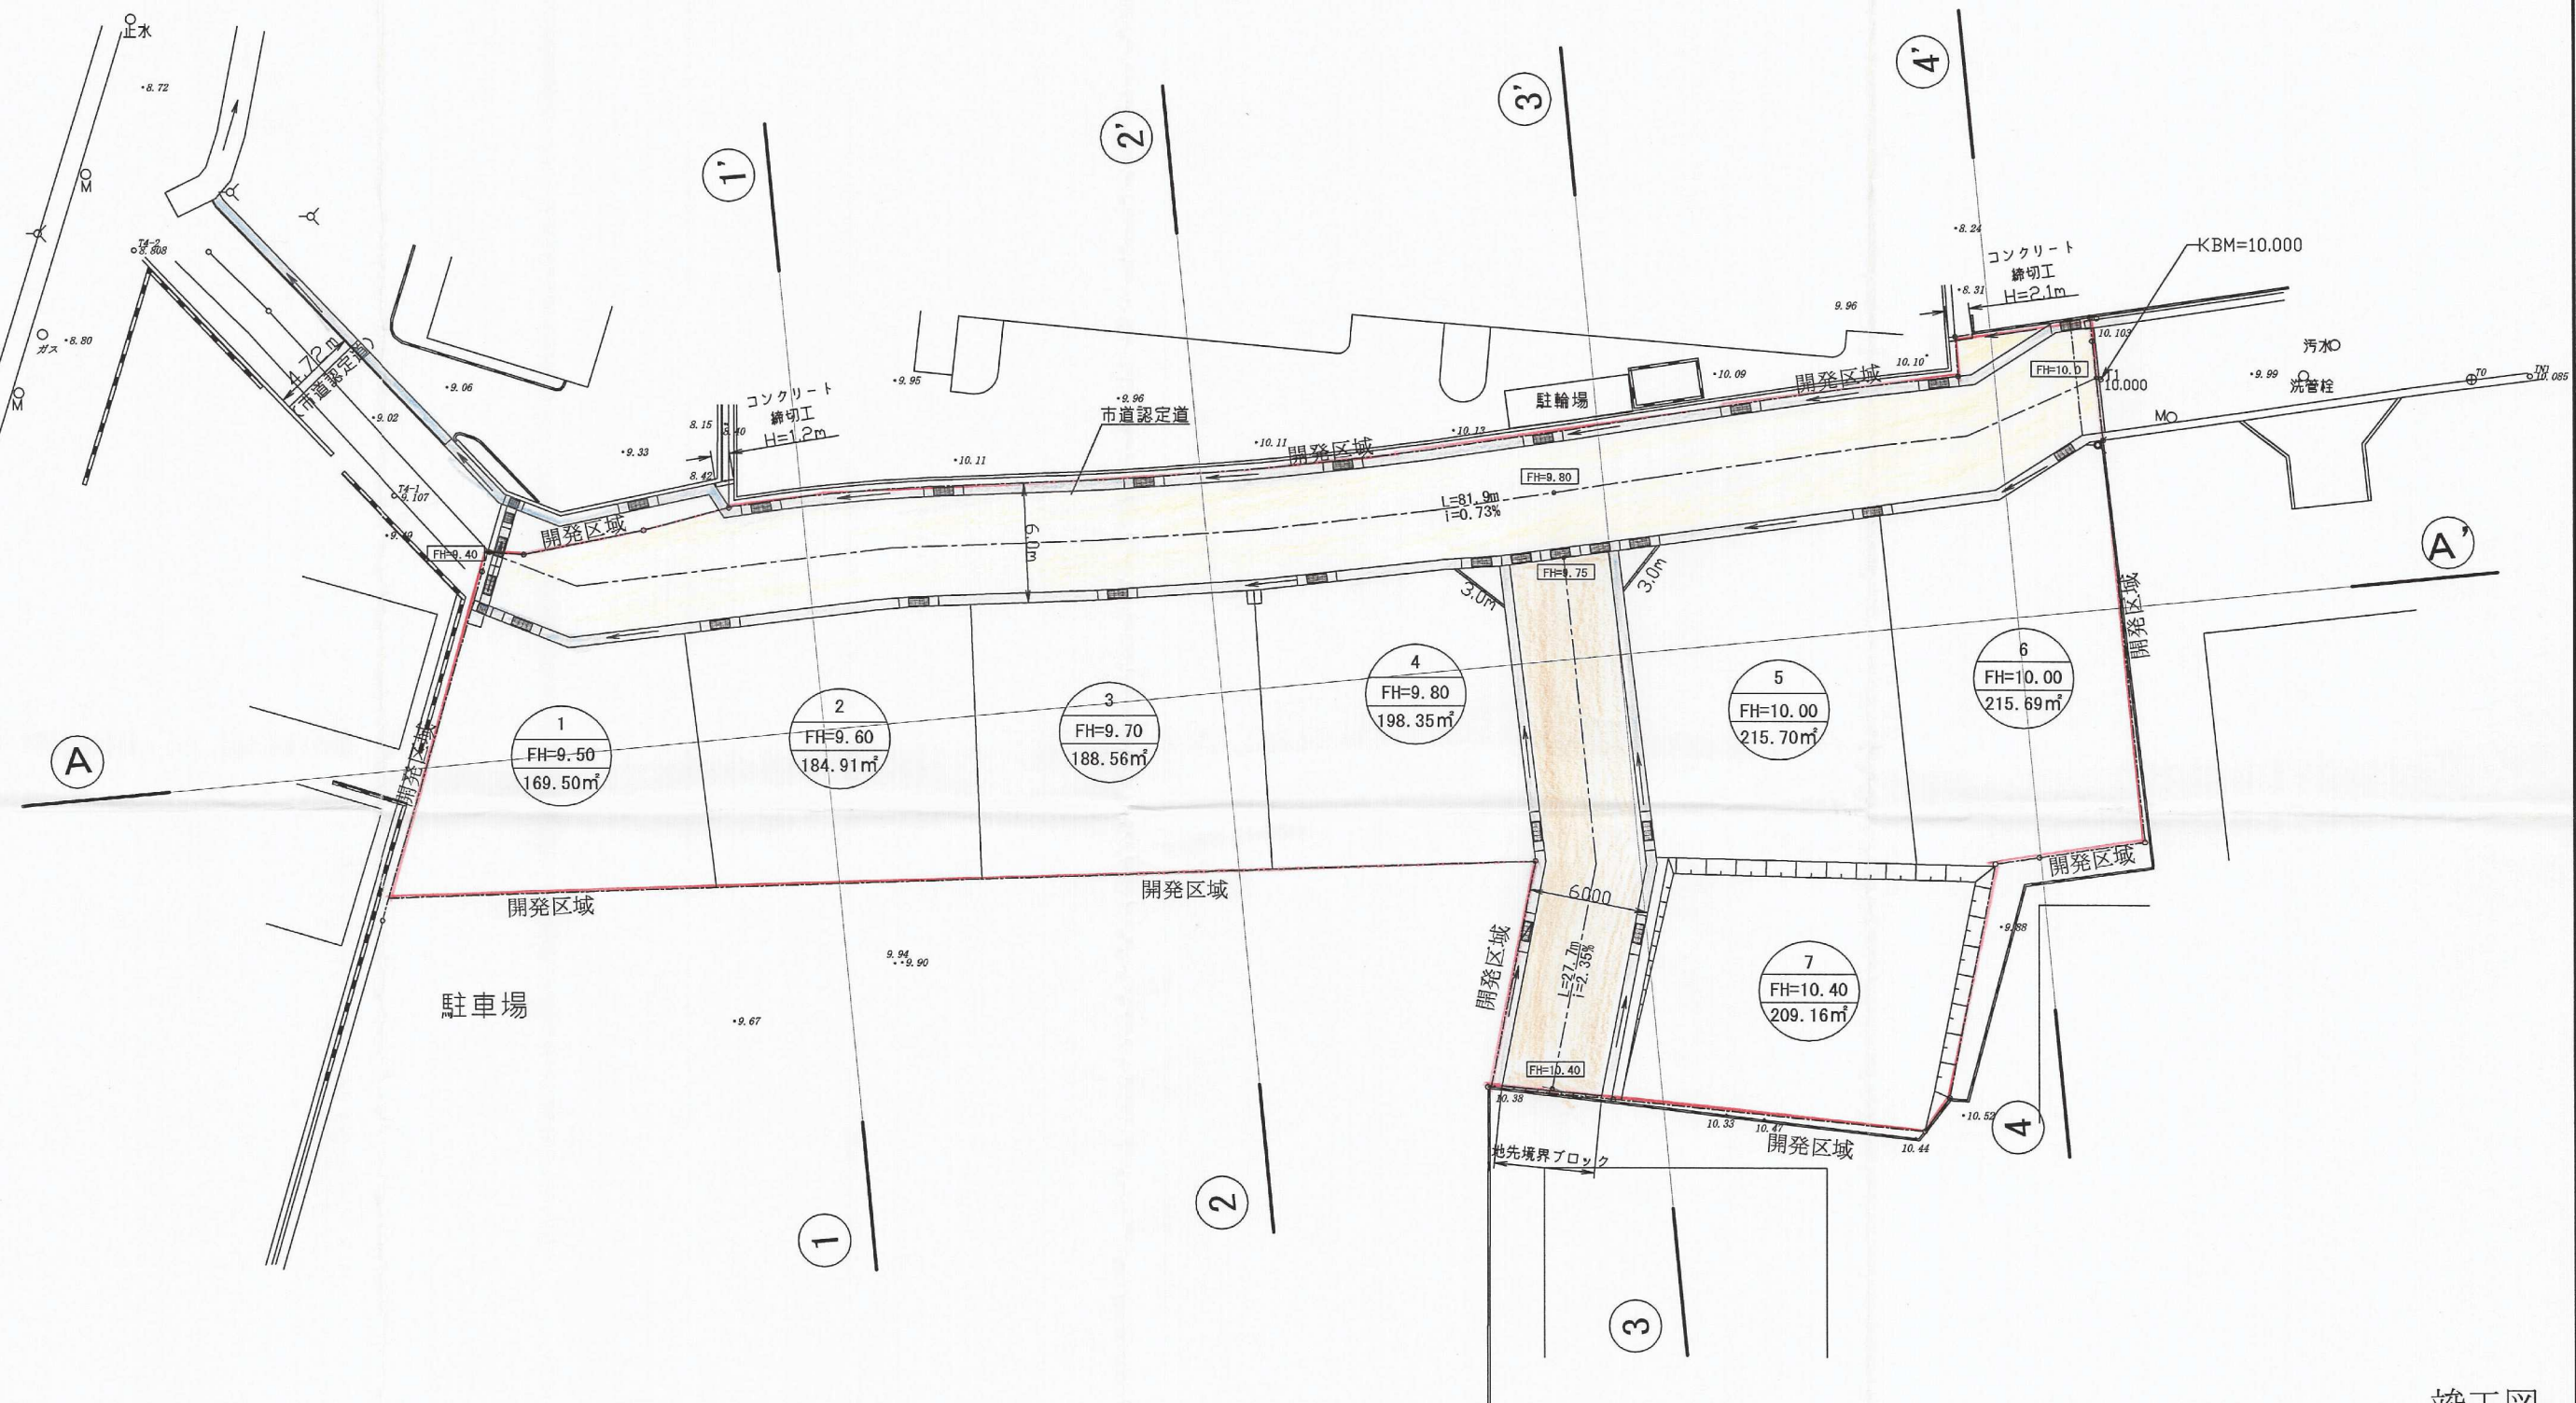

竣工図

開発者	有限会社 住 販	
開発区域の名称	北九州市小倉南区沼本町一丁目地内	
図面種別	造成竣工図	
図面番号	縮 尺	設計年月日
	S=1/250	H16, 7
設計者	北九州市小倉北区今町3丁目17番6号 古野設計事務所 TEL 093-591-6869 氏名 古野修一	