


土地利用平面図

S=1/500

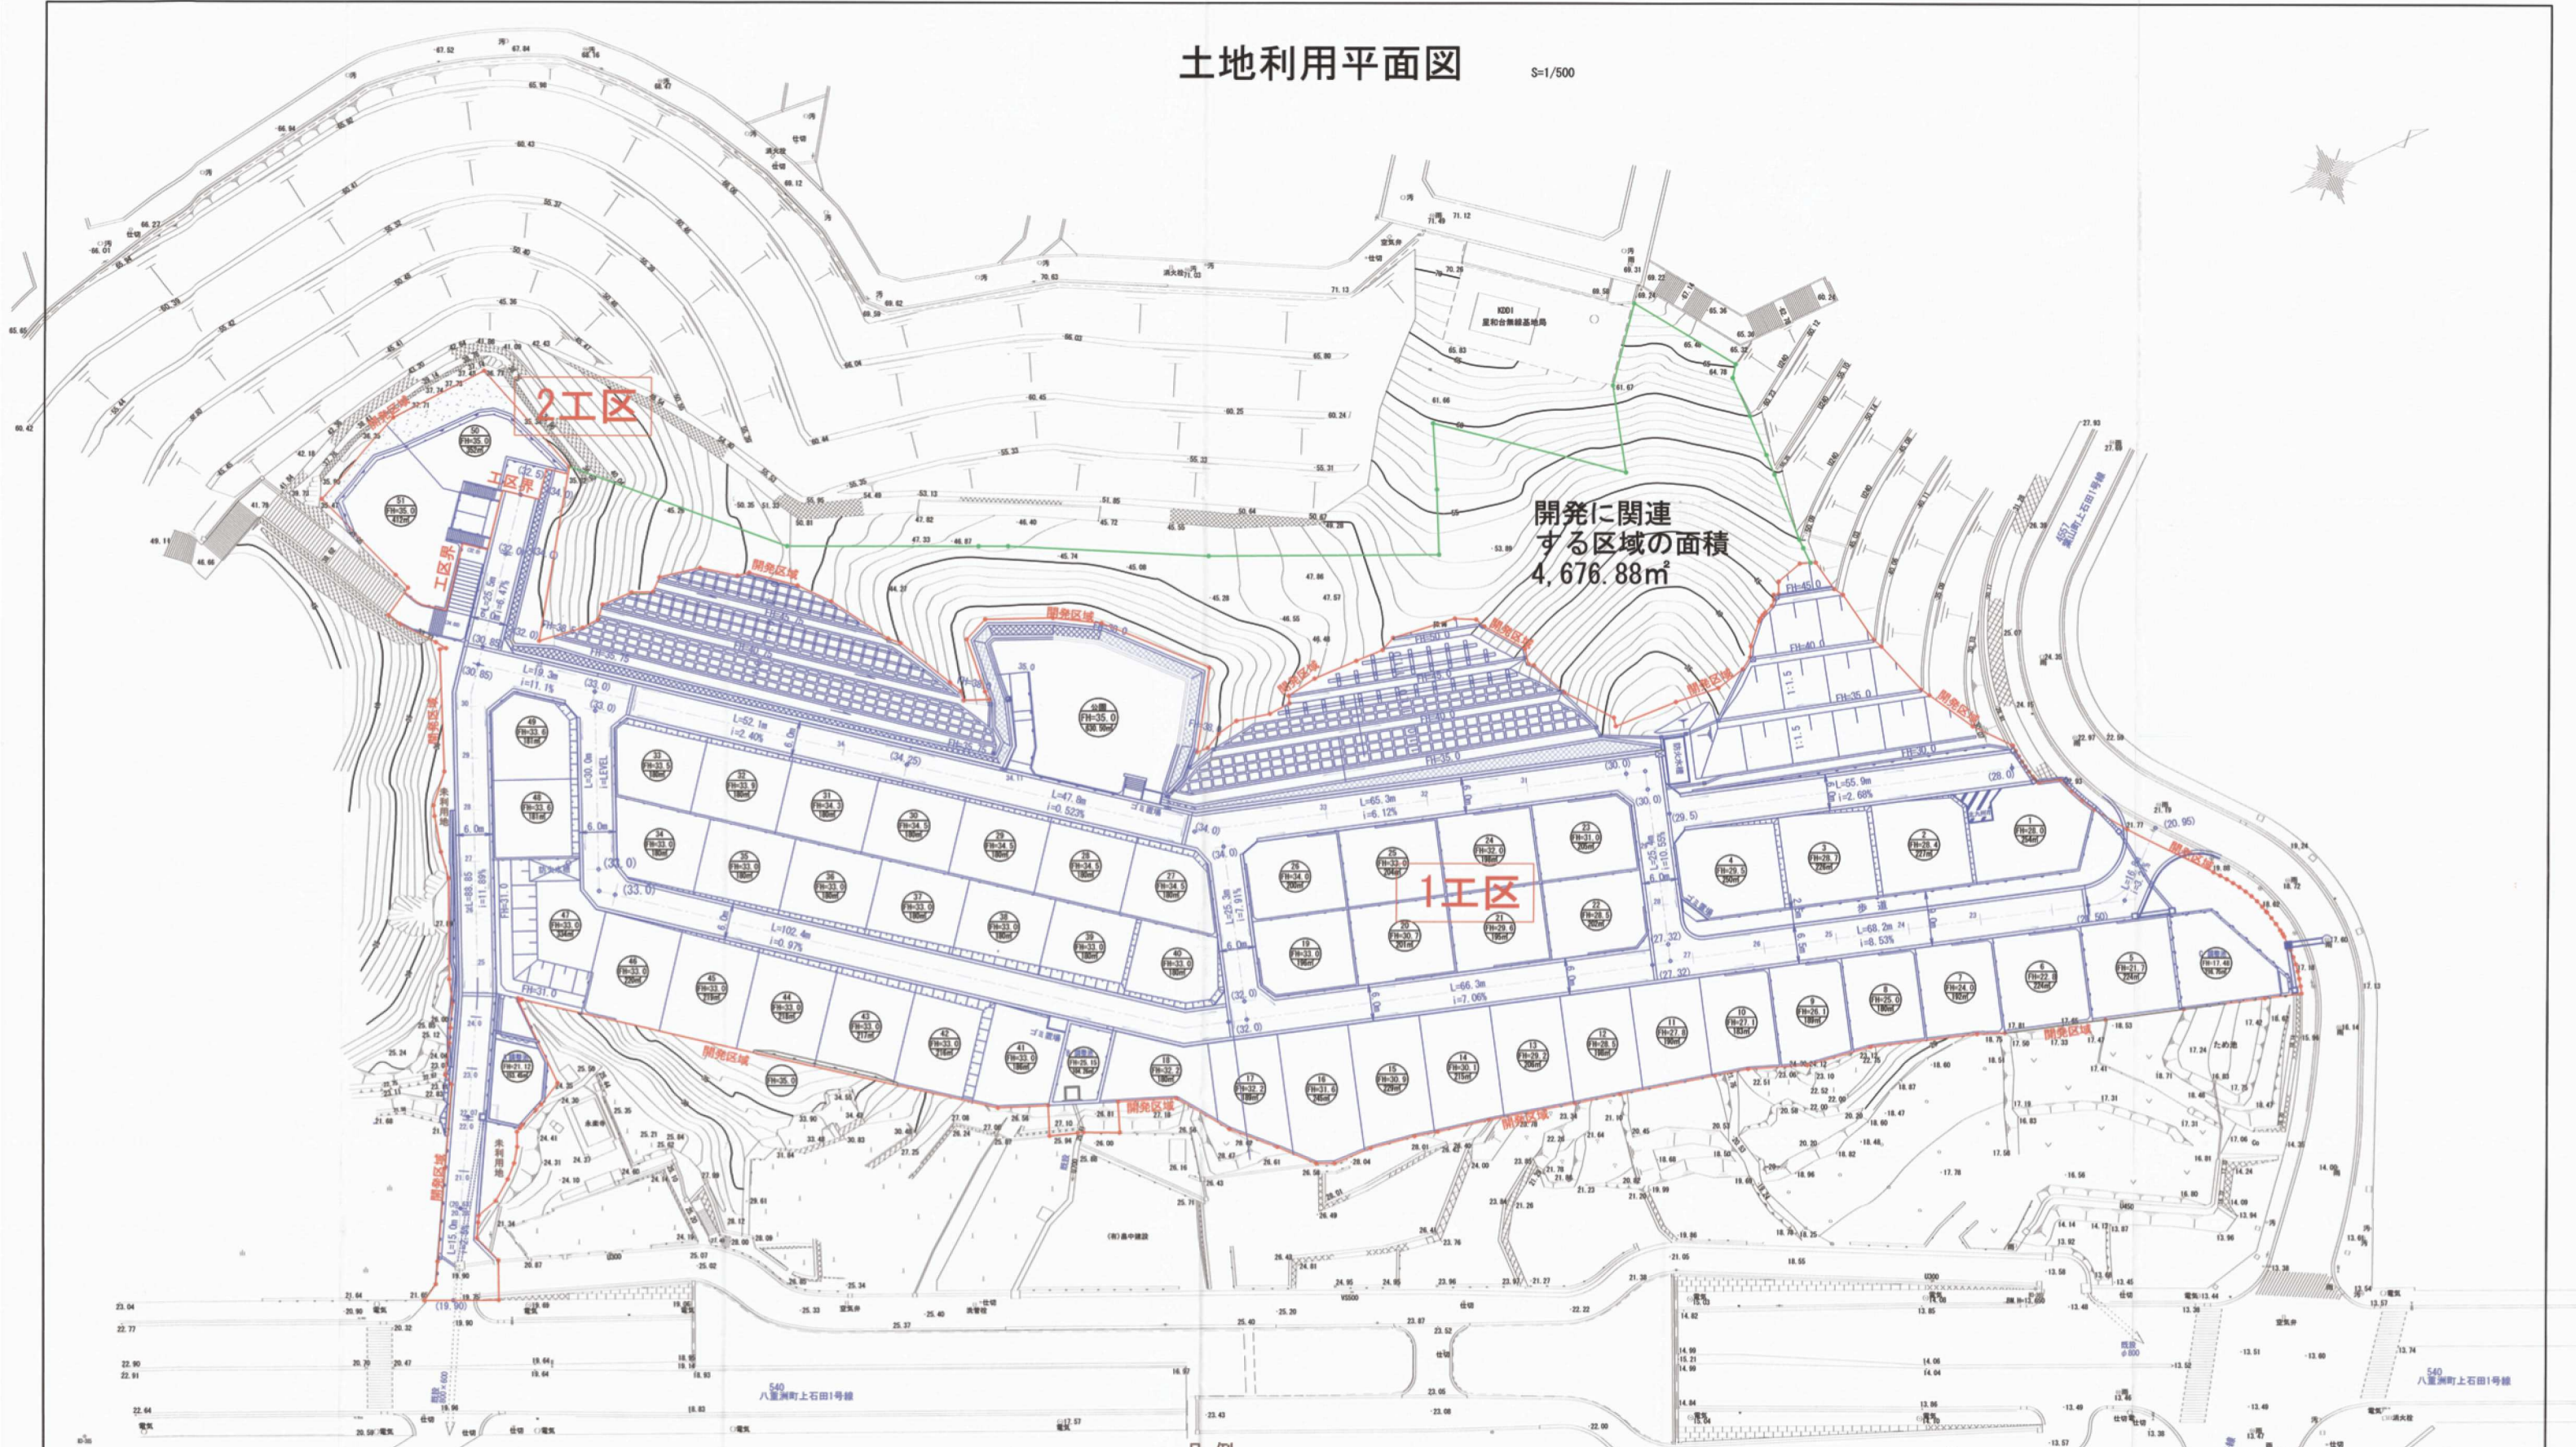

凡例

| 名称                         | 面積(㎡)     | 比率(%)  | 1区        | 2区     |
|----------------------------|-----------|--------|-----------|--------|
| 宅地                         | 10,680.73 | 50.94  | 9,916.73  | 764.00 |
| 道路                         | 5,022.78  | 23.95  | 5,022.78  |        |
| 公園                         | 630.50    | 3.01   | 630.50    |        |
| 防火水槽                       | 53.06     | 0.25   | 53.06     |        |
| 調整池                        | 474.13    | 2.26   | 474.13    |        |
| ① 152.78 ② 104.62 ③ 216.73 |           |        |           |        |
| ごみ置場                       | 17.94     | 0.09   | 17.94     |        |
| 法面                         | 3,853.01  | 18.37  | 3,853.01  |        |
| 排水用地                       | 54.89     | 0.26   | 54.89     |        |
| 未利用地                       | 182.76    | 0.87   | 182.76    |        |
| 合計                         | 20,969.80 | 100.00 | 20,205.80 | 764.00 |

竣工図

|         |                             |         |  |
|---------|-----------------------------|---------|--|
| 開発者     | (株)丸幸不動産情報センター              |         |  |
| 開発区域の名称 | 北九州市小倉南区葉山町三丁目658-2外        |         |  |
| 図面種類    | 土地利用平面図                     |         |  |
| 図面番号    | 縮尺                          | 設計年月日   |  |
| 12.90 7 | S=1/500                     |         |  |
| 設計者     | 北九州市小倉北区今町3丁目17番6号 有限会社中環建設 |         |  |
|         | TEL 093-591-6869            | 氏名 永村 印 |  |