


土地利用計画平面図

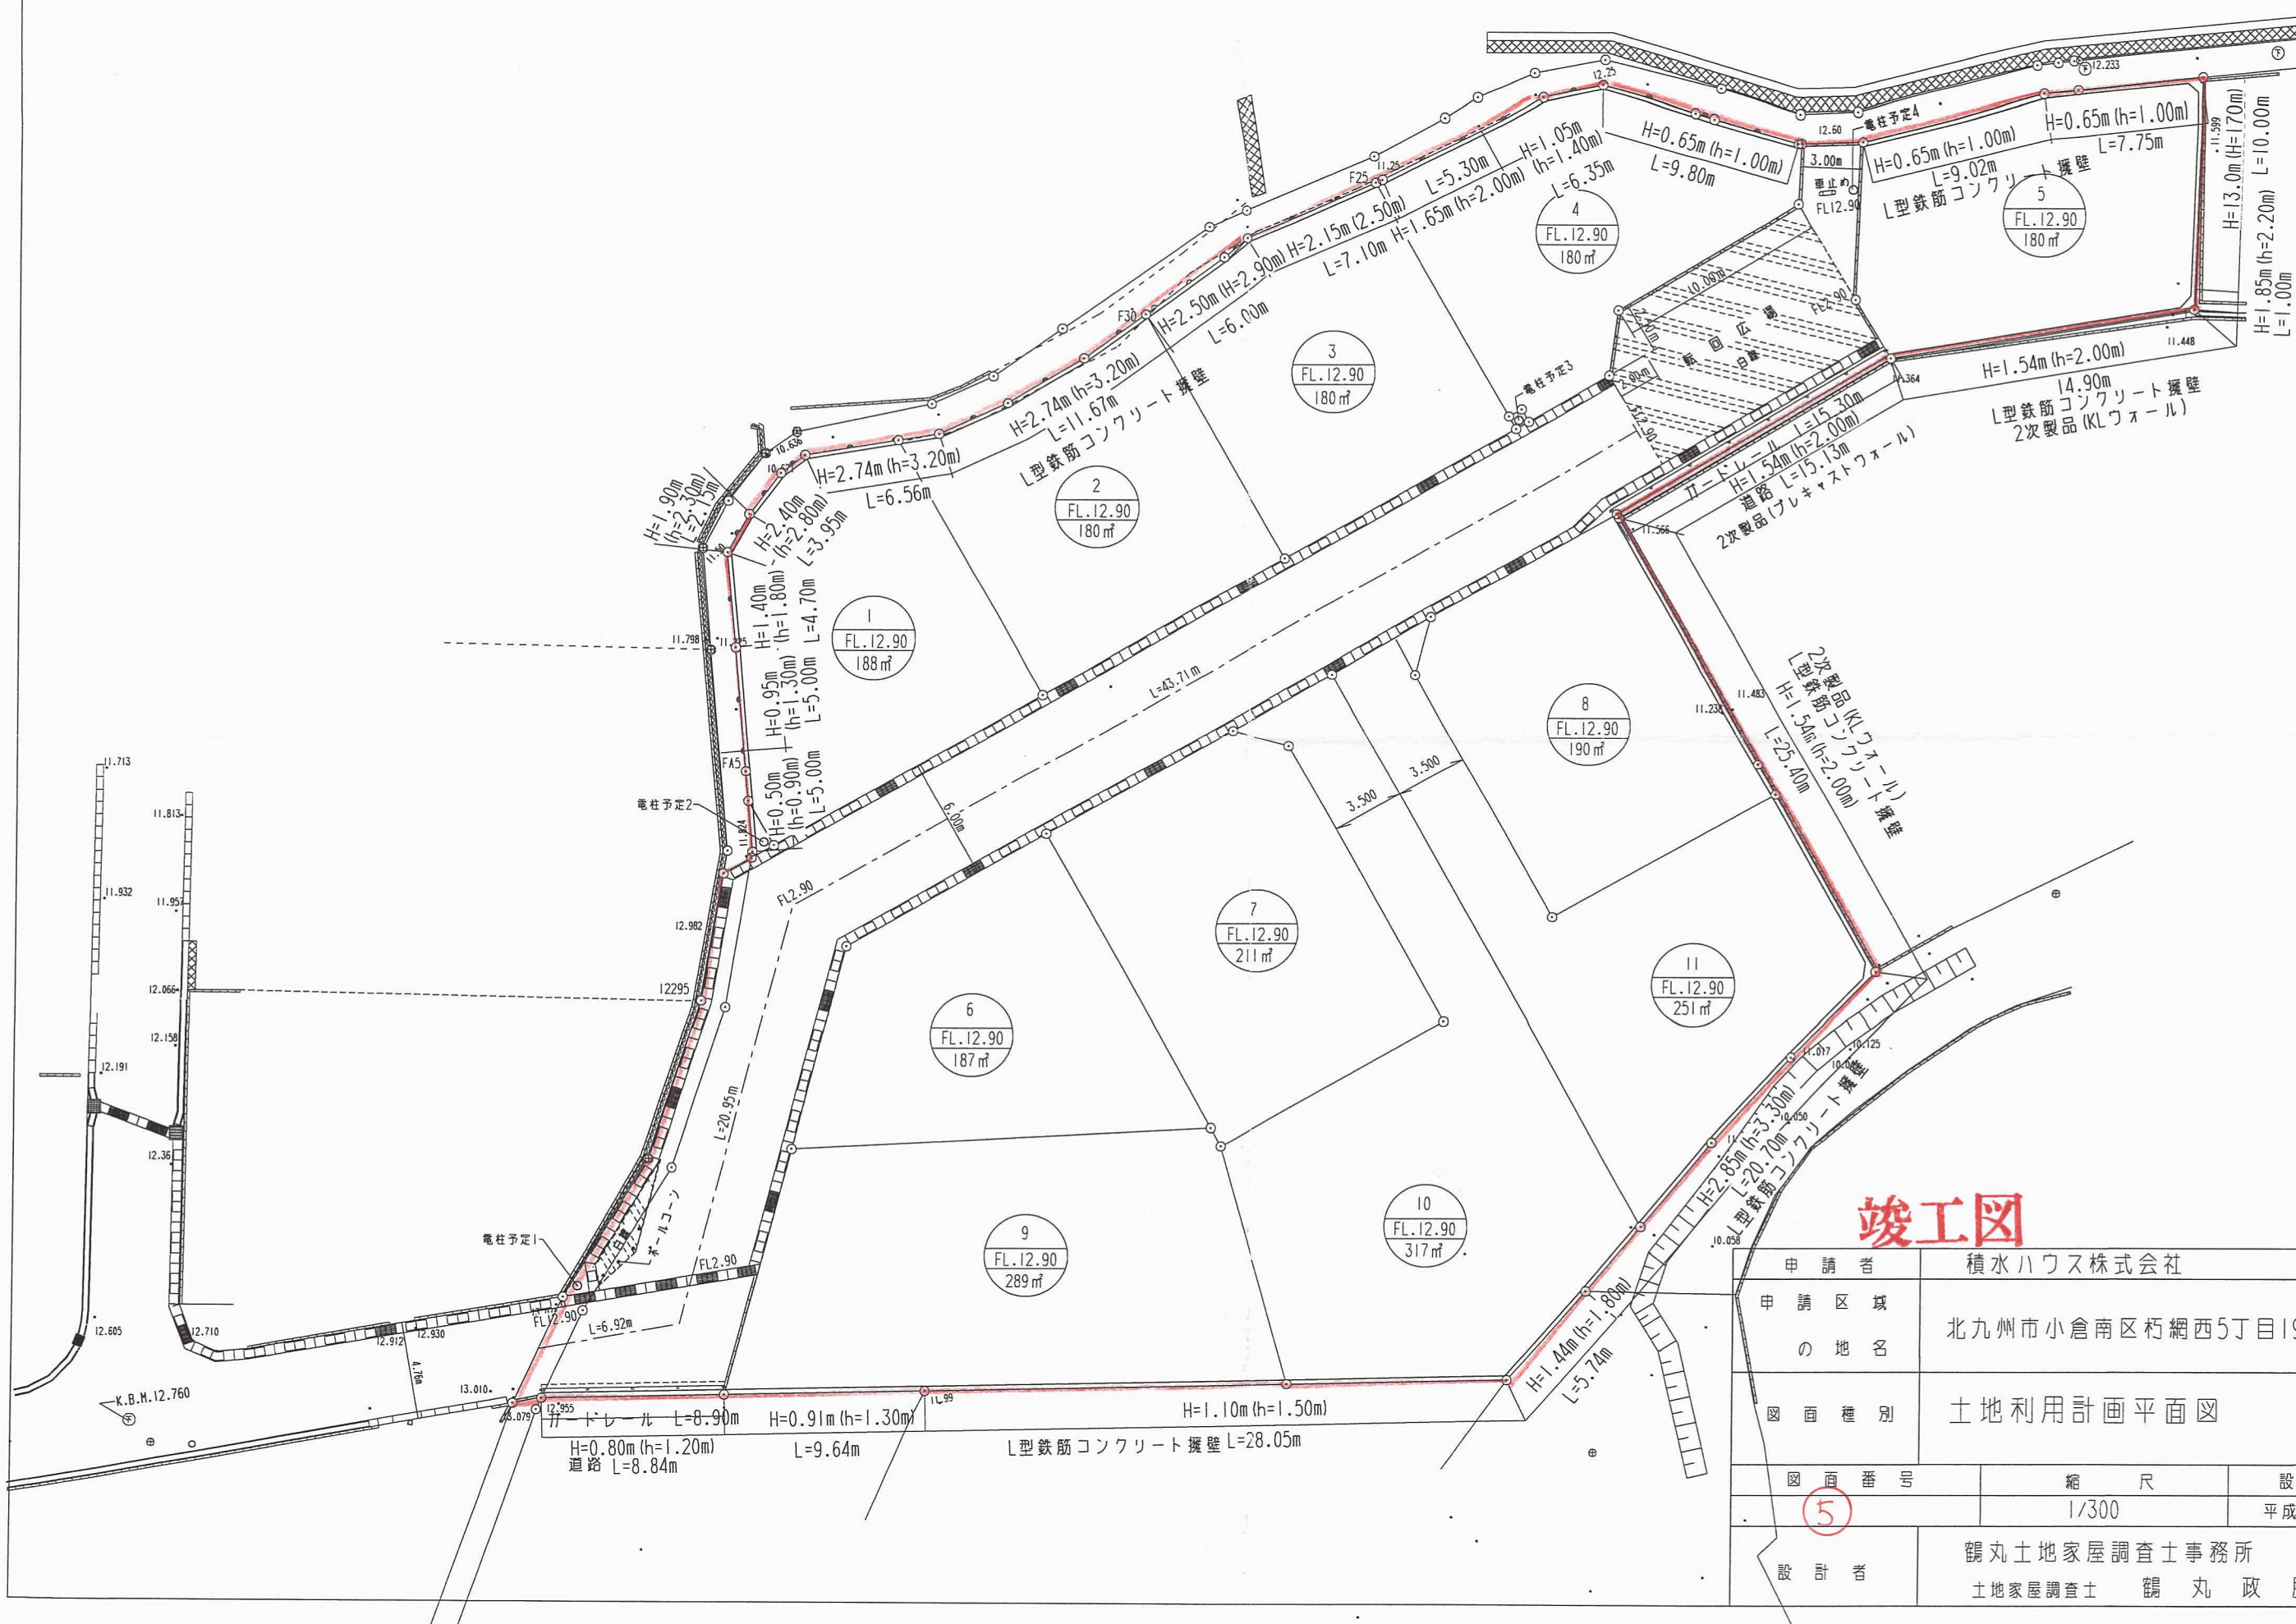

竣工図

申請者	積水ハウス株式会社		
申請区域 の地名	北九州市小倉南区朽網西5丁目1908-1ほか		
図面種別	土地利用計画平面図		
図面番号	縮尺	設計年月日	
5	1/300	平成22年2月22日	
設計者	鶴丸土地家屋調査士事務所 土地家屋調査士 鶴丸 政 勝 92-8033		