


S=1/250

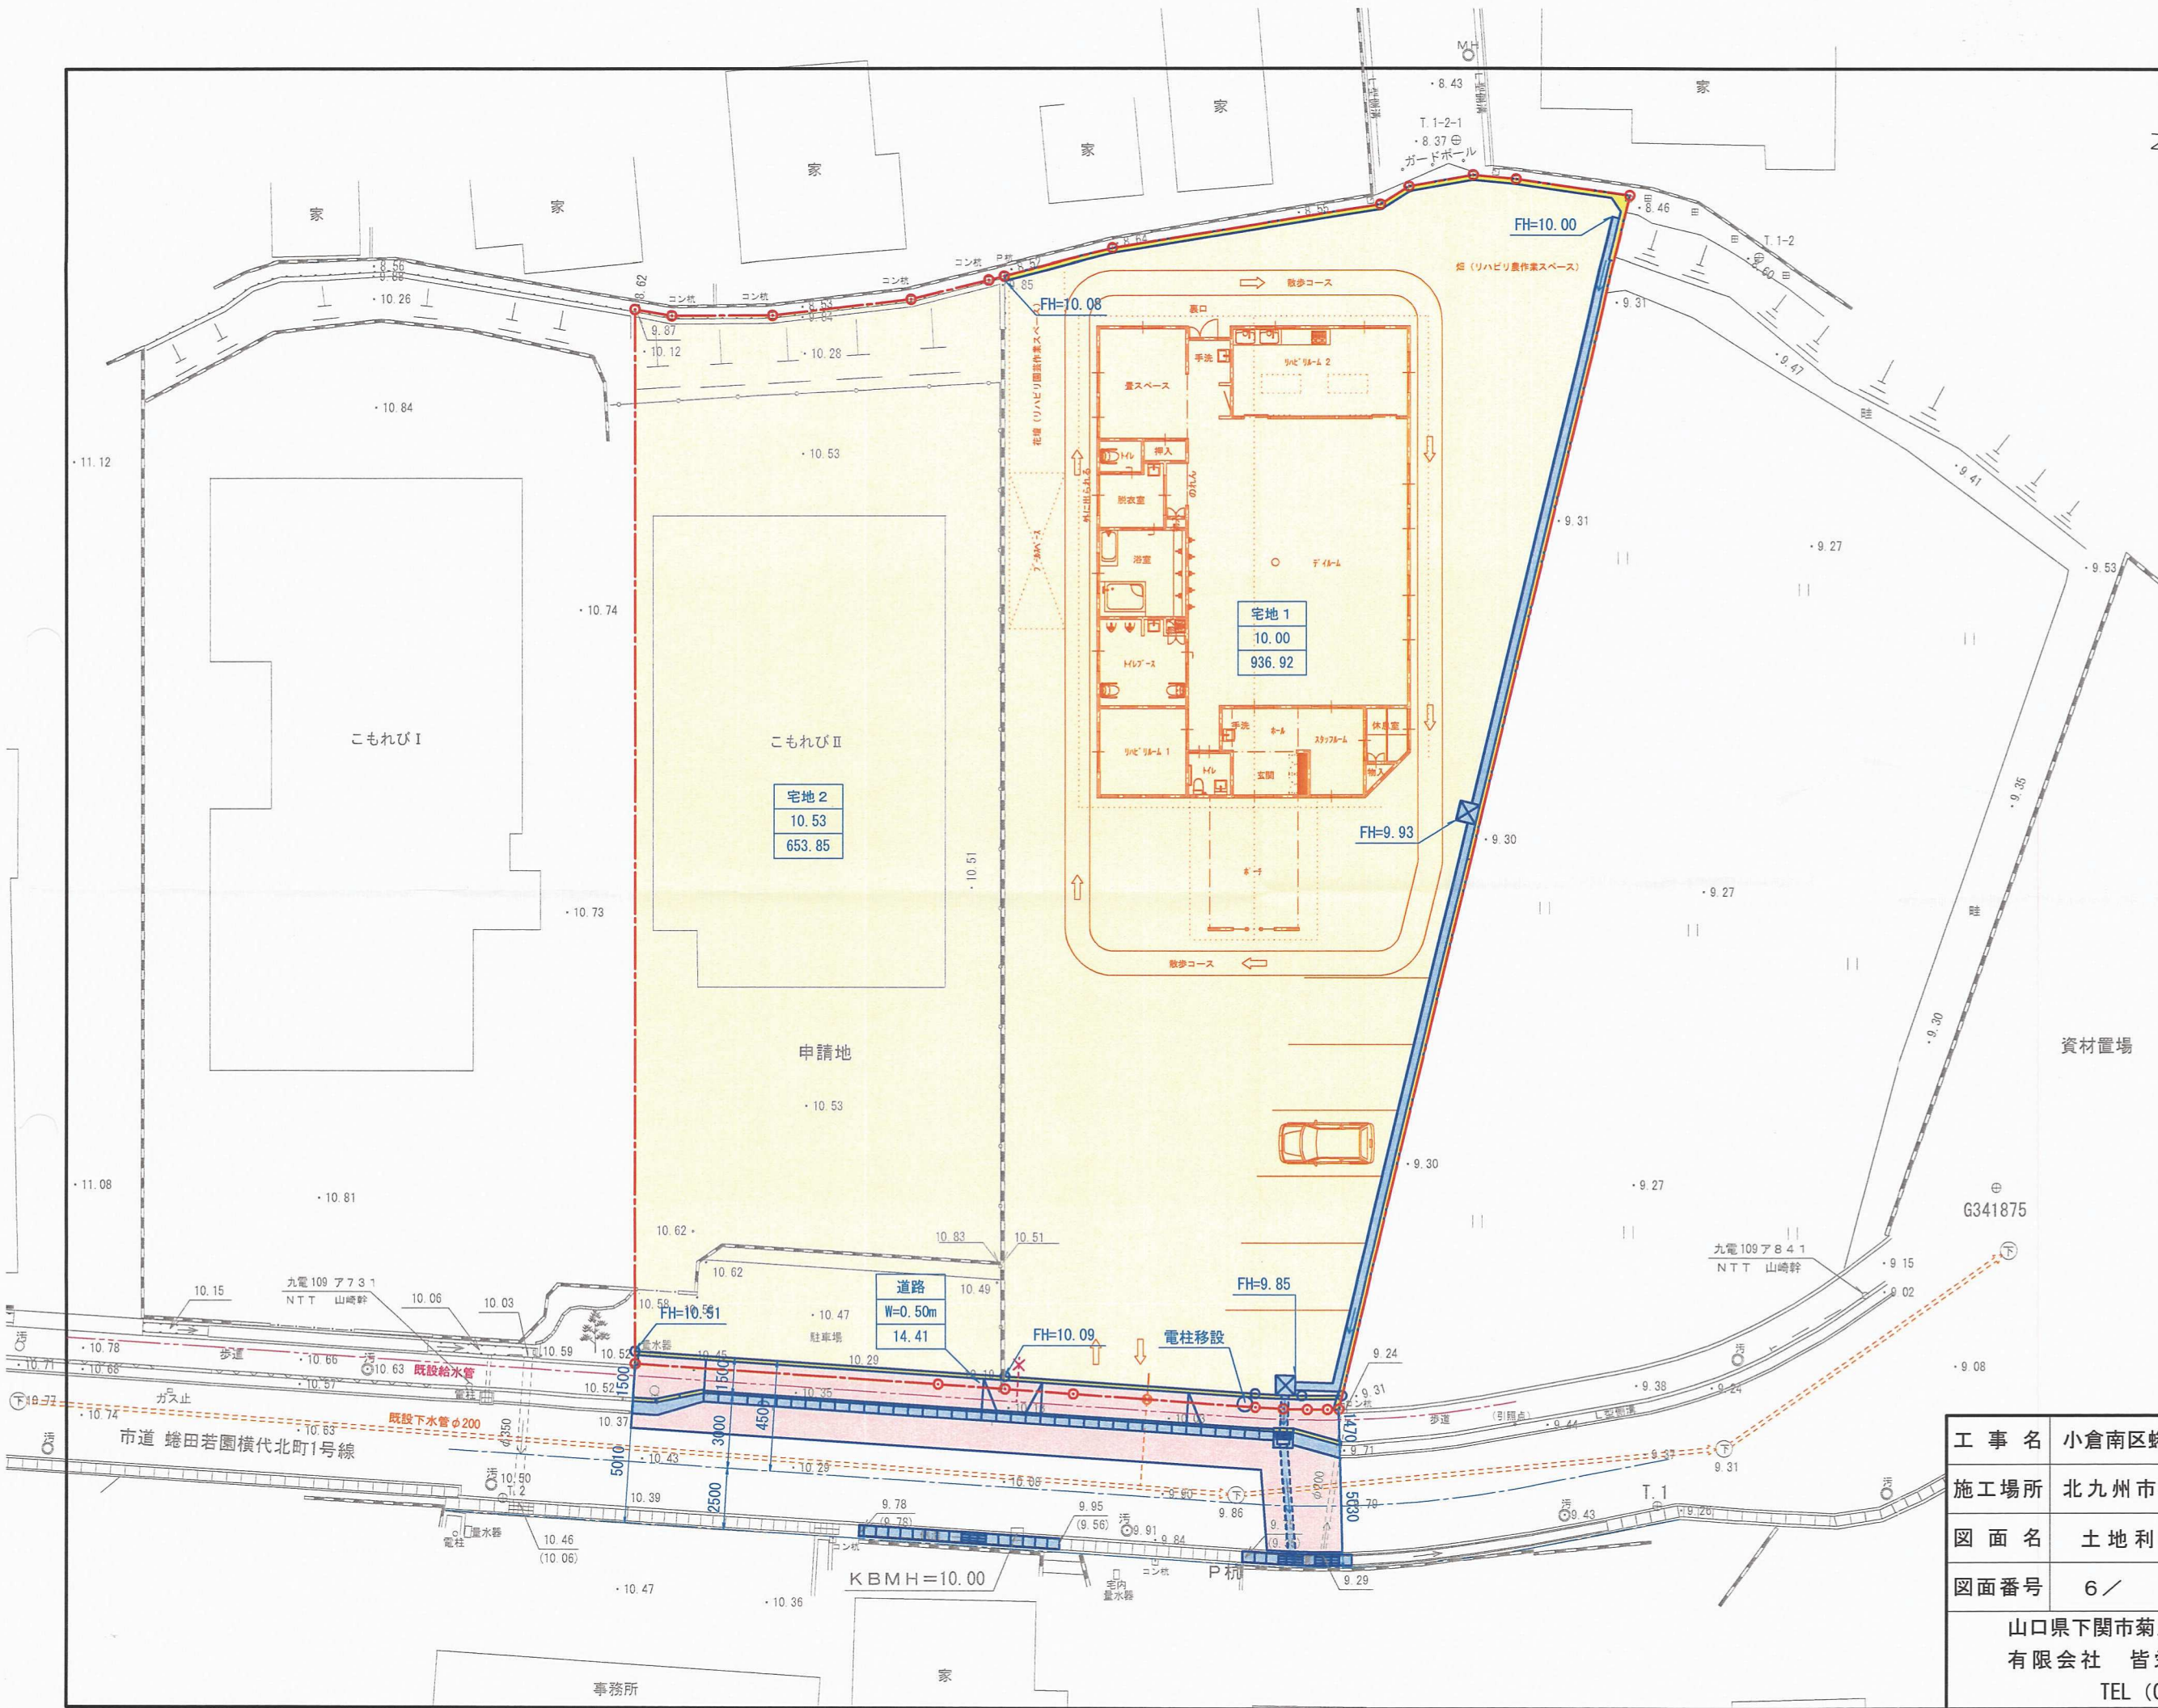

凡 例		
名 称	記 号	
区 域 線	---	
宅 地		
水 路		
集 水 樹		
道 路		
擁 壁		

竣工図

工 事 名	小倉南区蜷田若園三丁目宅地造成工事		
施工場所	北九州市小倉南区蜷田若園三丁目		
図 面 名	土 地 利 用 計 画 図	縮 尺	1 : 250
図面番号	6 /	平成 2 1 年 9 月 2 8 日	
山口県下関市菊川町大字上岡枝2289番地 有限会社 皆栄測量設計 中橋明 TEL (083) 287-0528			

21114