


土地利用竣工図

(排水竣工平面図) S=1:250

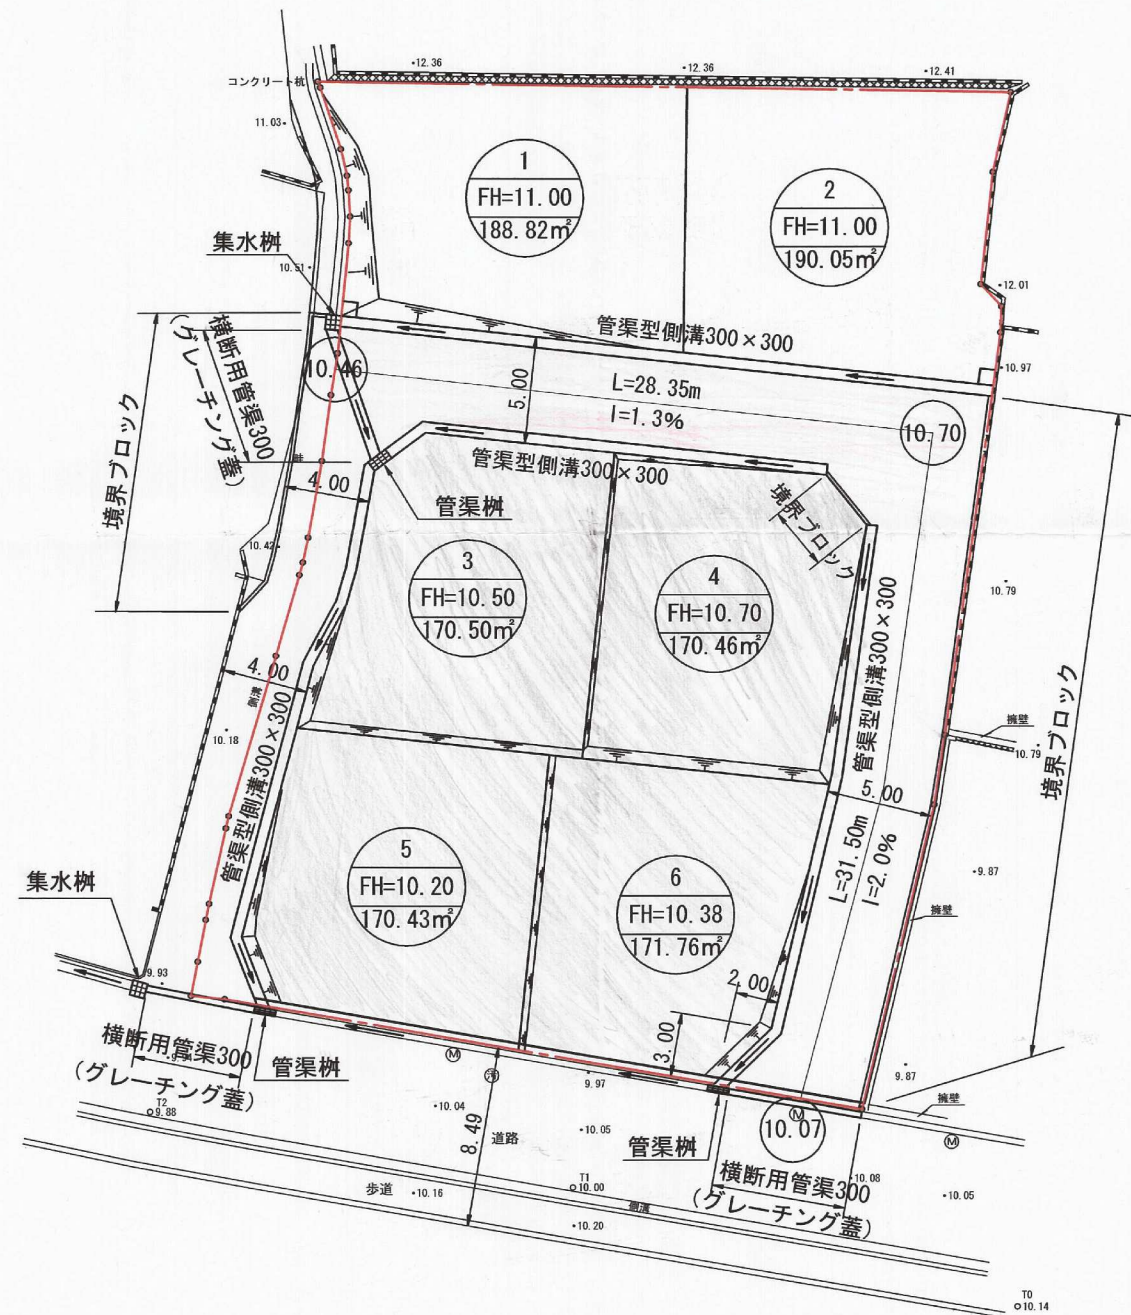

完了

開発者	TEL 093-474-7477	ケイアイスター不動産㈱
開発区域の地名	北九州市小倉南区葛原本町三丁目	
図面種別	土地利用竣工図 (排水竣工平面図)	
図面番号	縮尺	設計年月日
6	S=1:250	
設計者	北九州市小倉北区馬借三丁目3番37号 TEL 093-511-4067	(有)高尾設計 氏名 高尾 容 旦