


# 土地利用竣工図

S=1:500

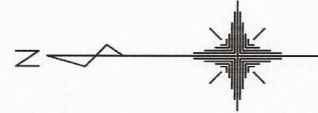

## 凡 例

	開発区域境界
	道 路
	公 園
	防 火 水 槽
	ご み 置 場
	側 溝、樹
	L 型 擁 壁

完了

開 発 者	TEL 093-952-6266	有限会社 住 販
開発区域 の地名	北九州市小倉南区葛原本町五丁目	
図面 種別	土 地 利 用 竣 工 図	
図面番号	縮 尺	設計年月日
6	S=1:500	H20.10.28
設計者	北九州市小倉北区馬借三丁目3番37号 (有)高尾設計事務所 TEL 093-511-4067 氏名 高 尾 容 旦 印	